

ZARZĄDZENIE NR 428/2018
PREZYDENTA MIASTA ELBLĄG

z dnia 19 listopada 2018 r.

**w sprawie obciążenia nieruchomości gruntowych Gminy Miasto Elbląg służebnościami
przesyłu na rzecz Energa-Operator SA Oddział w Olsztynie.**

Na podstawie art. 30 ust. 2 pkt 3 ustawy z dnia 8 marca 1990 r. o samorządzie gminnym (t.j. Dz. U. z 2018 r. poz. 994 ze zm.), art. 305¹ ustawy z dnia 23 kwietnia 1964 r. – Kodeks cywilny (t.j. Dz. U. z 2018 r. poz. 1025 ze zm.) oraz § 16 Zasad nabywania, zbywania i obciążania nieruchomości Gminy Miasto Elbląg oraz ich wydzierżawiania lub wynajmowania na czas oznaczony dłuższy niż trzy lata lub czas nieoznaczony, stanowiących załącznik do uchwały Nr XIV/265/2008 Rady Miejskiej w Elblągu z dnia 24 kwietnia 2008 r. w sprawie określenia zasad nabywania, zbywania i obciążania nieruchomości Gminy Miasto Elbląg oraz ich wydzierżawiania lub wynajmowania na czas oznaczony dłuższy niż trzy lata lub na czas nieoznaczony (Dz. Urz. Woj. Warmińsko – Mazurskiego Nr 89, poz. 1618 ze zm.),

zarządza się, co następuje:

§ 1.

1. Postanawia się obciążyć nieruchomości gruntowe stanowiące własność Gminy Miasto Elbląg, szczegółowo opisane w załączniku nr 1 do niniejszego zarządzenia, w miejscach zaznaczonych linią koloru pomarańczowego na mapach stanowiących załączniki od nr 2 do nr 57 do niniejszego zarządzenia, służebnością przesyłu na rzecz Energa-Operator SA Oddział w Olsztynie - polegającą na prawie przebiegu sieci do przesyłu i dystrybucji energii elektrycznej oraz na prawie dostępu służb realizujących dostawę energii elektrycznej i wjazdu środków transportu technologicznego służb eksploatujących sieć w zakresie niezbędnym do jej eksploatacji i usuwania awarii.
2. Szczegółowe warunki ustanowienia służebności zostaną określone w protokole z rokowań.

§ 2.

Zarządzenie wchodzi w życie z dniem podpisania.

WZ. PREZYDENTA MIASTA

Janusz Nowak
WICEPREZYDENT

UZASADNIENIE

Po przeprowadzonych negocjacjach z Energa-Operator SA Oddział w Olsztynie przystąpiono do ustanowienia na jej rzecz ograniczonego prawa rzeczowego w formie służebności przesyłu, na nieruchomościach stanowiących własność Gminy Miasto Elbląg, szczegółowo opisanych w załączniku nr 1 do niniejszego zarządzenia, w miejscu usytuowania istniejącej sieci energetycznej, zaznaczonej linią koloru pomarańczowego na mapach, stanowiących załącznik od nr 2 do nr 57 do niniejszego zarządzenia.

Na podstawie art. 305¹ ustawy z dnia 23 kwietnia 1964 r. – Kodeks cywilny (t.j. Dz. U. z 2018 r. poz. 1025 ze zm.), nieruchomość można obciążyć na rzecz przedsiębiorcy, który zamierza wybudować lub którego własność stanowią urządzenia służące do doprowadzania lub odprowadzania płynów, pary, gazu, energii elektrycznej oraz inne urządzenia podobne nie należące do części składowych nieruchomości, jeżeli wchodzi w skład przedsiębiorstwa – prawem polegającym na tym, że przedsiębiorca może korzystać w oznaczonym zakresie z nieruchomości obciążonej, zgodnie z przeznaczeniem tych urządzeń – tzw. służebnością przesyłu.

Zgodnie z § 16 Zasad nabywania, zbywania i obciążania nieruchomości Gminy Miasto Elbląg oraz ich wydzierżawiania lub wynajmowania na czas oznaczony dłuższy niż trzy lata lub czas nieoznaczony – Prezydent Miasta jest upoważniony do obciążania nieruchomości gruntowych Miasta taką służebnością.

Jednorazowe wynagrodzenie za ustanowienie przedmiotowej służebności, ustalone w wyniku przeprowadzonych rokowań, wynosi 10 zł netto za każdy metr kwadratowy pasa gruntu położonego wzdłuż osi sieci energetycznej, mającego szerokość po 1,5 m po obu stronach sieci.

Ustanowienie służebności, będącej przedmiotem niniejszego zarządzenia, zapewni prawo do korzystania przez Energa-Operator SA Oddział w Olsztynie z nieruchomości w celu właściwej eksploatacji sieci do przesyłu energii elektrycznej.

DYREKTOR DEPARTAMENTU
GEODETYCZNEGO

Sławomir Skorupa

Załącznik nr 1 do Zarządzenia
 Nr ~~428~~ / 2018... Prezydenta Miasta Elbląg
 z dnia 19.11.2018..... r.

Wykaz nieruchomości gruntowych Gminy Miasto Elbląg obciążanych służebnościami przesyłu

Lp.	Oznaczenie geodezyjne			Numer Załącznika graficznego	Ulica	Napięcie KV	Nr Księgi Wieczystej	Długość poszczególnych odcinków sieci (m)	Szerokość pasa (m)	Powierzchnia pasa gruntu (m²)
	Nr Obrębu	Nr działki	Pow. w ha							
1	4	1158/24	0,0094	2	Pomorska	15	EL1E/00031856/4	8,0	3,0	24,0
2	4					15/0,4		3,0	3,0	9,0
3	4	1186/29	0,0035	3	Płk. Stanisława Dąbka	0,4	EL1E/00031856/4	6,0	3,0	18,0
4	4	1186/28	0,0035	4	Płk. Stanisława Dąbka	0,4	EL1E/00031856/4	9,0	3,0	27,0
5	4	1186/22	0,0019	5	Płk. Stanisława Dąbka	0,4	EL1E/00031856/4	3,0	3,0	9,0
6	4	1186/18	0,0051	6	Płk. Stanisława Dąbka	0,4	EL1E/00031856/4	9,0	3,0	27,0
7	4					0,4		2,0	3,0	6,0
8	4	1186/16	0,0034	7	Płk. Stanisława Dąbka	0,4	EL1E/00031856/4	5,0	3,0	15,0
9	4					0,4		3,0	3,0	9,0
10	4	1186/15	0,0019	8	Płk. Stanisława Dąbka	0,4	EL1E/00031856/4	6,0	3,0	18,0
11	4					0,4		3,0	3,0	9,0
12	4	1186/14	0,0035	9	Płk. Stanisława Dąbka	0,4	EL1E/00031856/4	6,0	3,0	18,0
13	4	1186/12	0,0035	10	Płk. Stanisława Dąbka	0,4	EL1E/00031856/4	10,0	3,0	30,0
14	4	1186/10	0,0054	11	Płk. Stanisława Dąbka	0,4	EL1E/00031856/4	9,0	3,0	27,0
15	4	1193/9	0,1116	12	Wiślicka	0,4	EL1E/00031856/4	4,0	3,0	12,0
16	4					0,4		85,0	3,0	255,0
17	4	1191	0,2581	13	Wiślicka	0,4	EL1E/00040534/7	10,0	3,0	30,0
18	4	1140/2	0,1048	14	Wiślicka	0,4	EL1E/00039983/9	43,0	3,0	129,0
19	4					0,4		31,0	3,0	93,0

20	4	1141	0,2003	15	Pawia	0,4	EL1E/00040534/7	68,0	3,0	204,0
21	4					0,4		46,0	3,0	138,0
22	4	880/2	0,0297	16	Pawia	0,4	EL1E/00008354/5	3,0	3,0	9,0
23	4					0,4		22,0	3,0	66,0
24	4					0,4		6,0	3,0	18,0
25	4	1142/10	0,2017	17	Pawia	0,4	EL1E/00038957/1	60,0	3,0	180,0
26	4					0,4		59,0	3,0	177,0
27	4	1143/8	0,2042	18	Pawia	0,4	EL1E/00038957/1	71,0	3,0	213,0
28	4					0,4		2,0	3,0	6,0
29	4					0,4		11,0	3,0	33,0
30	4	934	0,0153	19	Pawia	0,4	EL1E/00041612/5	14,0	3,0	42,0
31	4					0,4		6,0	3,0	18,0
32	4	933	0,0116	20	Pawia	0,4	EL1E/00041612/5	21,0	3,0	63,0
33	4	931/8	0,0079	21	Tarnowska	0,4	EL1E/00032403/1	12,0	3,0	36,0
34	4	931/5	0,0170	22	Tarnowska	0,4	EL1E/00032403/1	30,0	3,0	90,0
35	4					0,4		17,0	3,0	51,0
36	4	989	0,0160	23	Suwalska	0,4	EL1E/00041612/5	30,0	3,0	90,0
37	4	1028	0,0035	24	Suwalska	0,4	EL1E/00041612/5	7,0	3,0	21,0
38	4	1027	0,0165	25	Kaliska	0,4	EL1E/00016880/0	31,0	3,0	93,0
39	4					0,4		104,0	3,0	312,0
40	4	1145/2	0,3071	26	Pawia	0,4	EL1E/00057686/9	5,0	3,0	15,0
41	4					0,4		131,0	3,0	393,0
42	4	1148/2	0,2972	27	Pawia	0,4	EL1E/00032403/1	100,0	3,0	300,0
43	4					0,4		84,0	3,0	252,0
44	4	1149/2	0,1021	28	Marii Konopnickiej	0,4	EL1E/00045062/2	47,0	3,0	141,0
45	4					15		68,0	3,0	204,0
46	4					0,4		7,0	3,0	21,0
47	4	1151	0,1537	29	Ostródzka	0,4	EL1E/00032408/6	10,0	3,0	30,0
48	4					0,4		60,0	3,0	180,0
49	4					0,4		22,0	3,0	66,0

50	4	1154	0,3684	30	Al. Józefa Piłsudskiego	0,4	EL1E/00040534/7	39,0	3,0	117,0
51	4					15		58,0	3,0	174,0
52	4	1152/2	0,1276	31	Ostródzka	0,4	EL1E/00039976/7	10,0	3,0	30,0
53	4					0,4		57,0	3,0	171,0
54	4	1097/26	0,0907	32	Ostródzka	0,4	EL1E/00039988/4	2,0	3,0	6,0
55	4					0,4		2,0	3,0	6,0
56	4	1138	1,1492	33	Modlińska	0,4	EL1E/00069775/7	11,0	3,0	33,0
57	4					0,4		1,0	3,0	3,0
58	4	1137/3	0,3086	34	Modlińska	0,4	EL1E/00041613/2	18,0	3,0	54,0
59	4					0,4		6,0	3,0	18,0
60	4	1131/9	0,0042	35	Modlińska	0,4	EL1E/00041612/5	10,0	3,0	30,0
61	4	1132/11	0,0101	36	Modlińska	0,4	EL1E/00041612/5	5,0	3,0	15,0
62	4	620/6	0,1557	37	Modlińska	0,4	EL1E/00035268/3	3,0	3,0	9,0
63	4					0,4		10,0	3,0	30,0
64	4	622/1	0,0134	38	Gdyńska	0,4	EL1E/00035268/3	27,0	3,0	81,0
65	4	506/2	0,3536	39	Wiślicka	0,4	EL1E/00035268/3	52,0	3,0	156,0
66	4	441	0,0466	40	Wiślicka	15	EL1E/00047670/1	132,0	3,0	396,0
67	4	462/2	0,0136	41	Wiślicka	0,4	EL1E/00019794/1	6,0	3,0	18,0
68	4	1119	0,0038	42	Marii Konopnickiej	0,4	EL1E/00041612/5	15,0	3,0	45,0
69	4	964	0,0173	43	Suwalska	0,4	EL1E/00041612/5	32,0	3,0	96,0
70	4					0,4		6,0	3,0	18,0
71	4					15 i 0,4		4,0	3,0	12,0
72	4					0,4		12,0	3,0	36,0
73	4	432/26	0,9664	44	Żyrardowska	0,4	EL1E/00065968/9	11,0	3,0	33,0
74	4					0,4		134,0	3,0	402,0
75	4					15		160,0	3,0	480,0
76	4	3/30	0,0150	45	Ogólna	0,4	EL1E/00053485/2	3,0	3,0	9,0
77	4					0,4		7,0	3,0	21,0
78	4	94/1	0,0090	46	Ogólna	0,4	EL1E/00036824/6	6,0	3,0	18,0
79	4					0,4		3,0	3,0	9,0

80	4	94/3	0,0090	47	Ogólna	0,4	EL1E/00036824/6	6,0	3,0	18,0
81	4	102/2	0,0090	48	Ogólna	0,4	EL1E/00036824/6	7,0	3,0	21,0
82	4	416/5	0,0231	49	Kamienna	15	EL1E/00058634/7	12,0	3,0	36,0
83	4					15		5,0	3,0	15,0
84	4	416/6	0,1665	50	Kamienna	15	EL1E/00058634/7	11,0	3,0	33,0
85	4					15 i 0,4		3,0	3,0	9,0
86	4					15 i 0,4		3,0	3,0	9,0
87	4					0,4		3,0	3,0	9,0
88	4					0,4		5,0	3,0	15,0
89	4					15 i 0,4		11,0	3,0	33,0
90	4					0,4		25,0	3,0	75,0
91	4					15		40,0	3,0	120,0
92	4	206/3	0,1459	51	Kamienna	0,4	EL1E/00031815/5	19,0	3,0	57,0
93	4					0,4		17,0	3,0	51,0
94	4					0,4		6,0	3,0	18,0
95	4					15		27,0	3,0	81,0
96	4					0,4		6,0	3,0	18,0
97	4					15 i 0,4		32,0	3,0	96,0
98	4					0,4		84,0	3,0	252,0
99	4					15 i 0,4		11,0	3,0	33,0
100	4					15 i 0,4		30,0	3,0	90,0
101	4	416/3	0,0121	52	Hodowlana	0,4	EL1E/00058634/7	12,0	3,0	36,0
102	4					15		8,0	3,0	24,0
103	4	209/4	0,4928	53	Kamienna	0,4	EL1E/00033104/2	19,0	3,0	57,0
104	4	66/2	1,1652	54	Janusza Korczaka	0,4	EL1E/00065083/1	144,0	3,0	432,0
105	4					0,4		91,0	3,0	273,0
106	4					0,4		3,0	3,0	9,0
107	4	69/2	0,0528	55	Janusza Korczaka	15	EL1E/00065083/1	12,0	3,0	36,0
108	4	68	0,7570	56	Janusza Korczaka	15	EL1E/00065083/1	27,0	3,0	81,0
109	4					0,4		1,0	3,0	3,0

110	4	73	0,4521	57	Jana Brzechwy	0,4	EL1E/00065082/4	12,0	3,0	36,0
111	4					0,4		71,0	3,0	213,0
RAZEM								3014,0		9042,0

WZ. PREZYDENTA MIASTA

Janusz Nowak
WICEPREZYDENT


05-11-2018

INSPEKTOR *Bożena Malz*
mgr inż. Joanna Domilewicz 05.11.2018

WICEPREZYDENT MIASTA
Janusz Nowak

INSPEKTOR *Bożena Malz*
mgr inż. Joanna Domilewicz 05.11.2018

WICEPREZYDENT MIASTA
Janusz Nowak

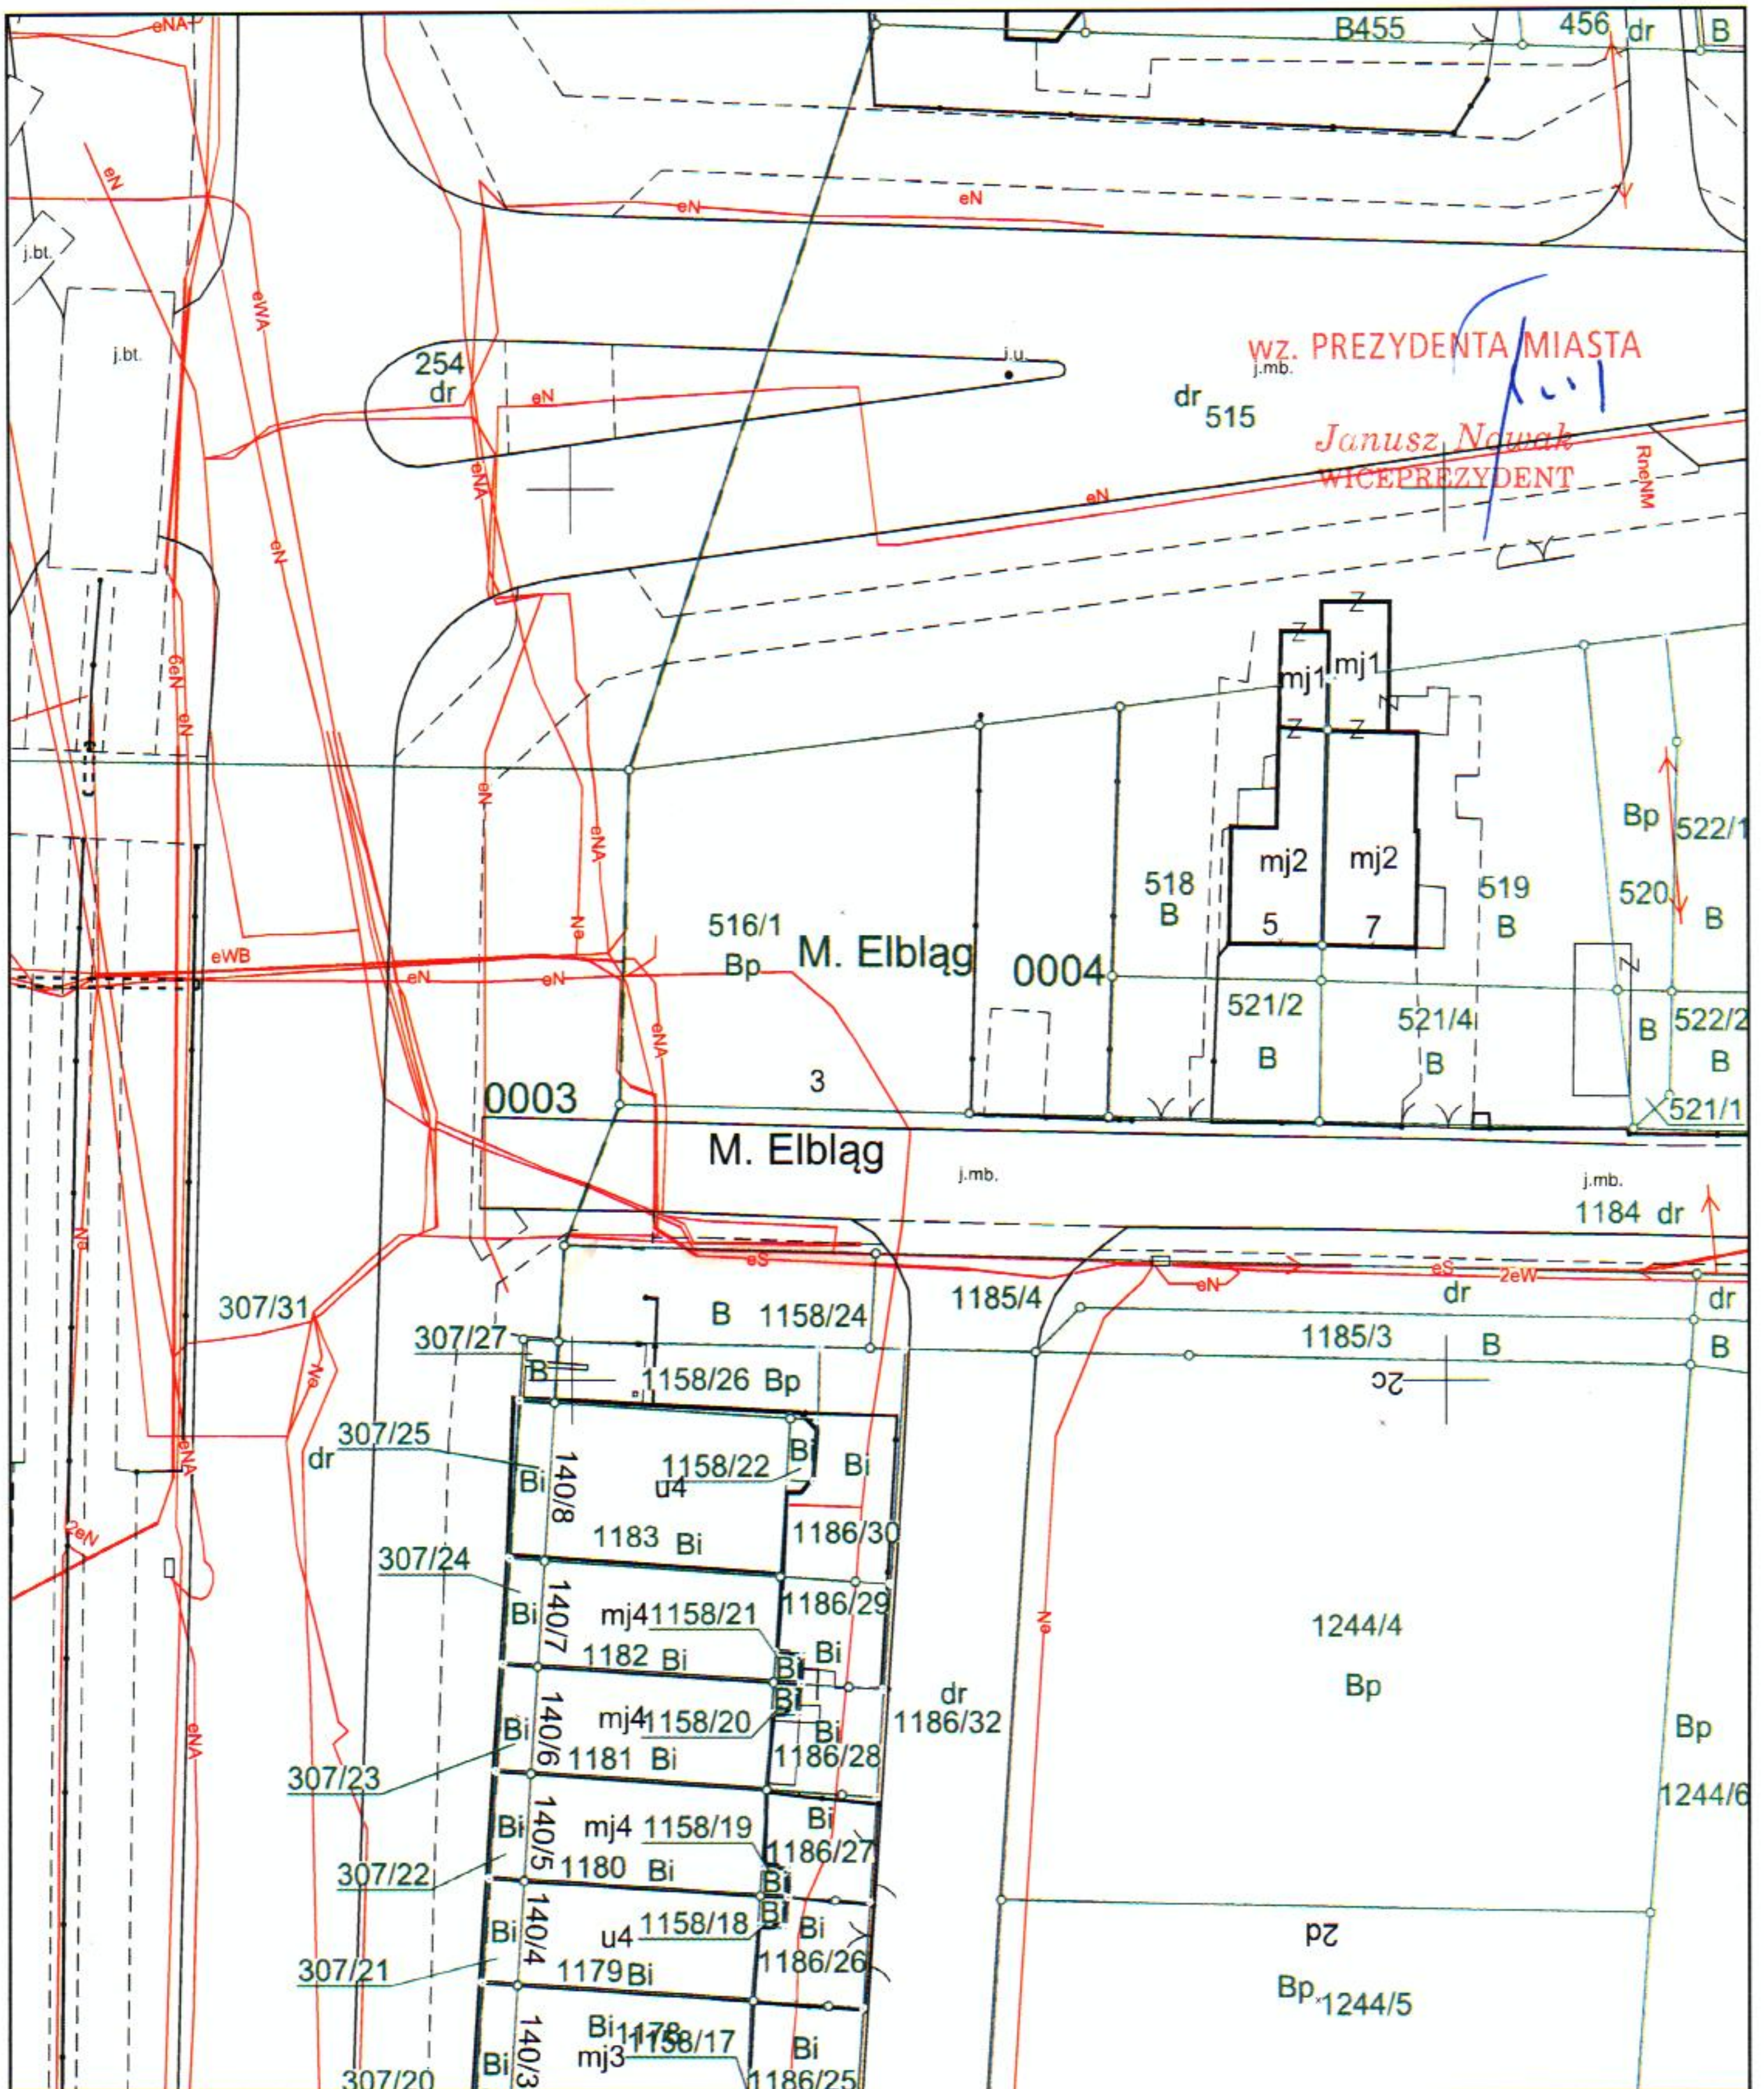


05-11-2018
INSPEKTOR
mgr inż. Joanna Danilewicz

08.11.2018
OWNIK REFERATU
Bożena Malz

DYREKTOR DEPARTAMENTU
GEODETA MIĘJSKI
Sławomir Sidorupa

obręb 4 1:500
WICEPREZYDENT MIASTA
Janusz Nowak

~~JB455~~ ~~Nowak~~⁴
~~WICEPREZIDENT~~

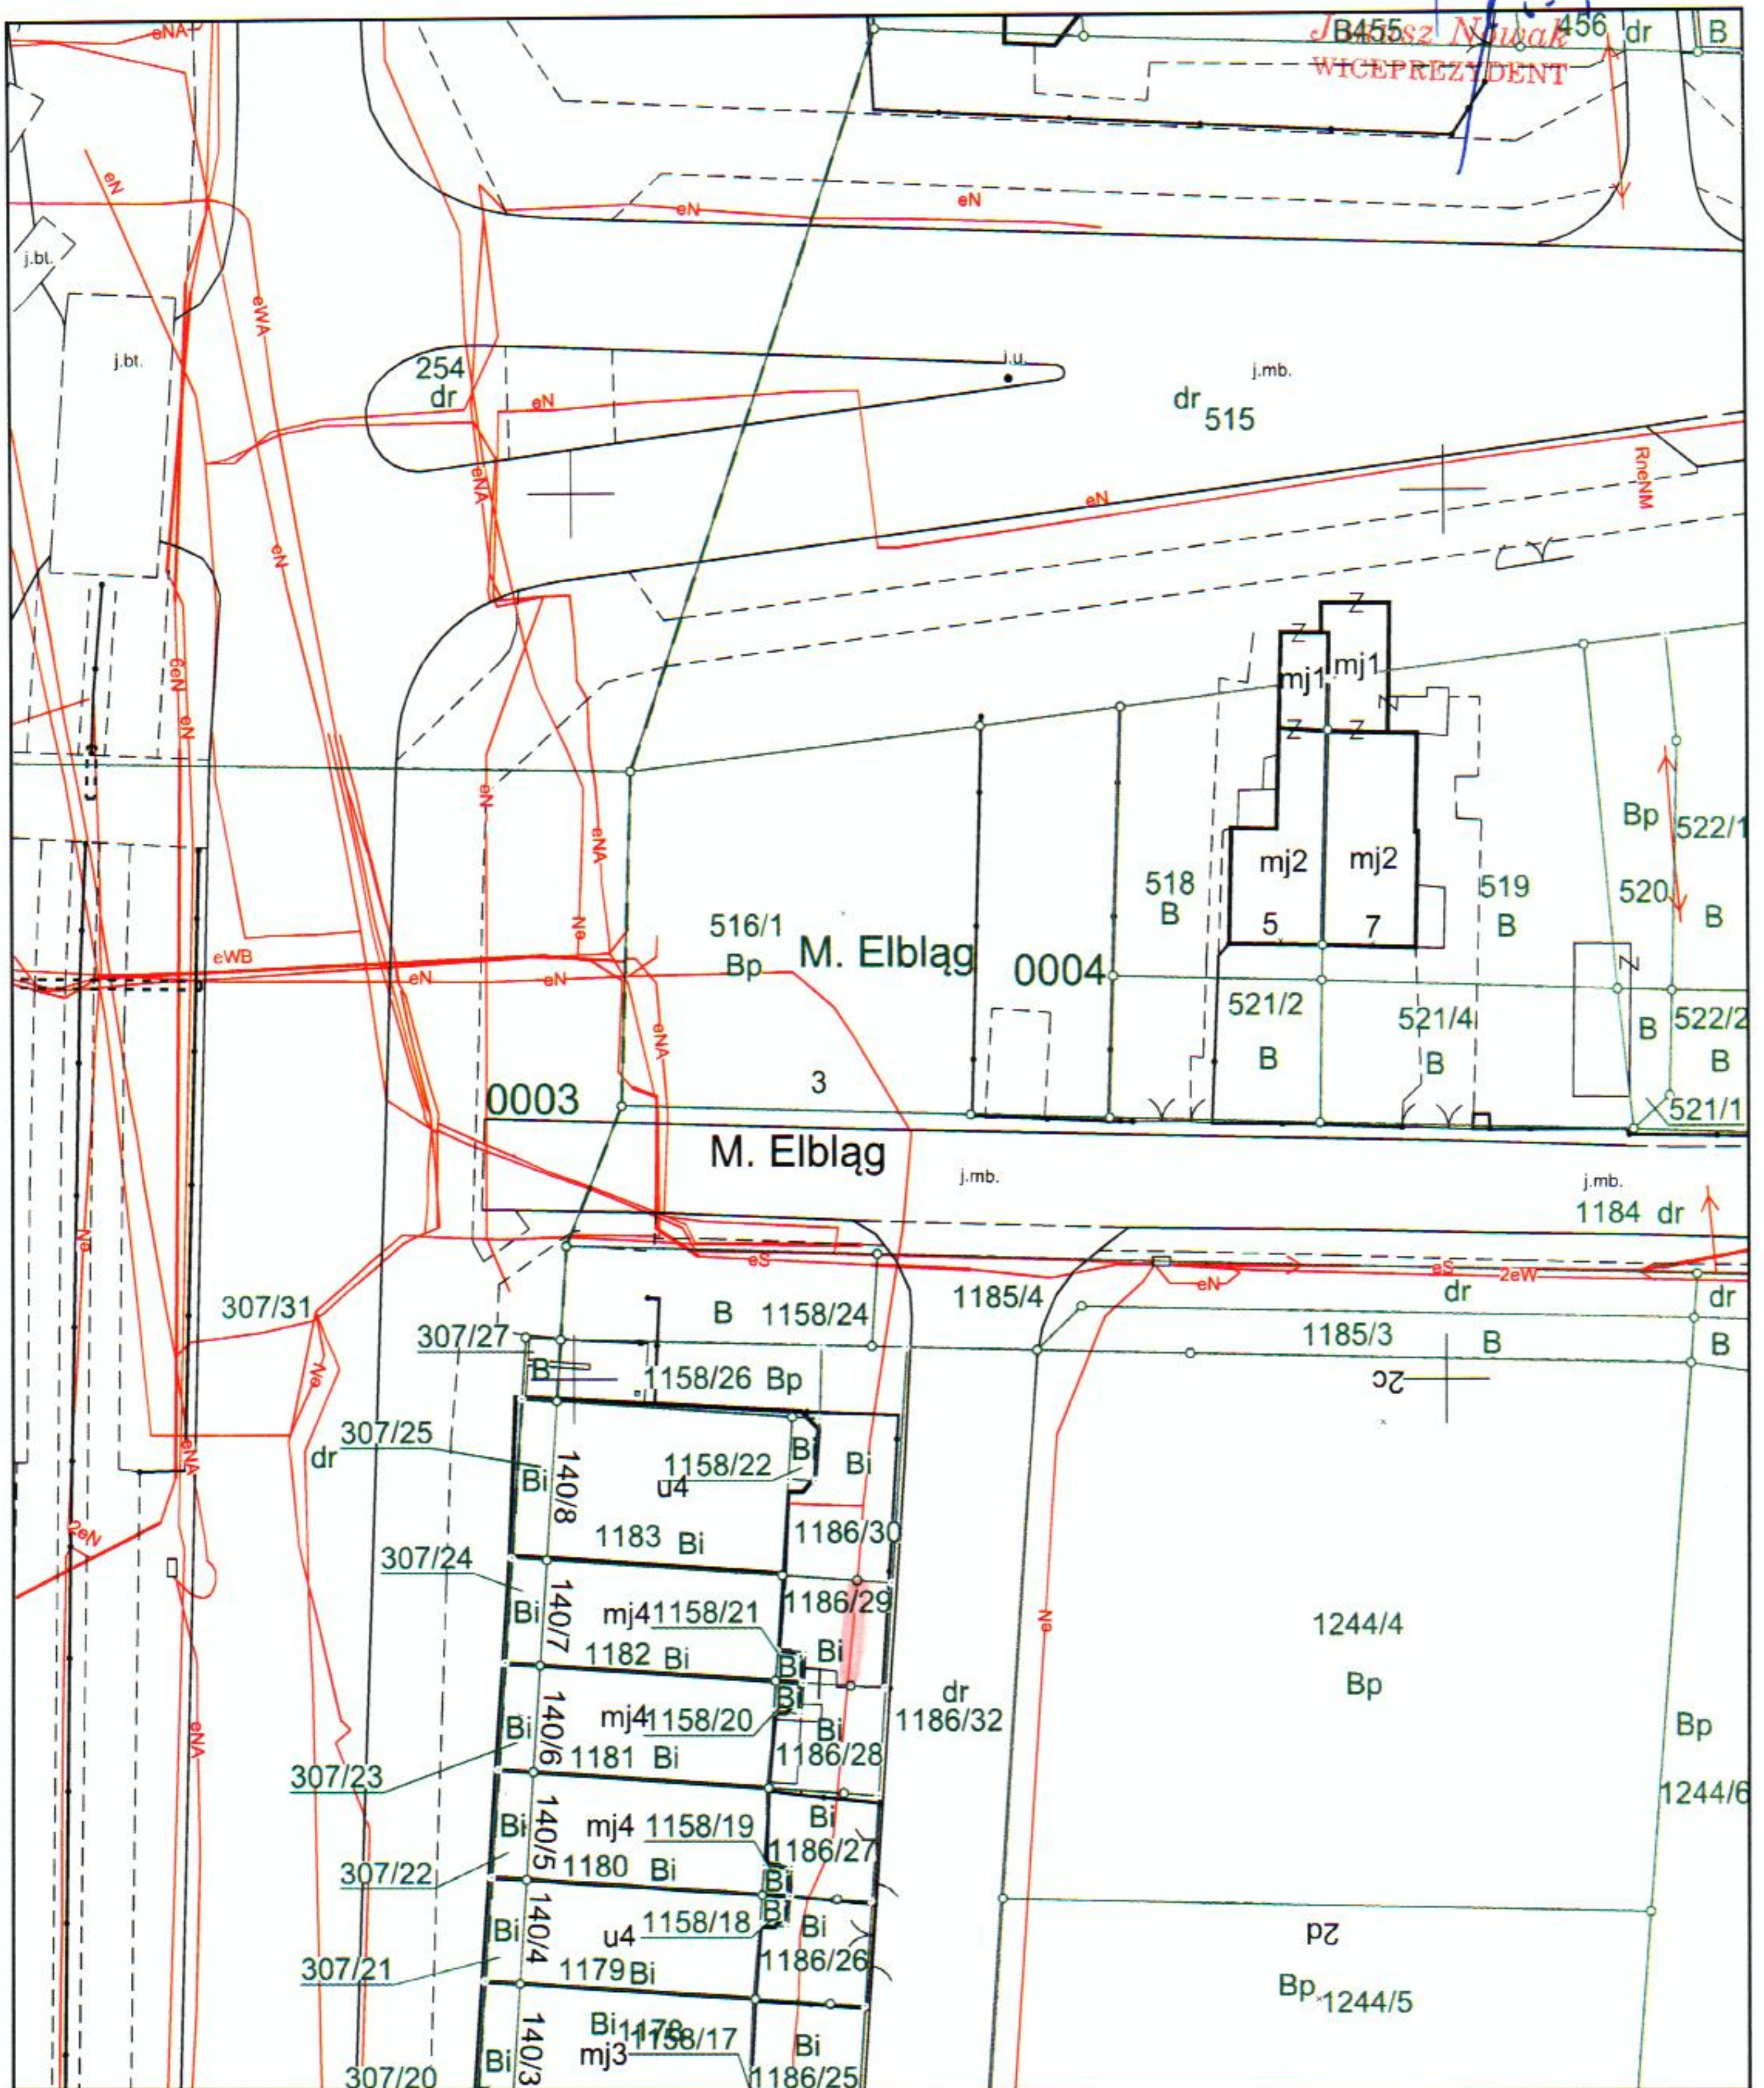

Janusz Nowak



dr 515 Janusz Nowak
WICEPREZIDENT

05-11-2018

INSPEKTOR

mgr inż. Joanna Danilewicz

KIEROWNIK REFERATU

Bożena Malz

05.11.2018


DYREKTOR DEPARTAMENTU
GEODETYCZNY

Sławomir Khorupa

obraz 4 1:500

WICEPROZENT MIAS

Janusz Nowak

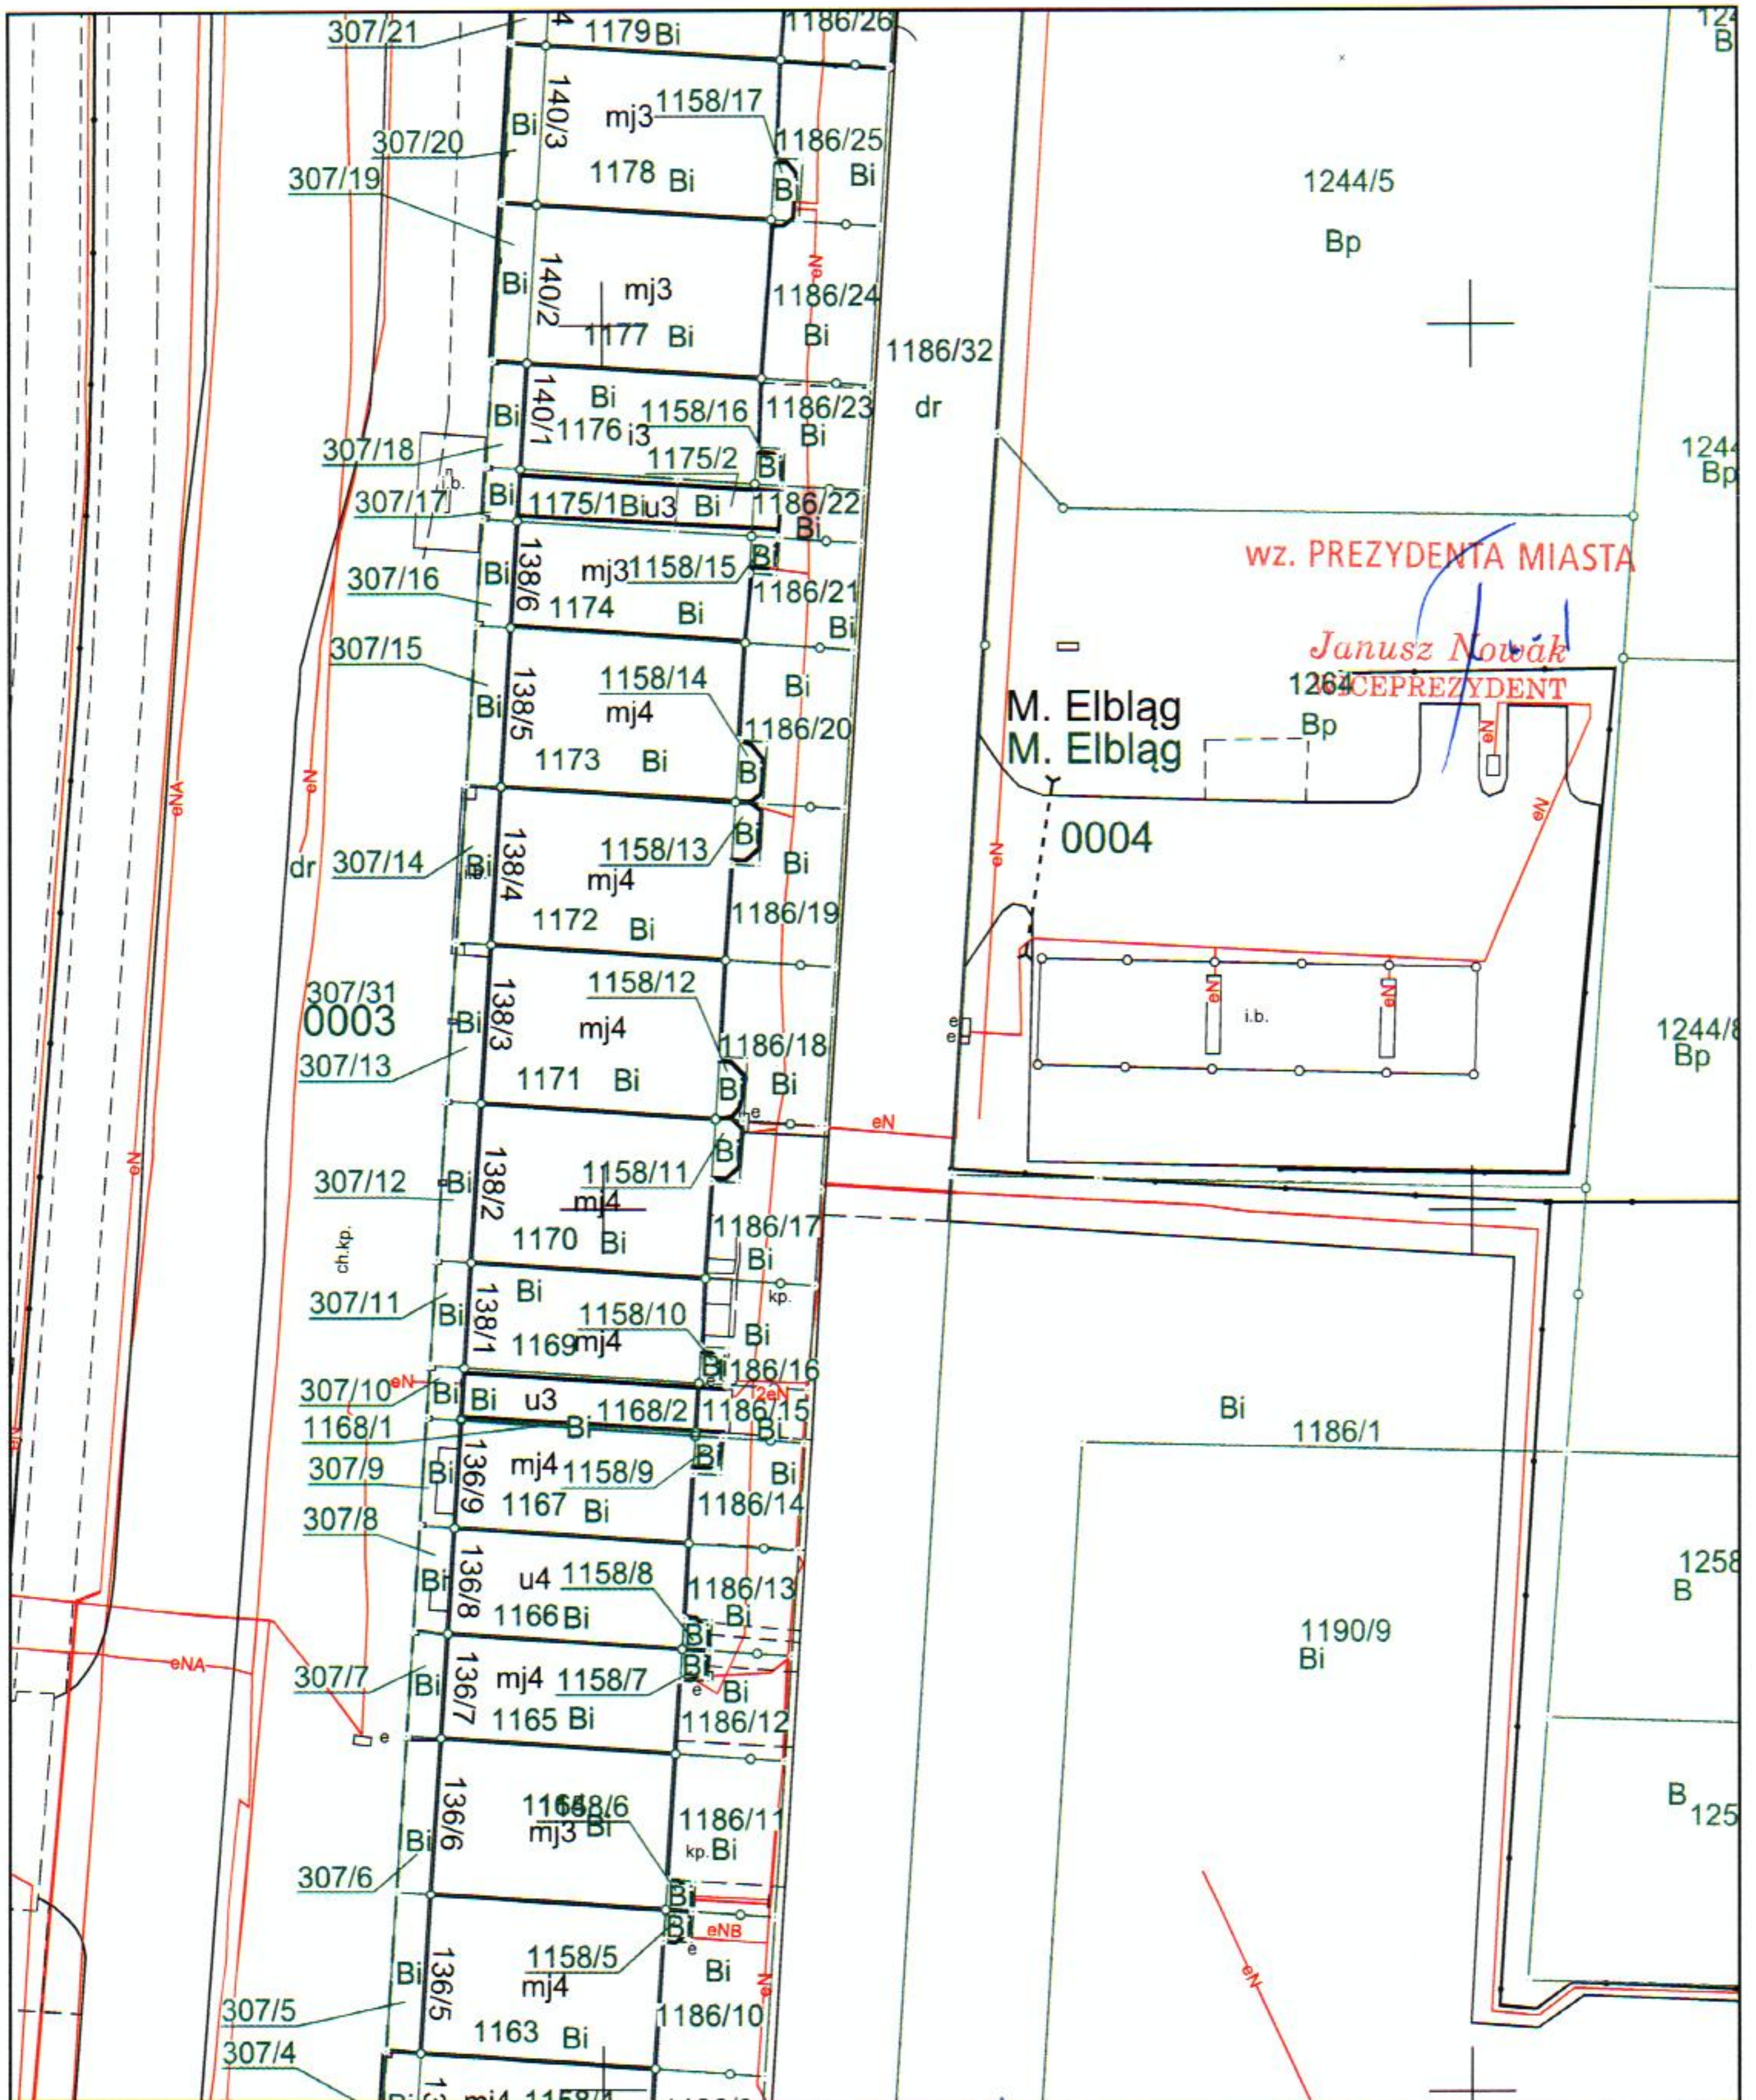

05-11-2018
INSPEKTOR
mgr inż. Joanna Danilewicz
Bożena Malcz
05.11.2018

DYREKTOR DEPARTAMENTU
GEODETY MIĘJSKI
Sławomir Skorupa


obwód 4 1:500
WICEPREZYDENT MIASTA
Janusz Nowak

Nr 6

Załącznik do Zarządzenia

Nr 428/2018 Prezydenta Miasta Elbląg

z dnia 19.11.2018 r.

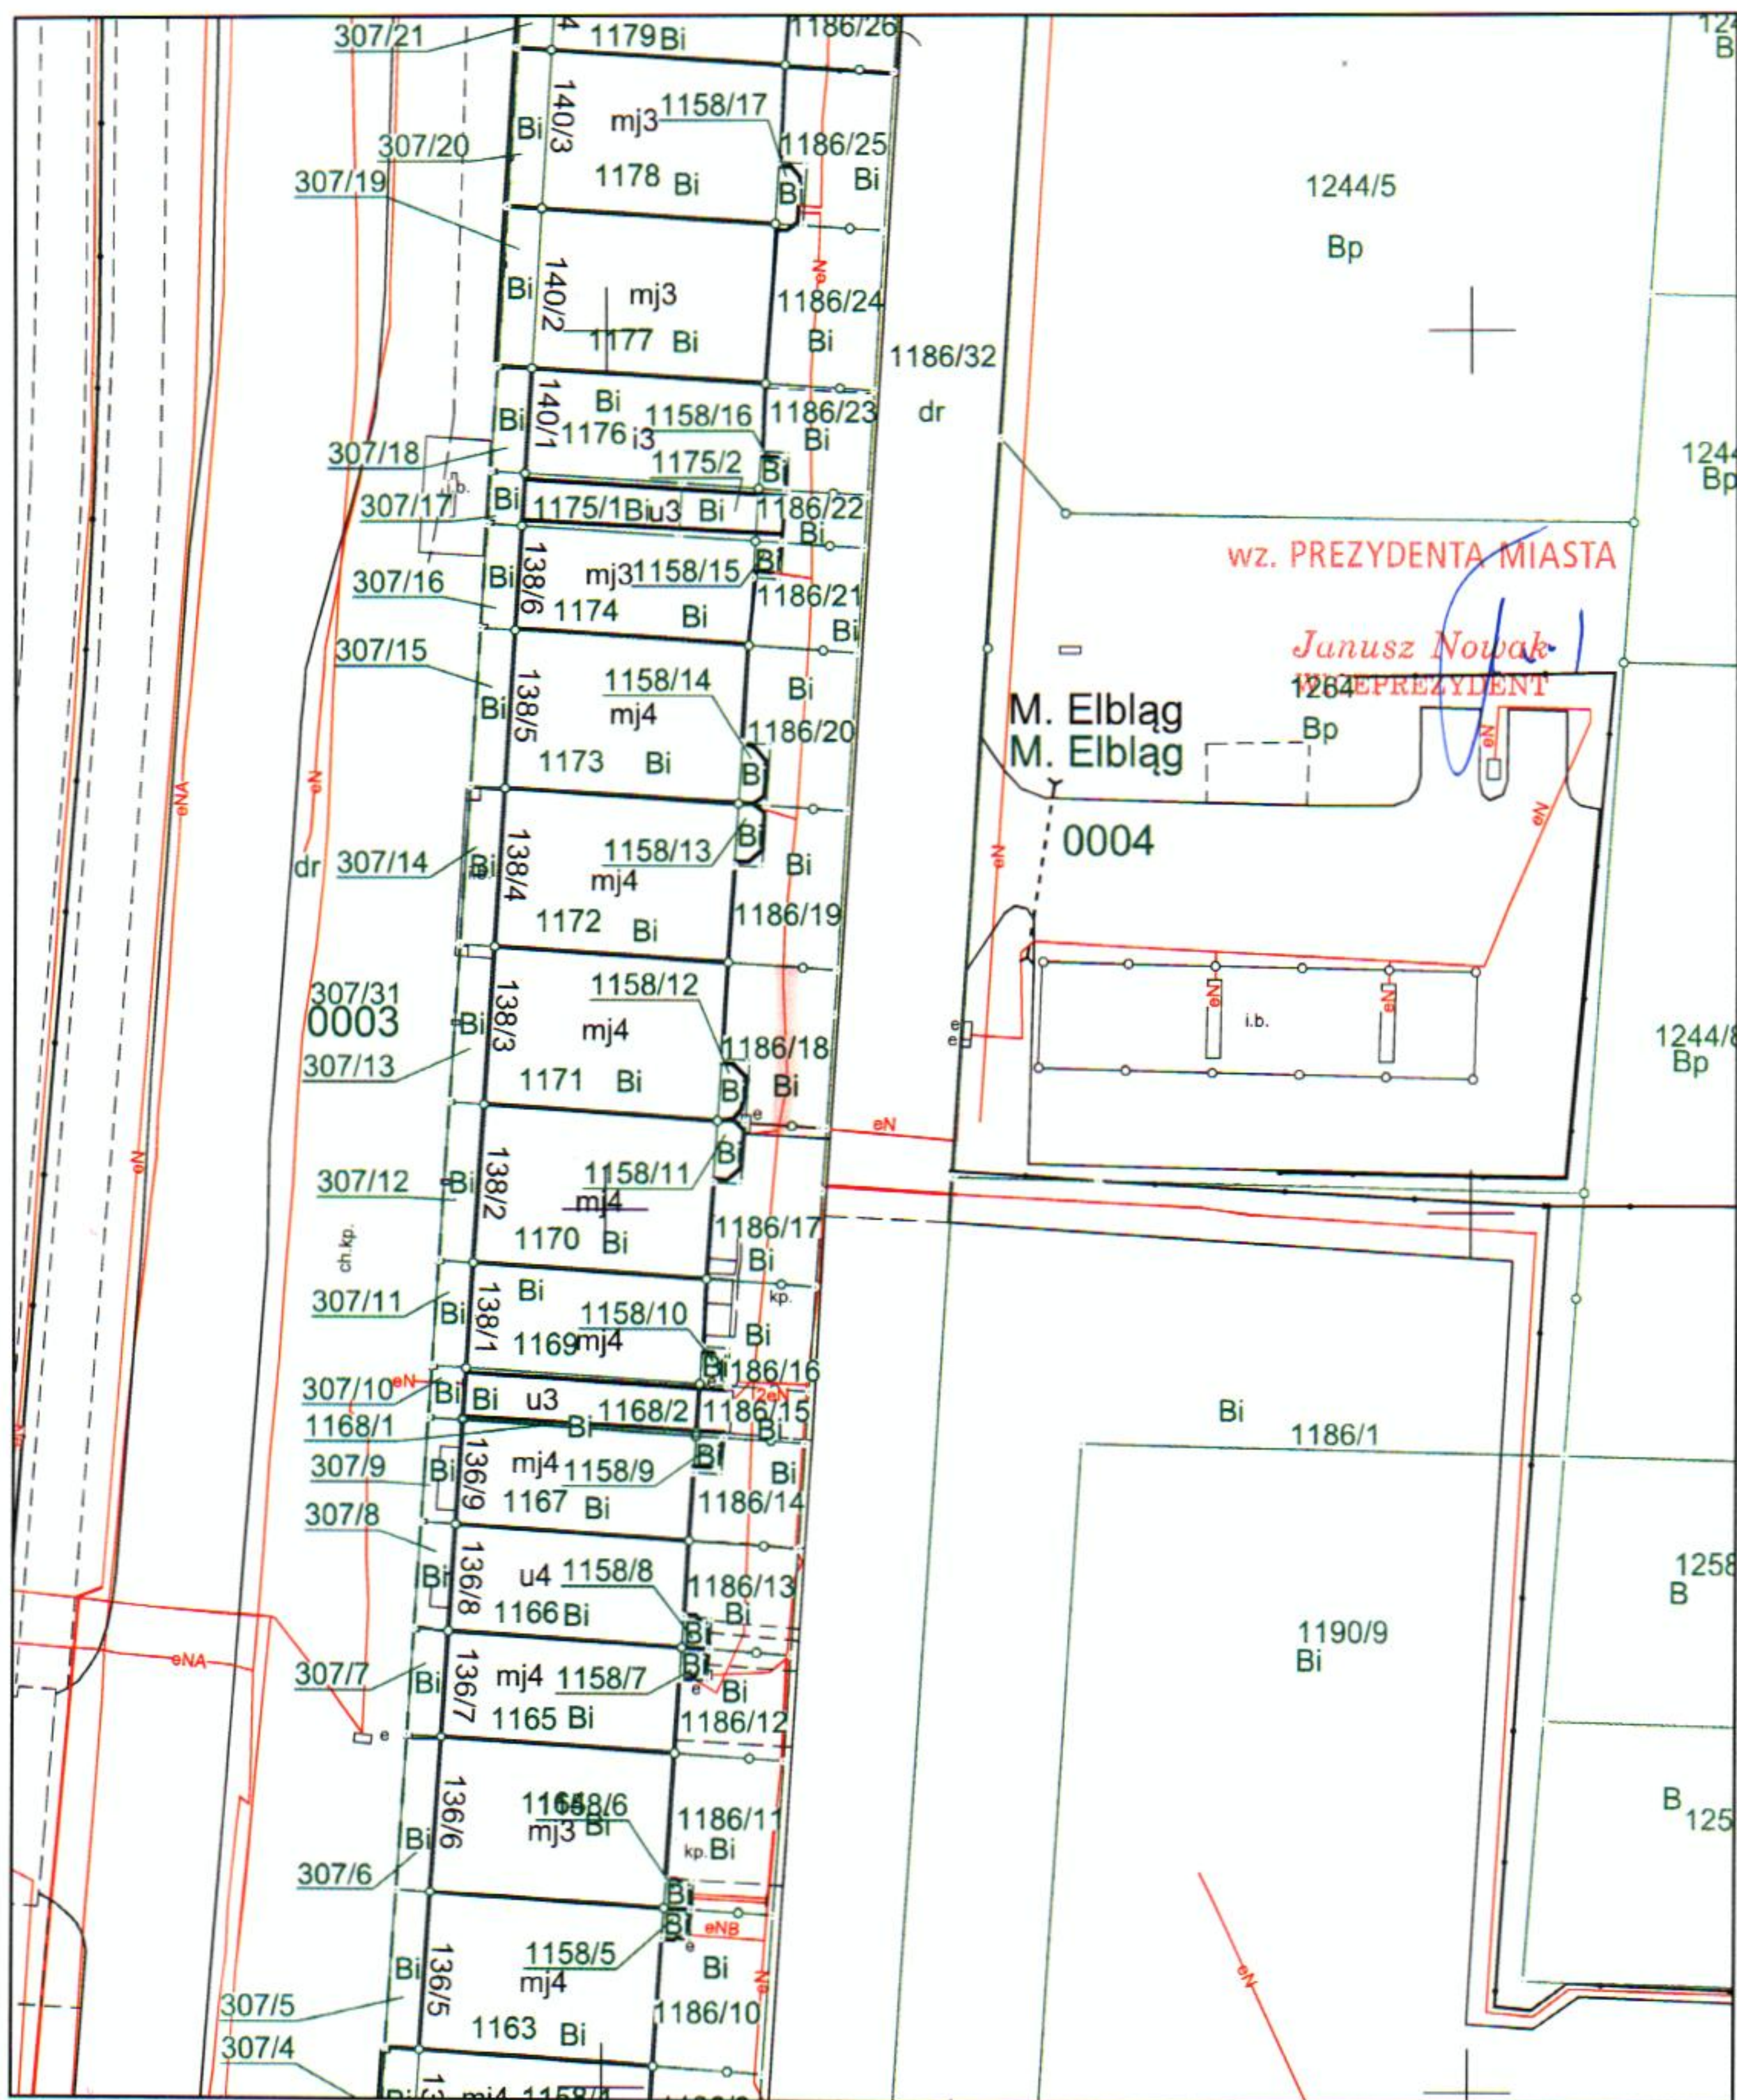

05-11-2018

INSPEKTOR

mgr inż. Joanna Danilewicz

Bożena Malz
05.11.2018.


DYREKTOR DEPARTAMENTU
GEODETY MIEJSKI

Sławomir Skorupa

dobry 4 1:500

WICEPREZYDENT MIASTA

Janusz Nowak

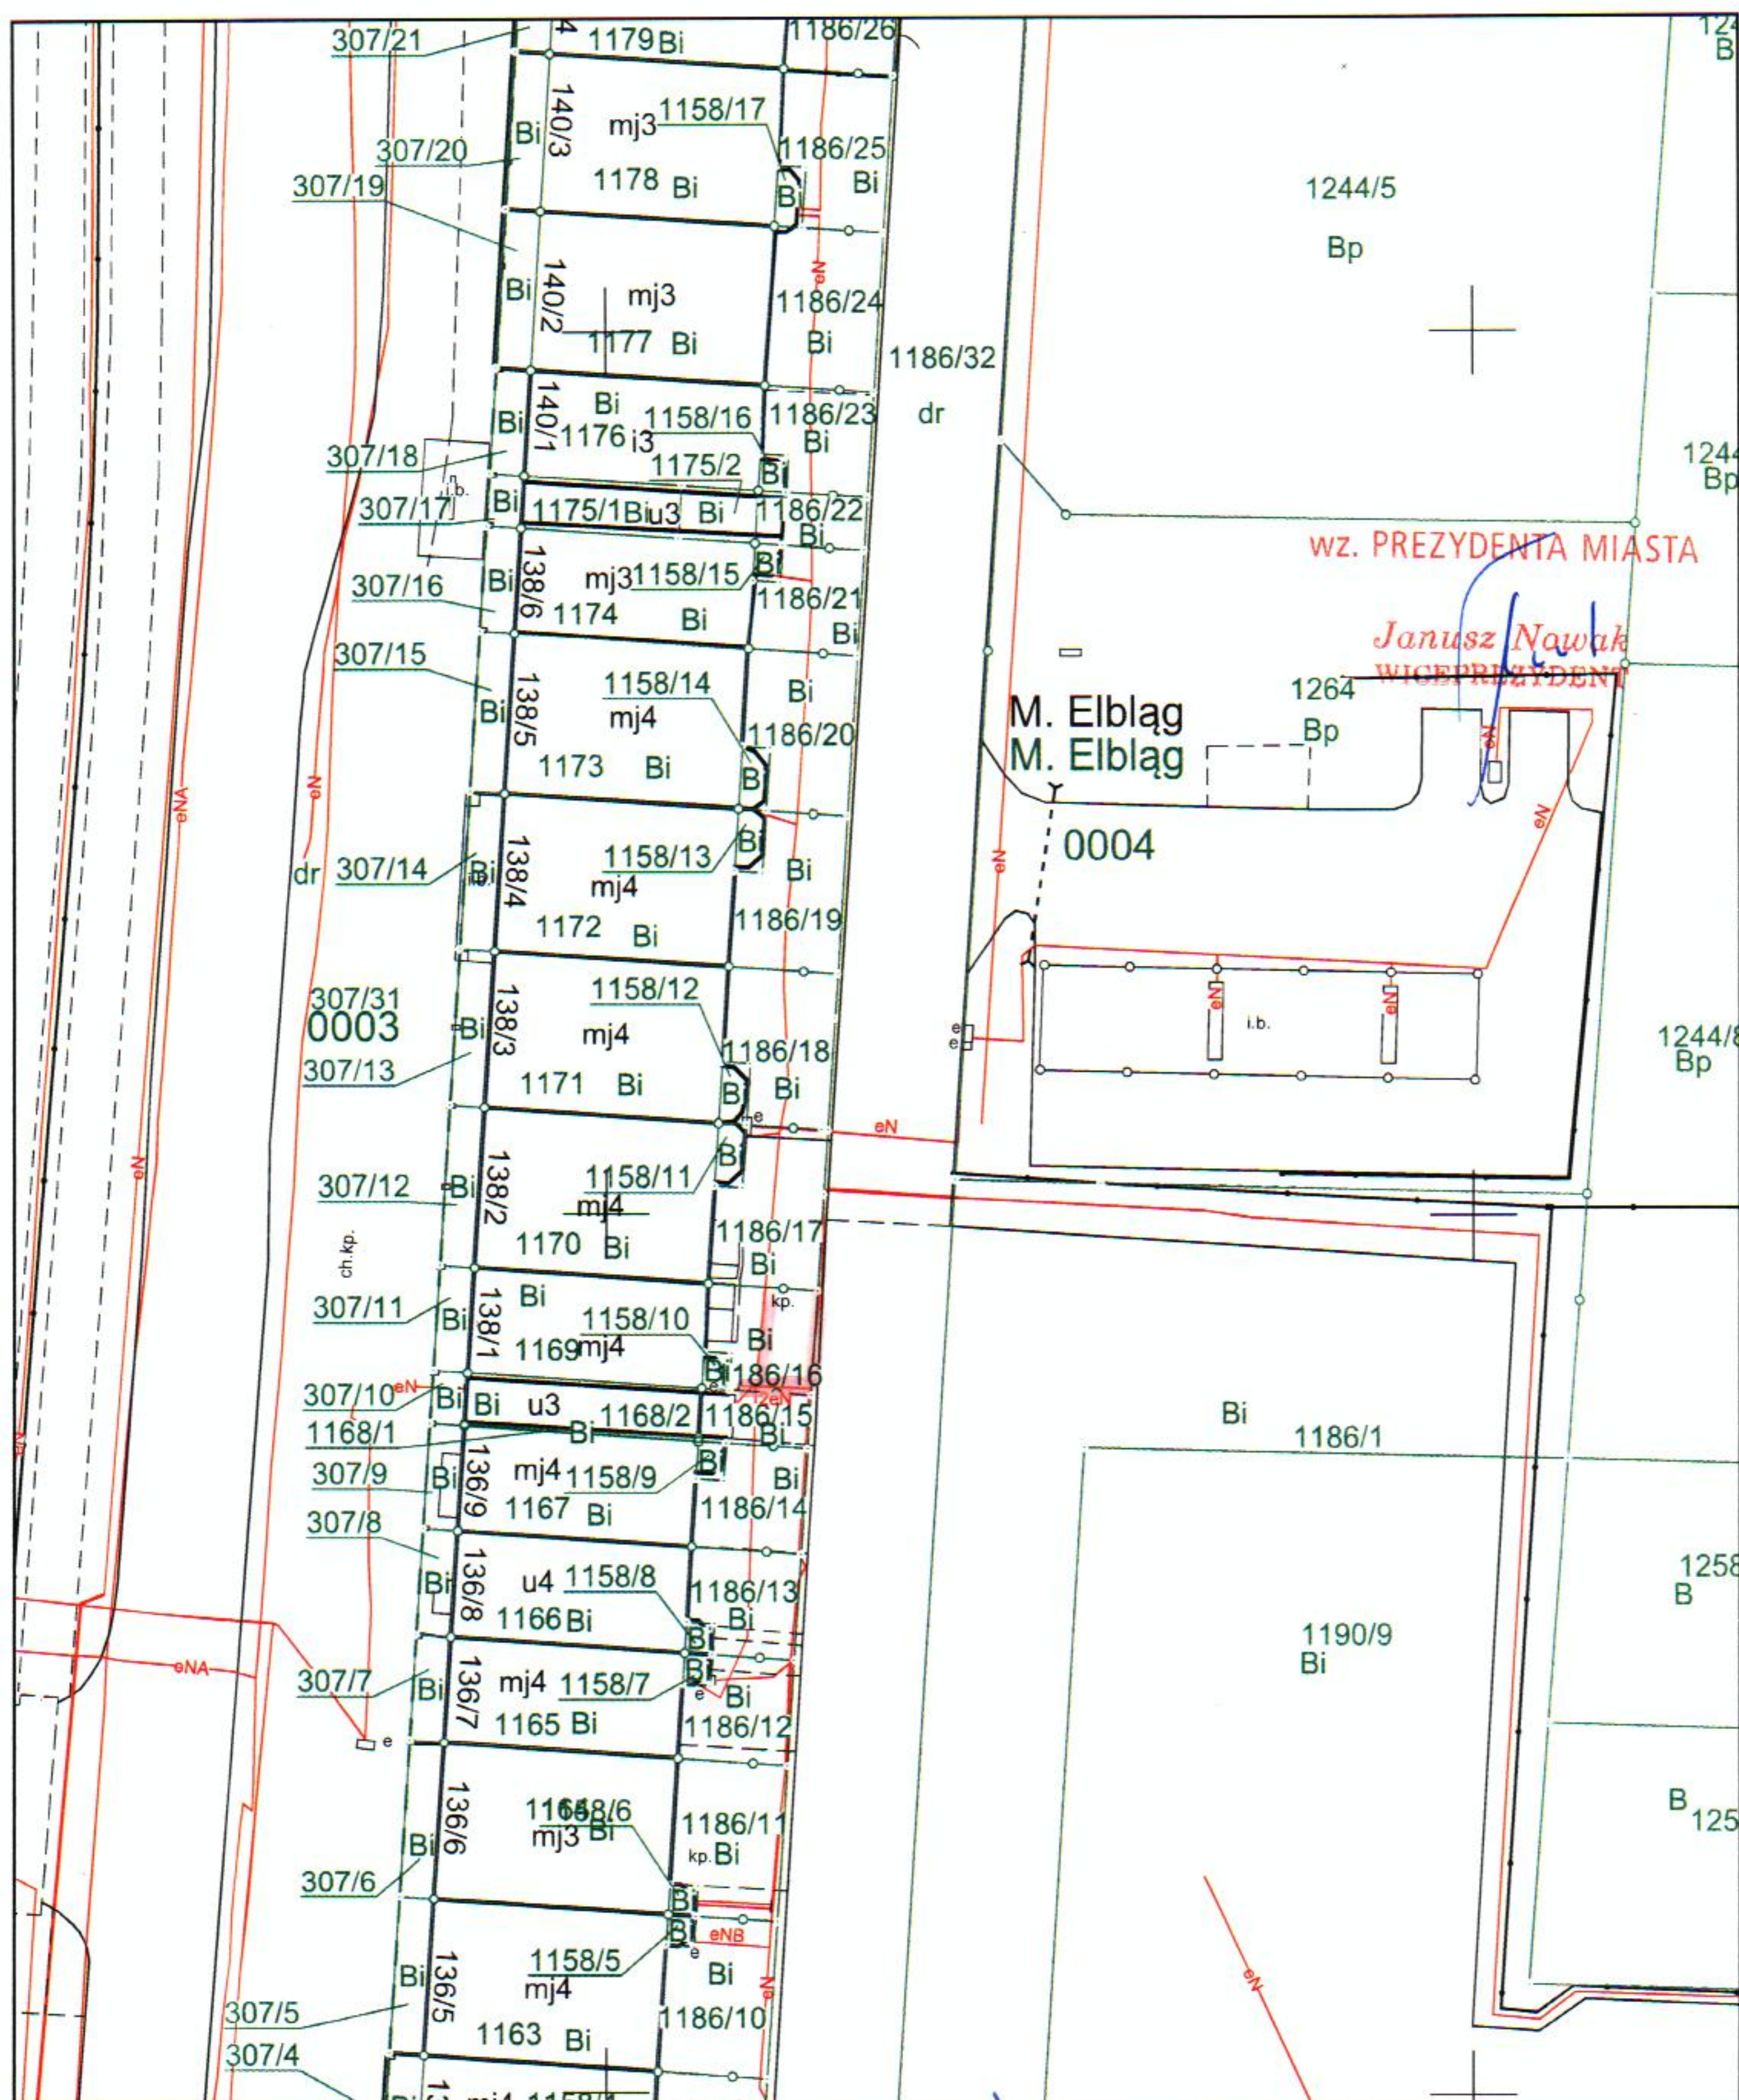

05-11-2018
INSPEKTOR
mgr inż. Joanna Danilewicz

KIEROWNIK REFERATU
Bożena Malcz
05.11.2018.

DYREKTOR DEPARTAMENTU
GEODETA MIEJSKI
Sławomir Skorupa


obwód 4 1:500
WICEPREZYDENT MIAST
Janusz Nawak

Nr 8

Załącznik do Zarządzenia

Nr 428/2018 Prezydenta Miasta Elbląg

z dnia 19.11.2018 r.

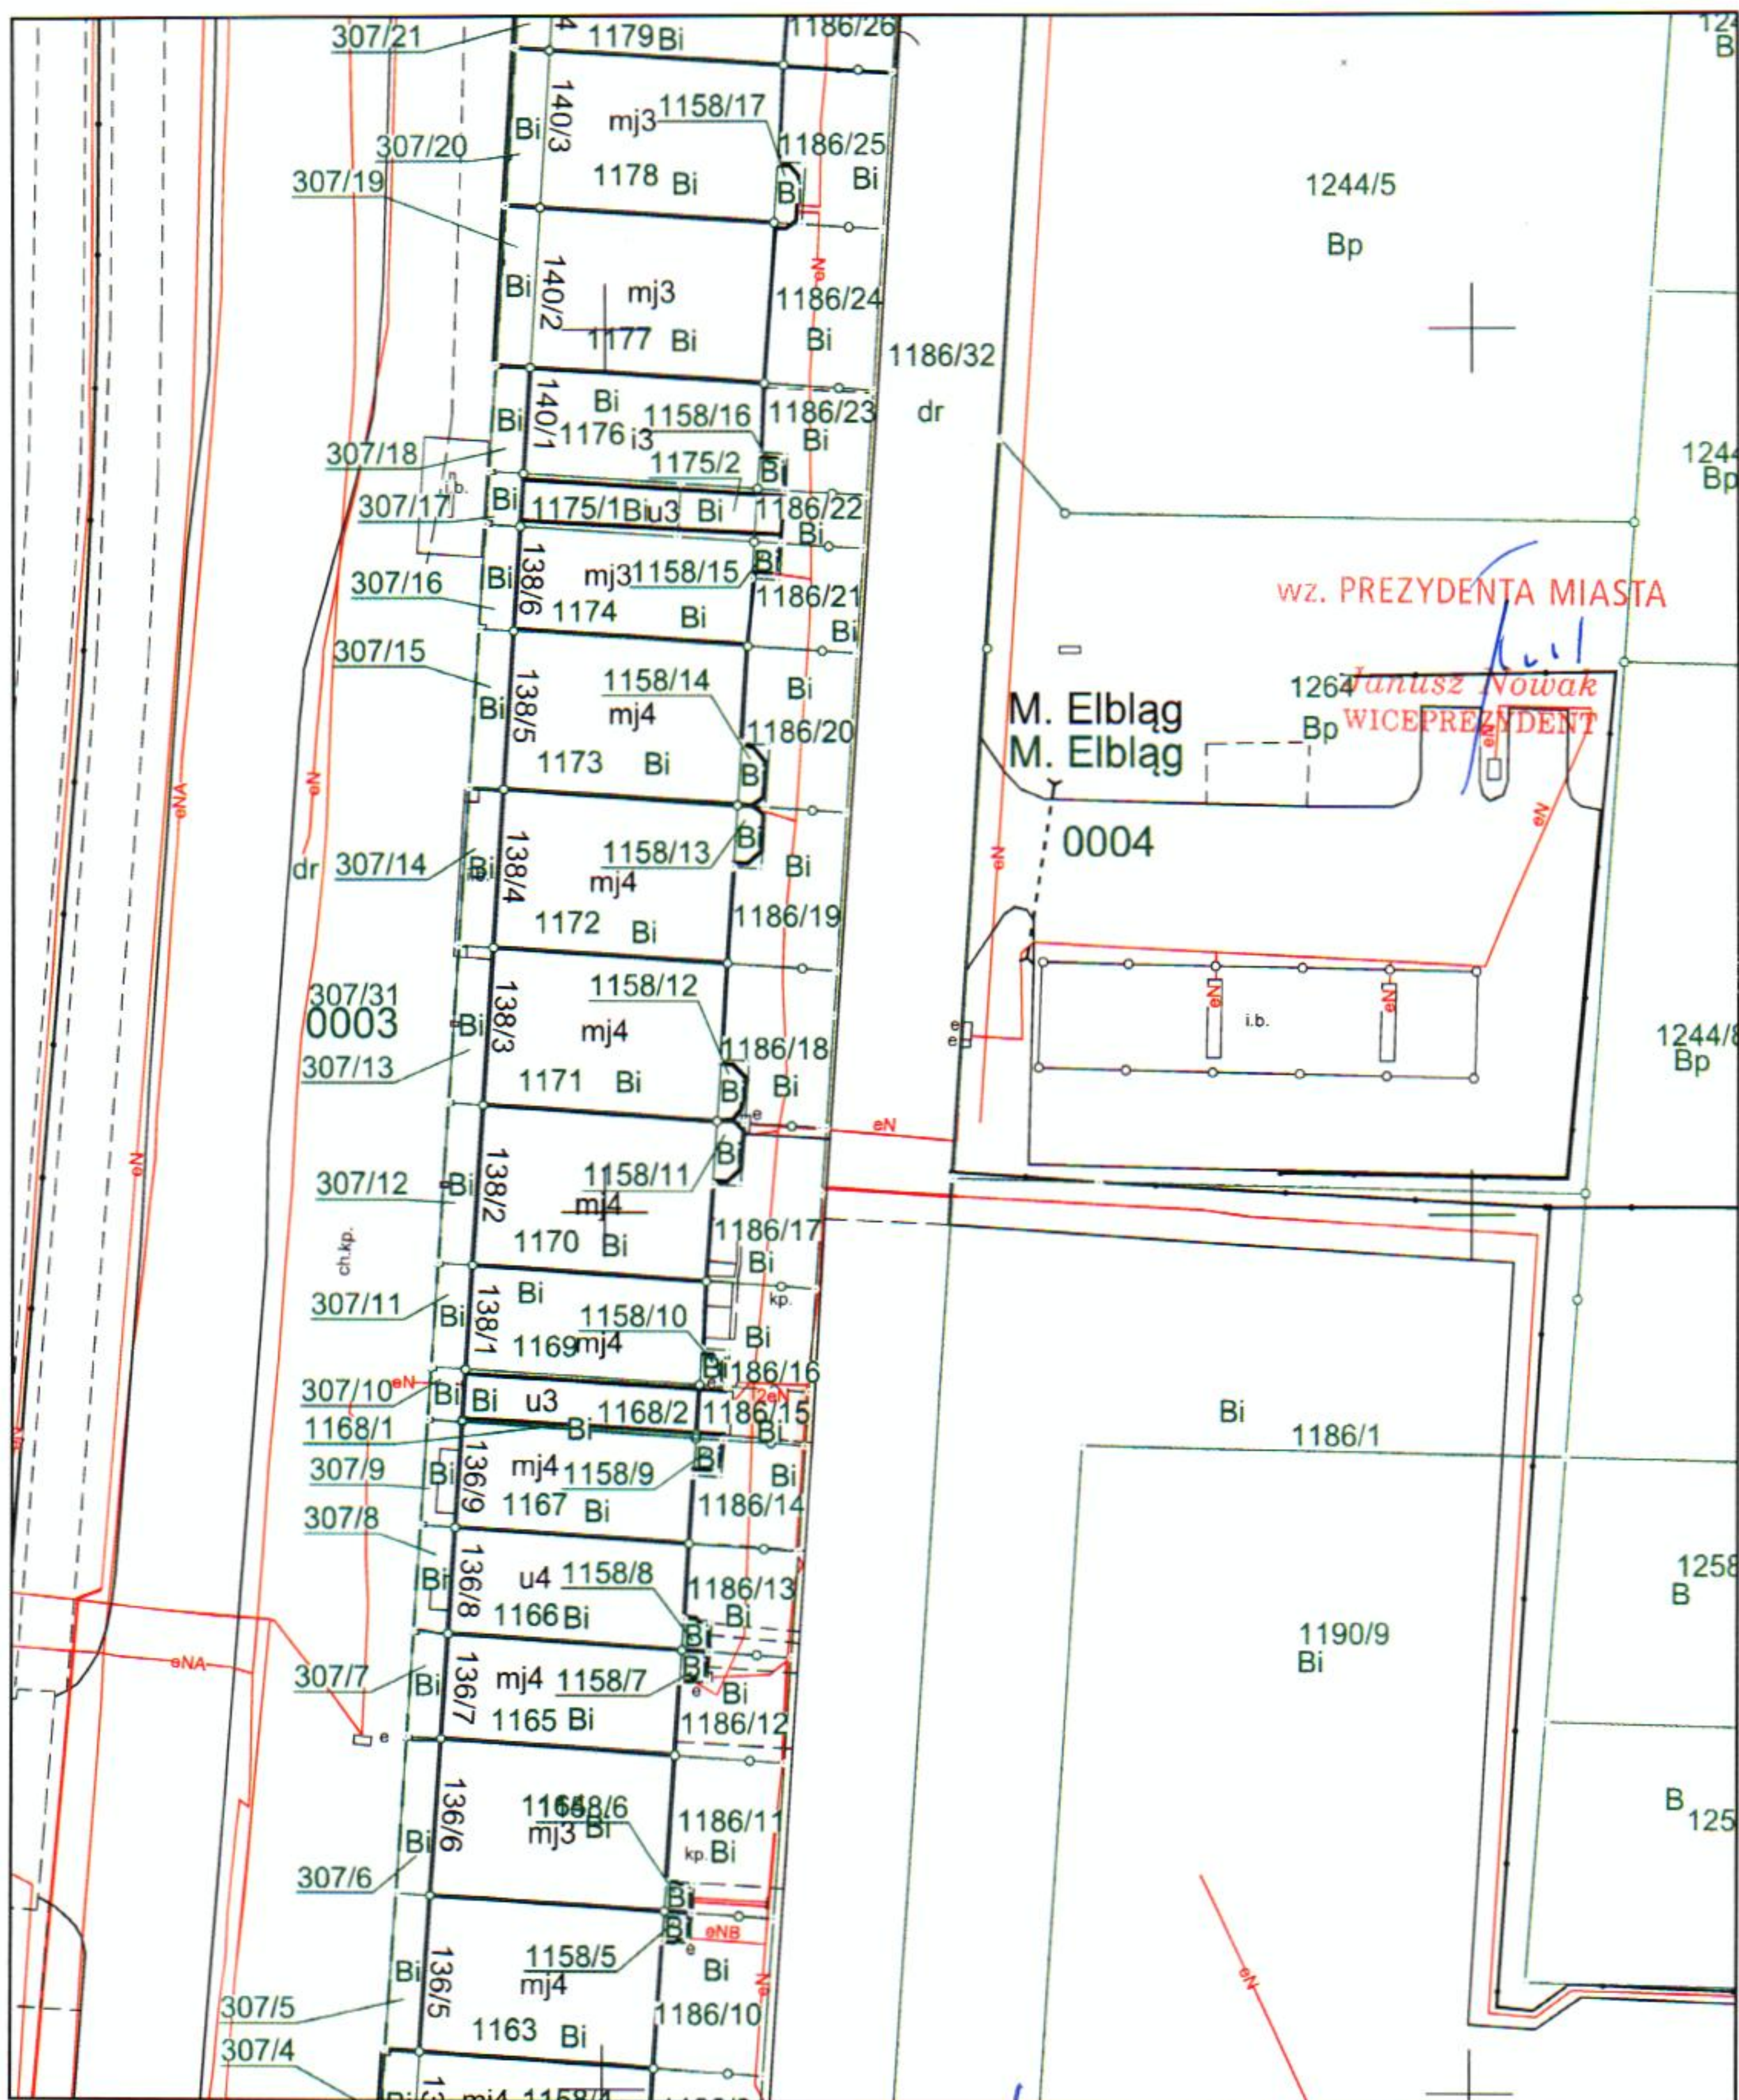

05-11-2018

INSPEKTOR

mgr inż. Joanna Danilewicz

11.2018

KIEROWNIK REFERATU

Bożena Malz


DYREKTOR DEPARTAMENTU
GEODETA MIĘSKI

Sławomir Słarupa

obręb 4 1:500

WICEPREZYSTENT MIASTA

Janusz Nowak

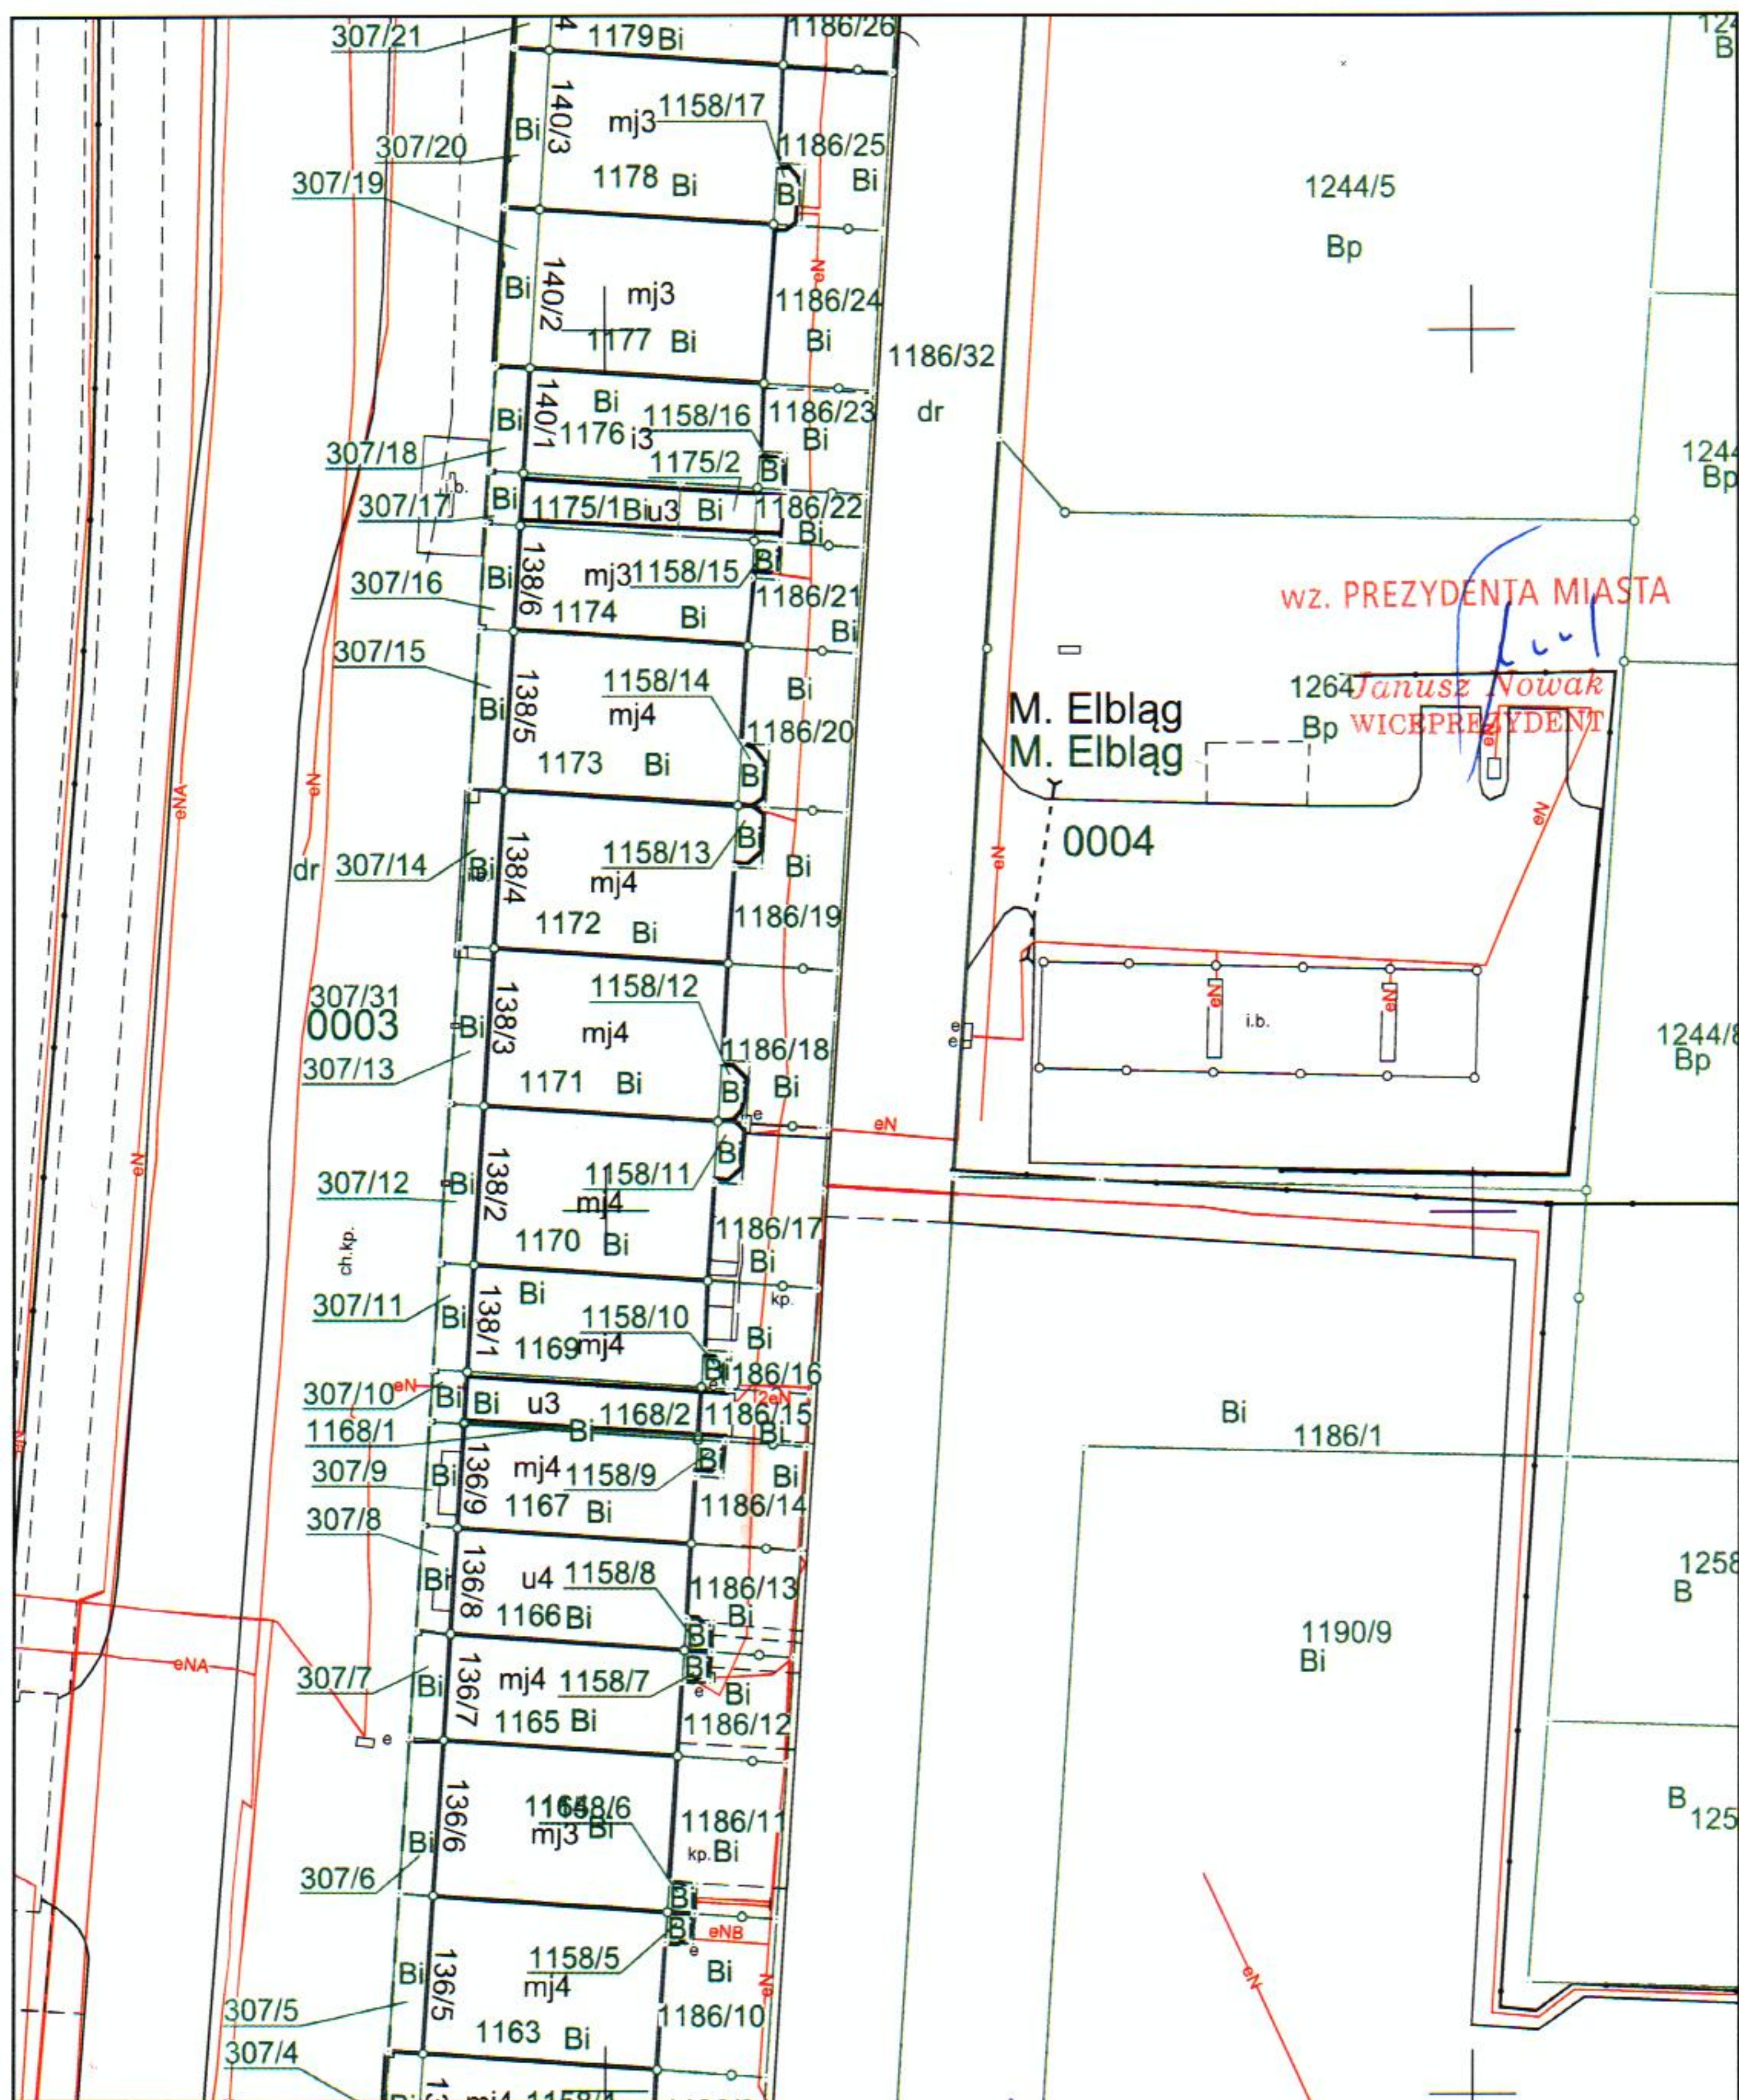

05-11-2018 r.
INSPEKTOR


mgr inż. Joanna Danilewicz
Bożena Malz
05.11.2018.

DYREKTOR DEPARTAMENTU
KIEROWNIK REFERATU GEODEZYJNEGO

Sławomir Skórupa

obrob. 1:500
WICEPREZYDENT MIASTA

Janusz Nowak

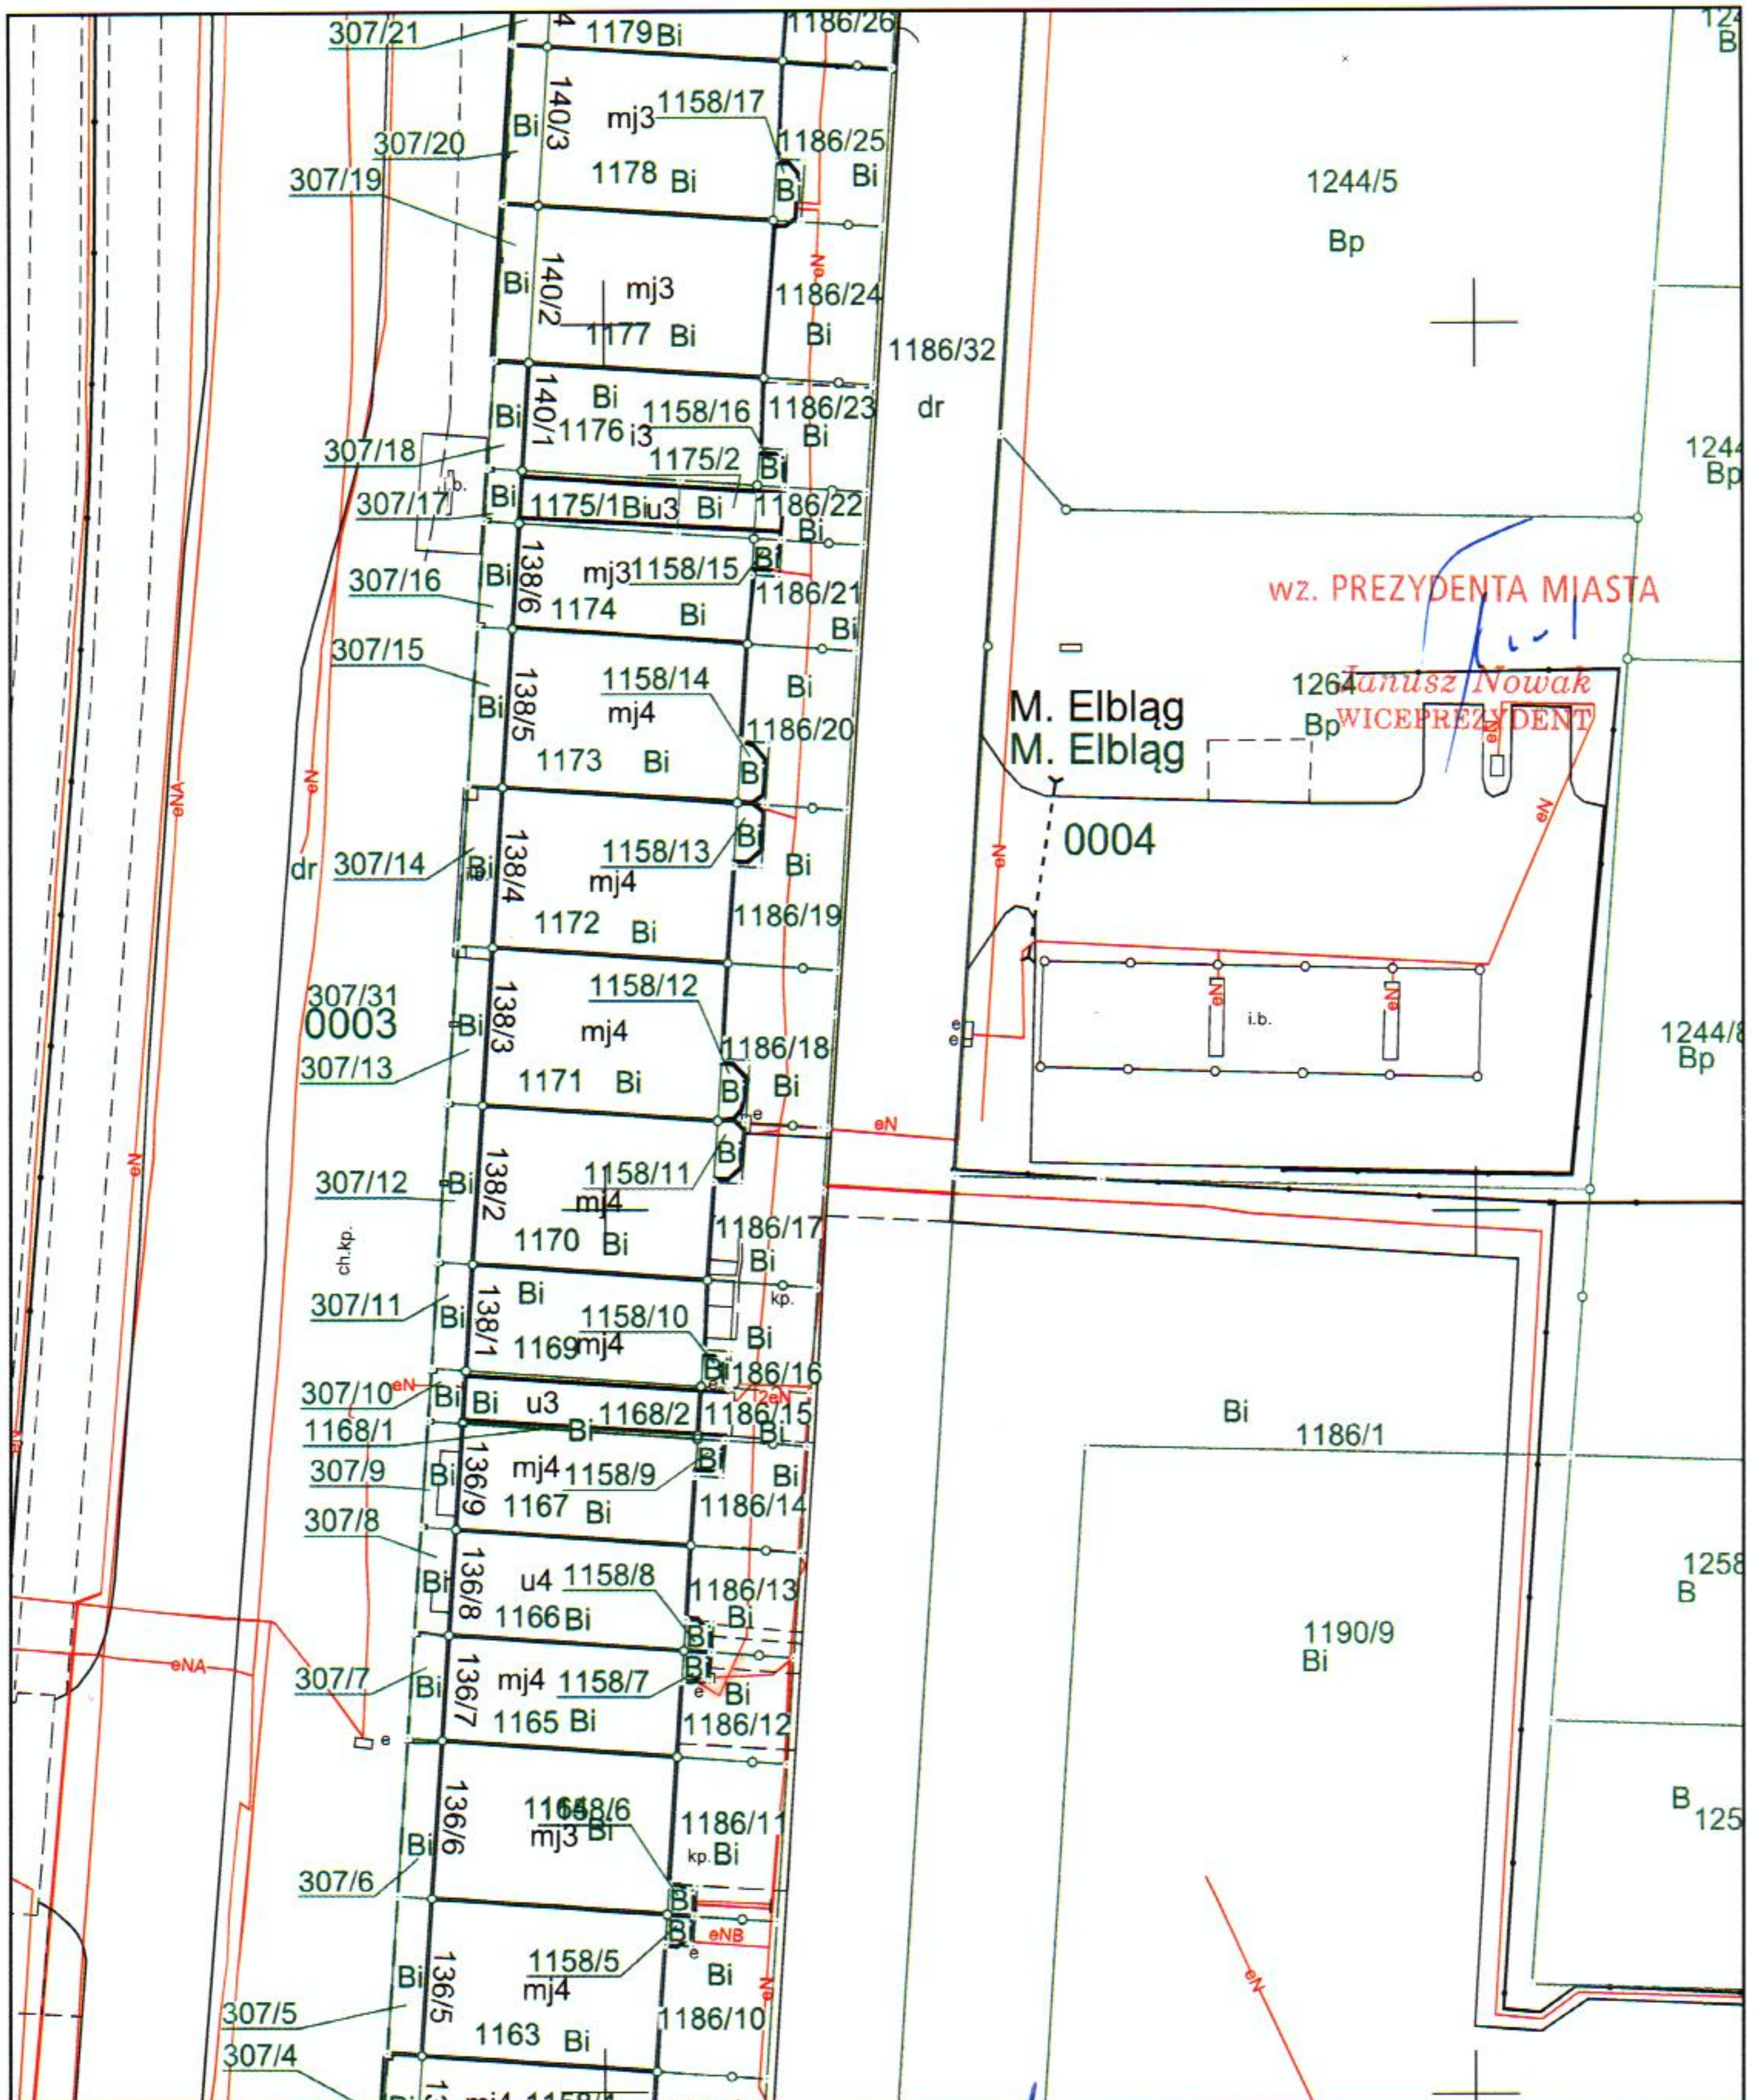

05-11-2018
INSPEKTOR

mgr inż. Joanna Danilewicz

KIEROWNIK REFERATU DYREKTOR DEPARTAMENTU
GEODETY MIĘDZYSKI

Bożena Malz
05.11.2018

Sławomir Skorupa

obreg 4 1:500

WICEPREZYDENT MIASTA


Janusz Nowak

NR 11

Załącznik do Zarządzenia

Nr 428/2018 Prezydenta Miasta Elbląg

z dnia 19.11.2018 r.

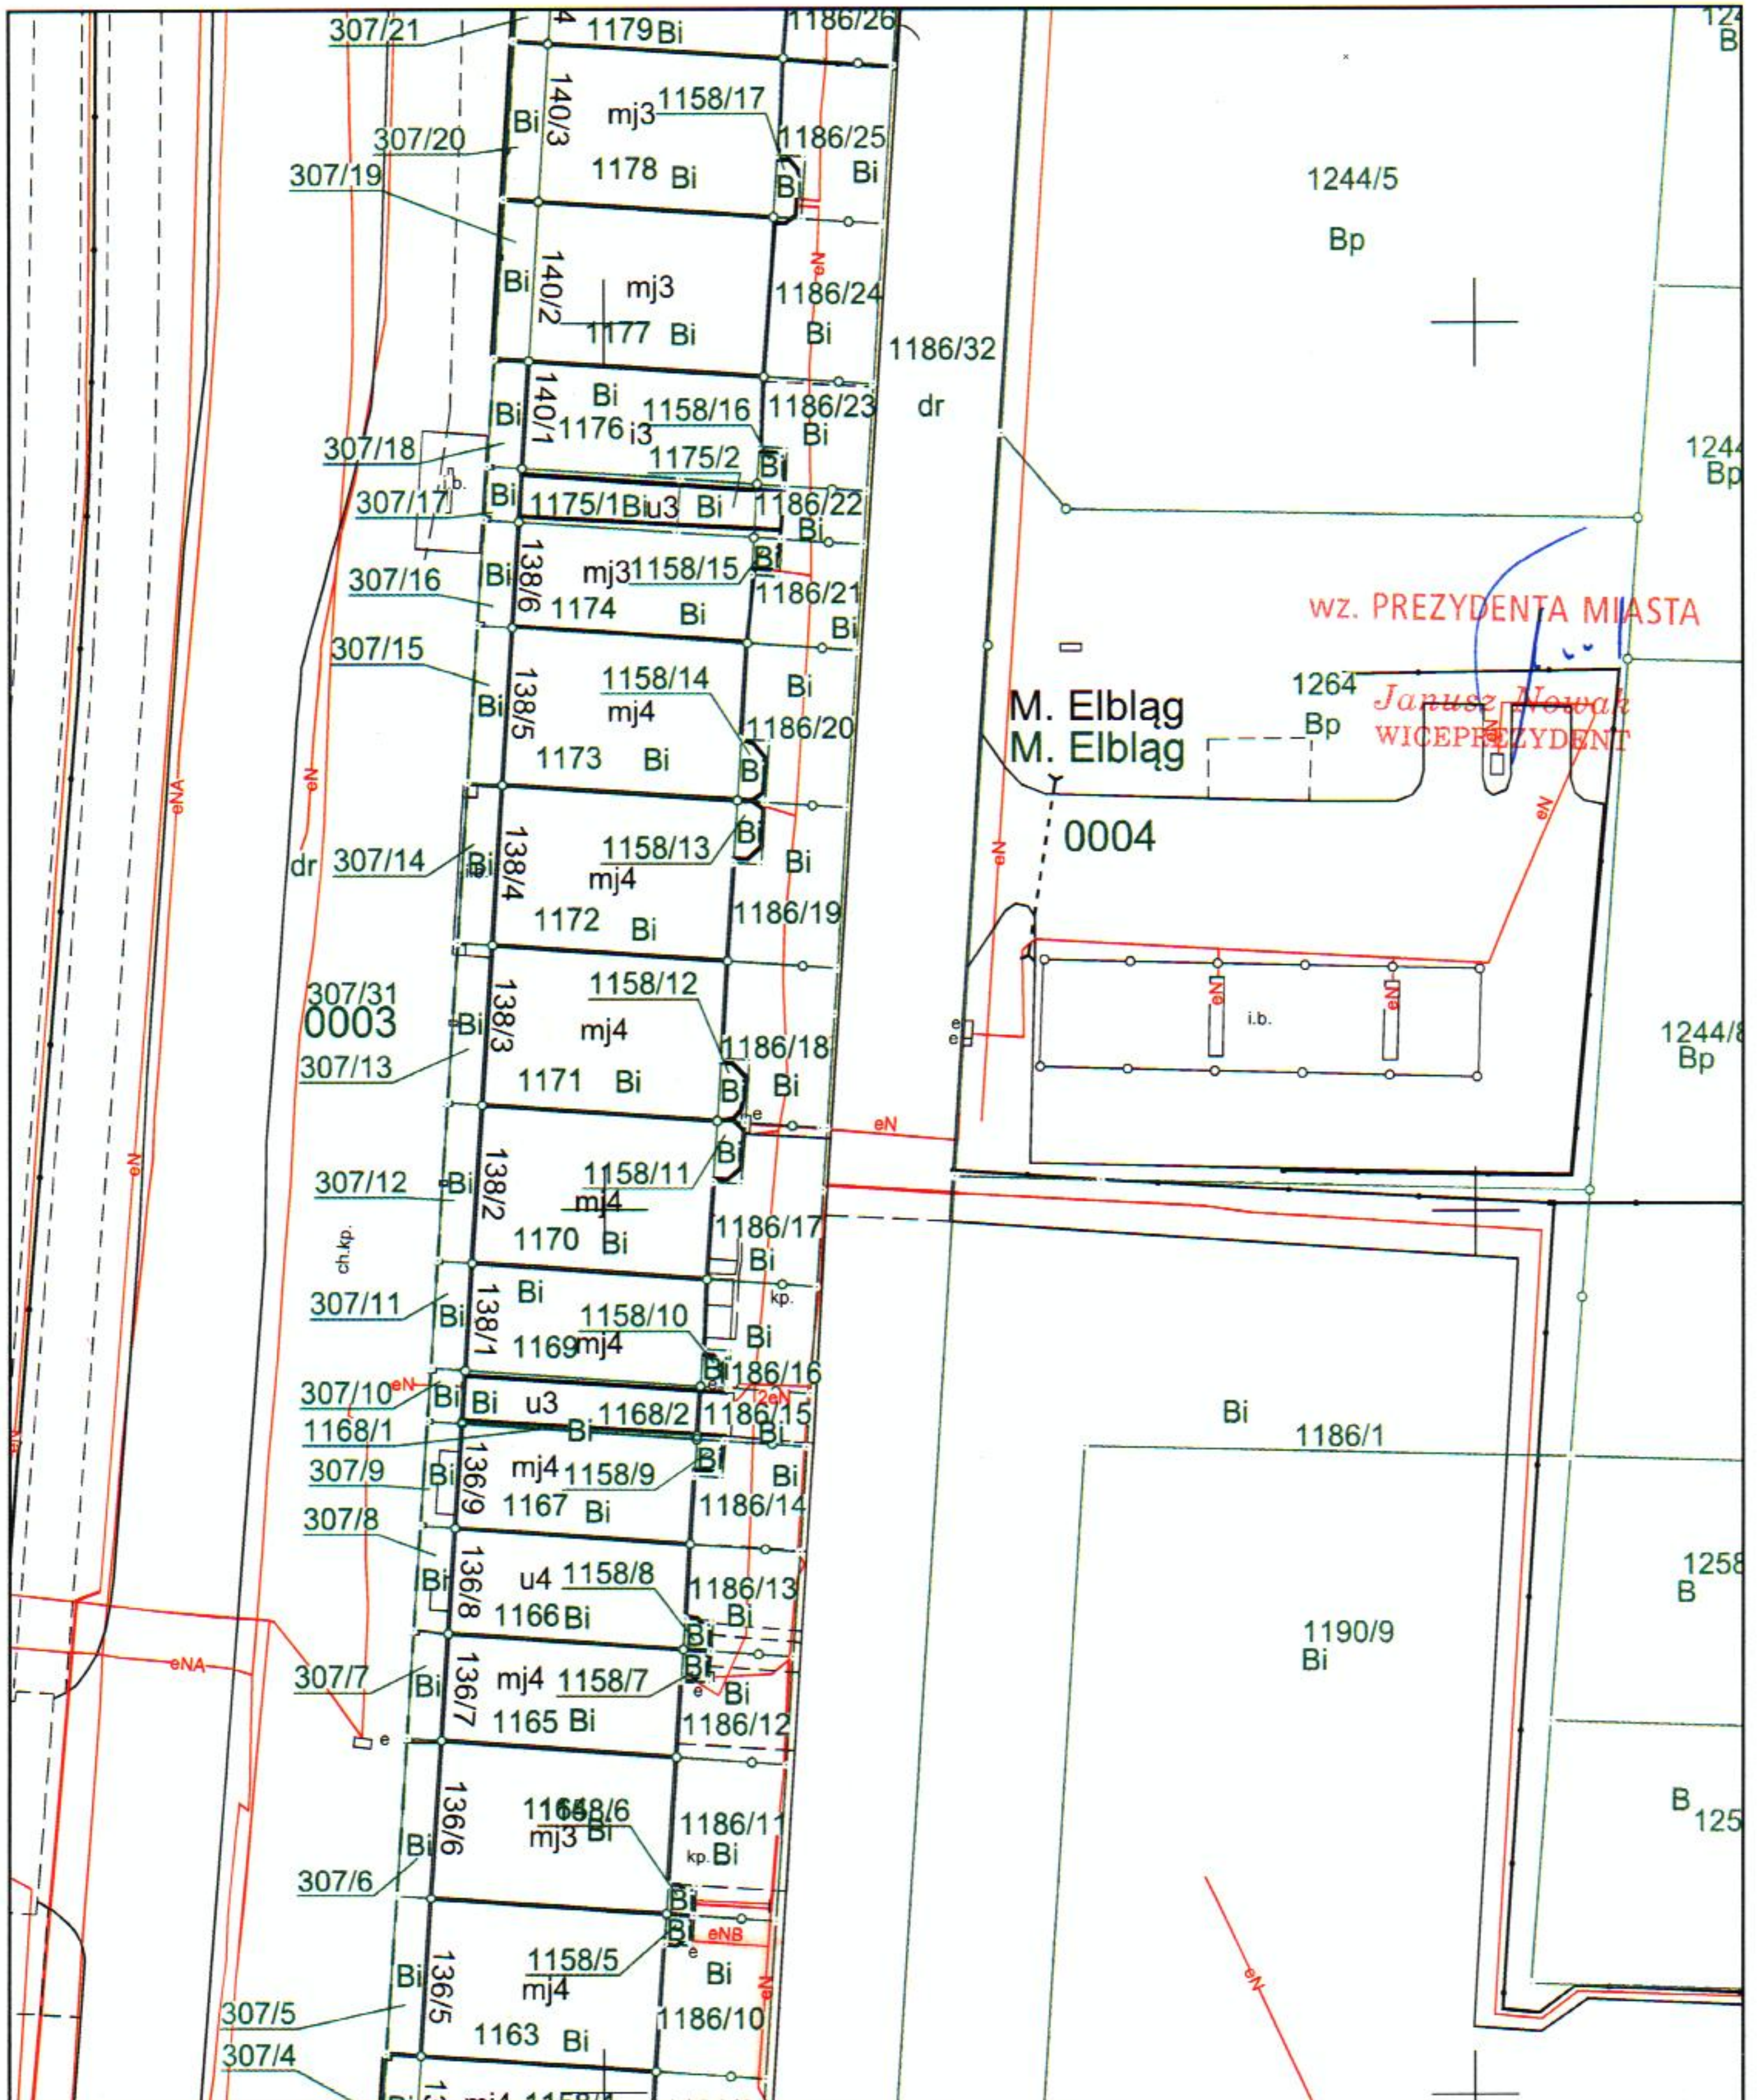

05-11-2018

INSPEKTOR

mgr inż. Joanna Danilewicz

KIEROWNIK REFERATU

Bożena Malcz
05.11.2018


DYREKTOR DEPARTAMENTU
GEODETA MIĘJSKI

Sławomir Skorupa

obr 4 1:500

WICEPREZIDENT MIAST

Janusz Nowak

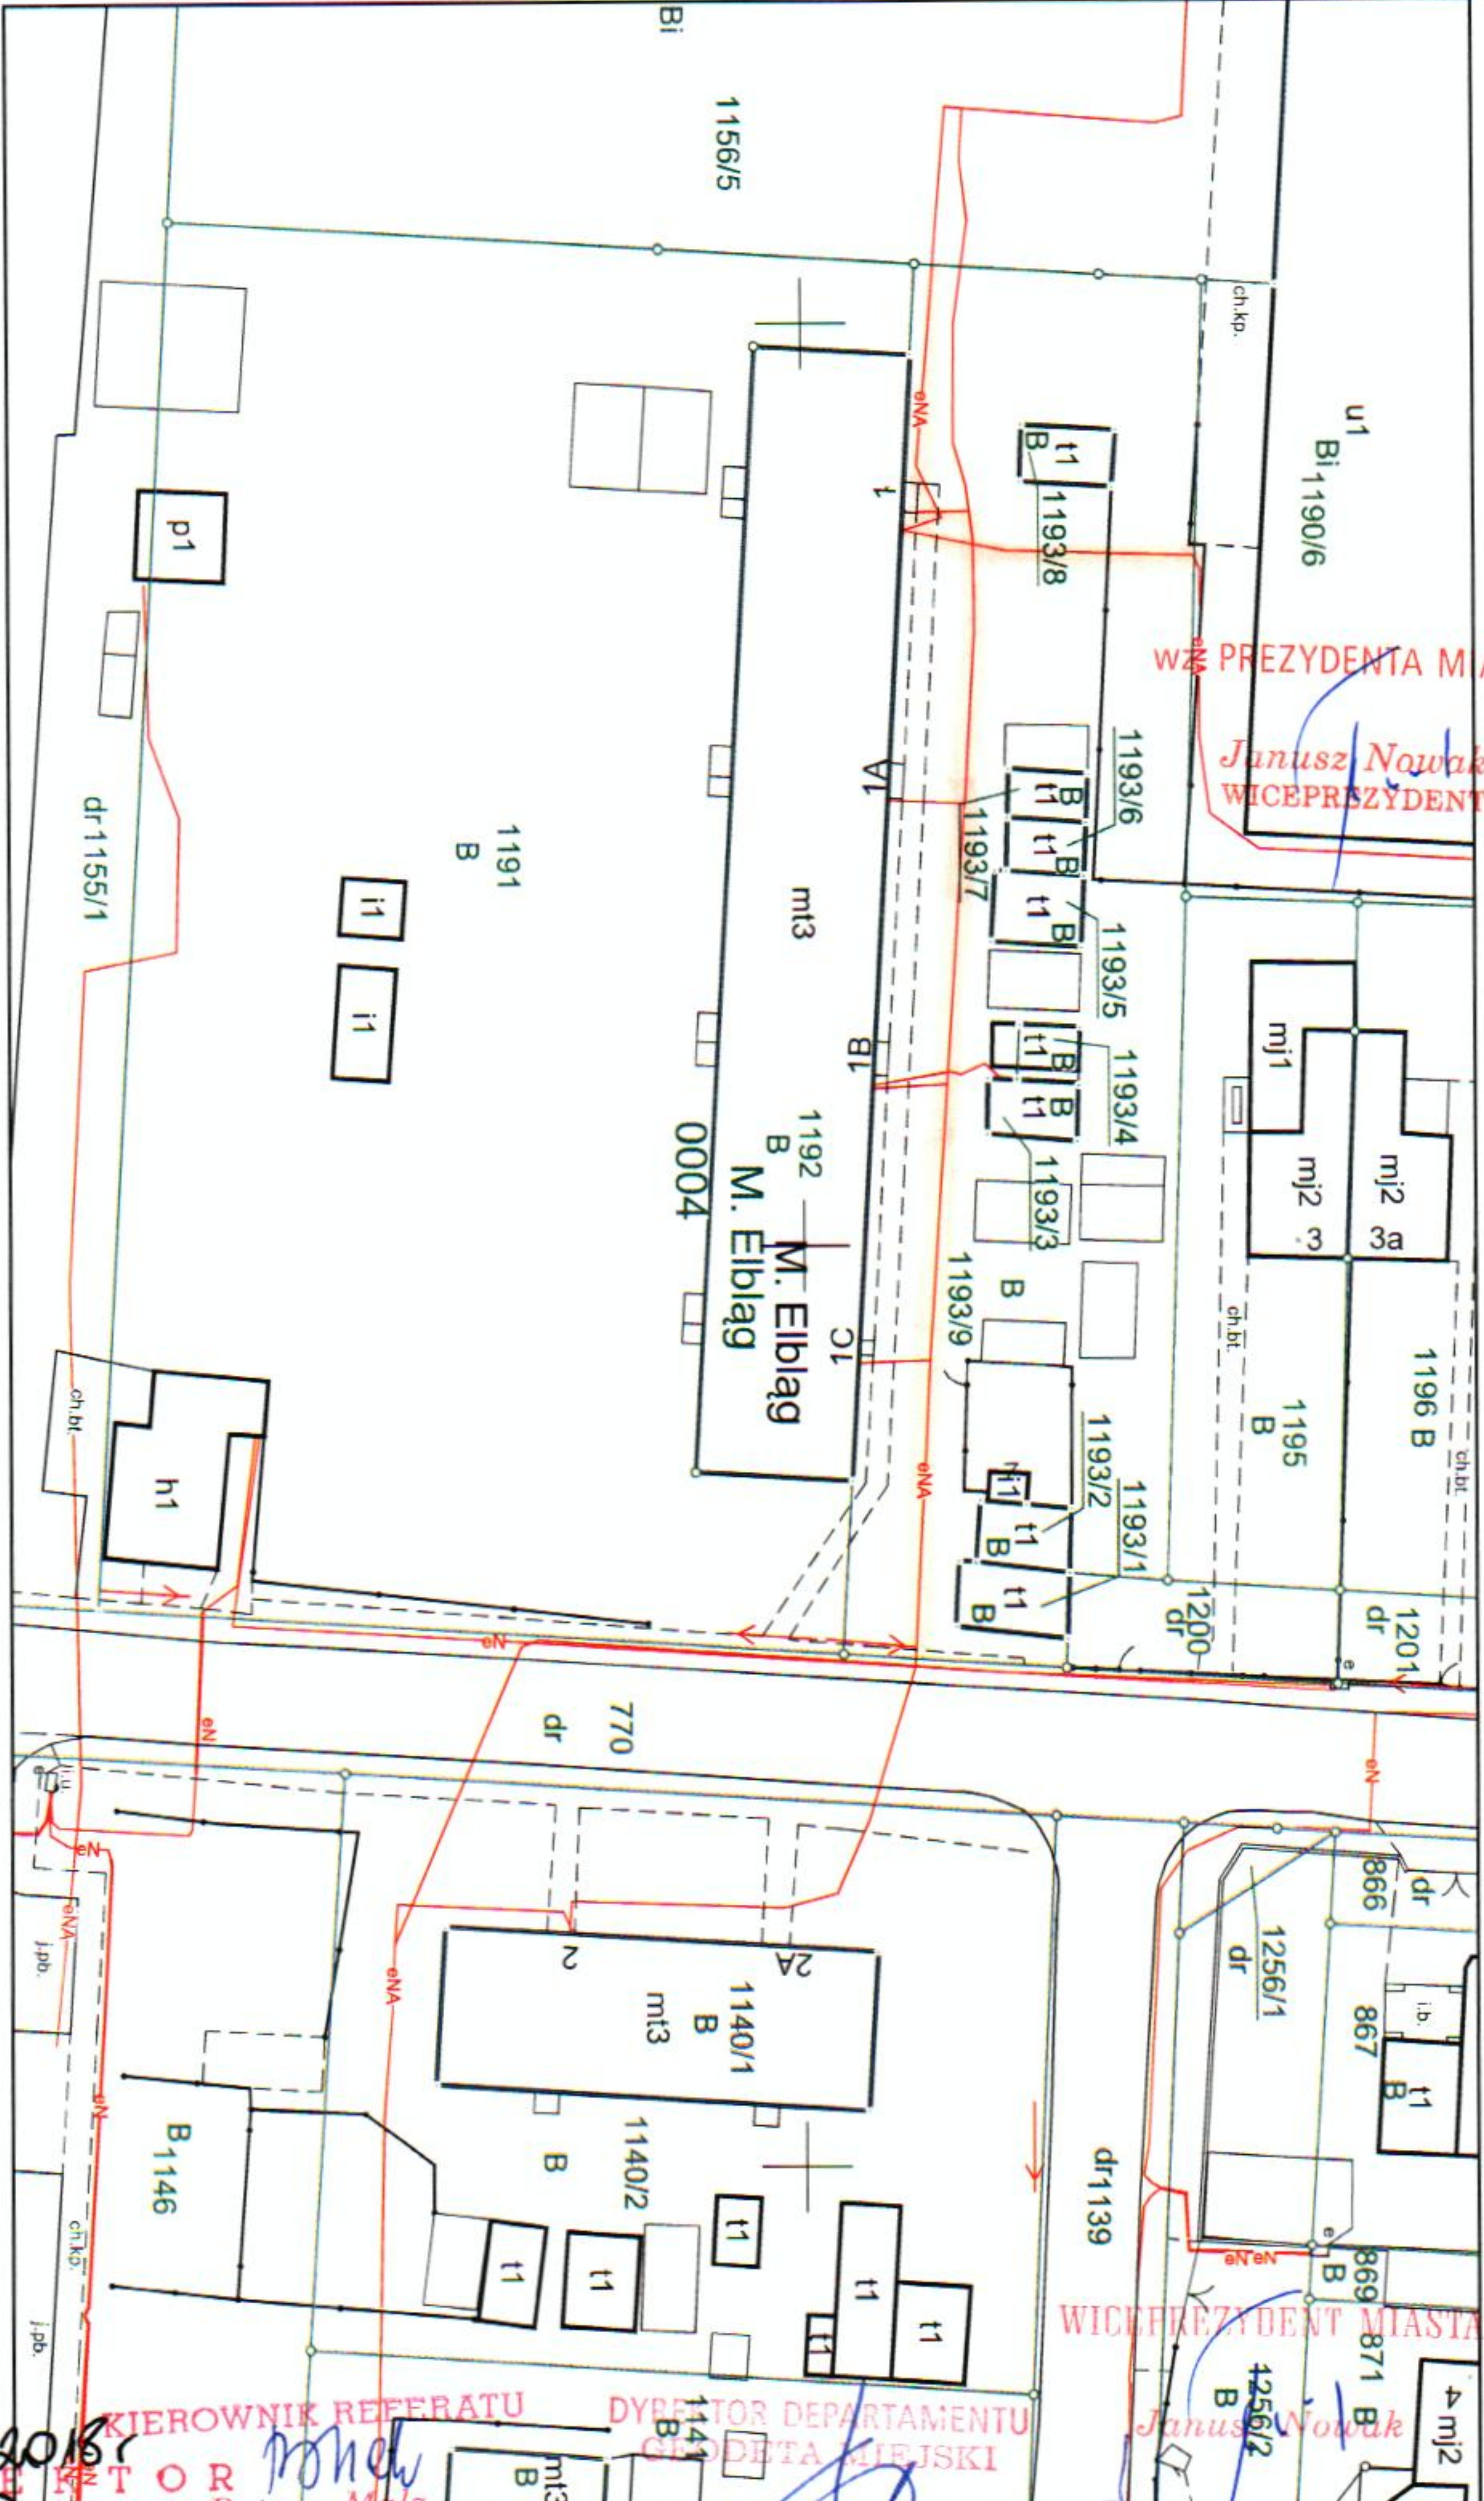

WZ PREZYDENTA MIASTA
Janusz Nowak
WICEPREZYDENT


WICEPREZYDENT MIASTA
Janusz Nowak

KIEROWNIK REFERATU
mgr inż. Joanna Danilewicz
05-11-2018

DYREKTOR DEPARTAMENTU
GEODETA MIEJSKI
Sławomir Skarupa
05.11.2018

Obraz 1:500

obwód 1:500

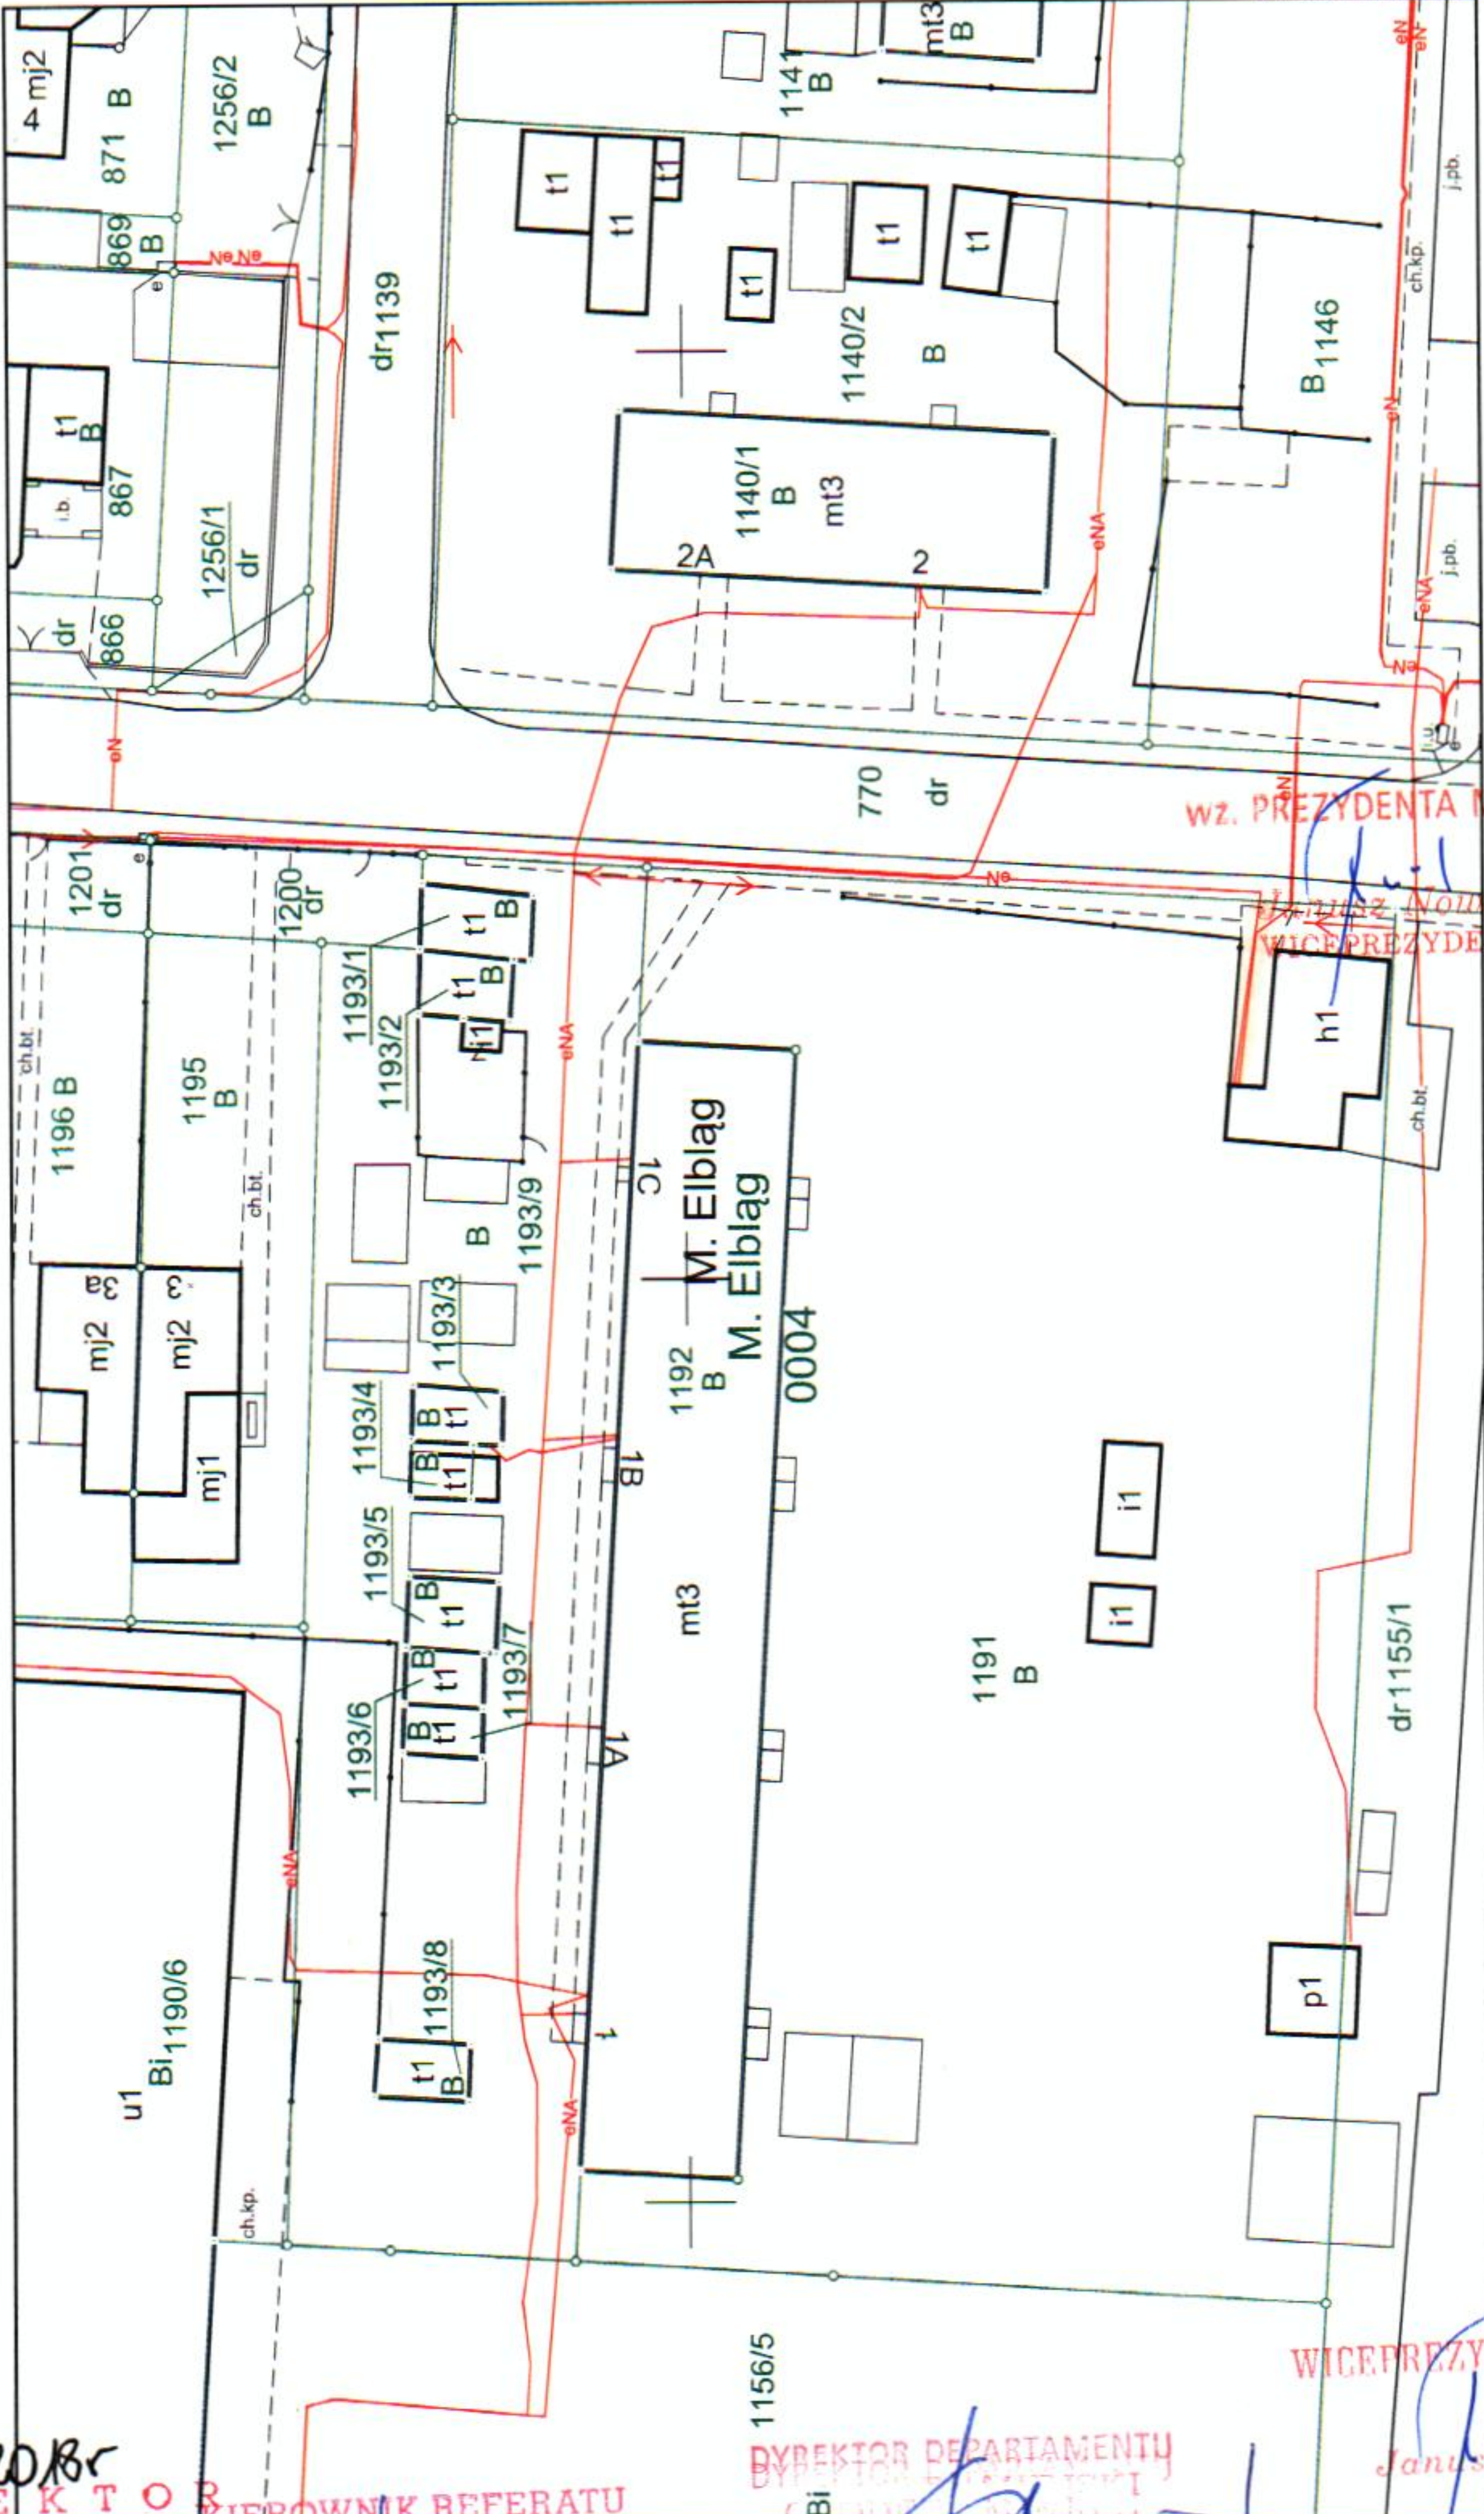

WZ. PREZYDENTA MIASTA

Janusz Nowak
WICEPREZYDENT

WICEPREZYDENT MIASTA

Janusz Nowak

DYREKTOR DEPARTAMENTU

Bi

Sławomir Skorupa

Bożena Małach
05.11.2018

05-11-2018

mgr inż. Joanna Danilewicz

INSP EKTOR




DYREKTOR DEPARTAMENTU
GEODETA MIEJSKIEGO

Stawomir Skorupa

1:500 y 1:1000

05-11-2018 ✓


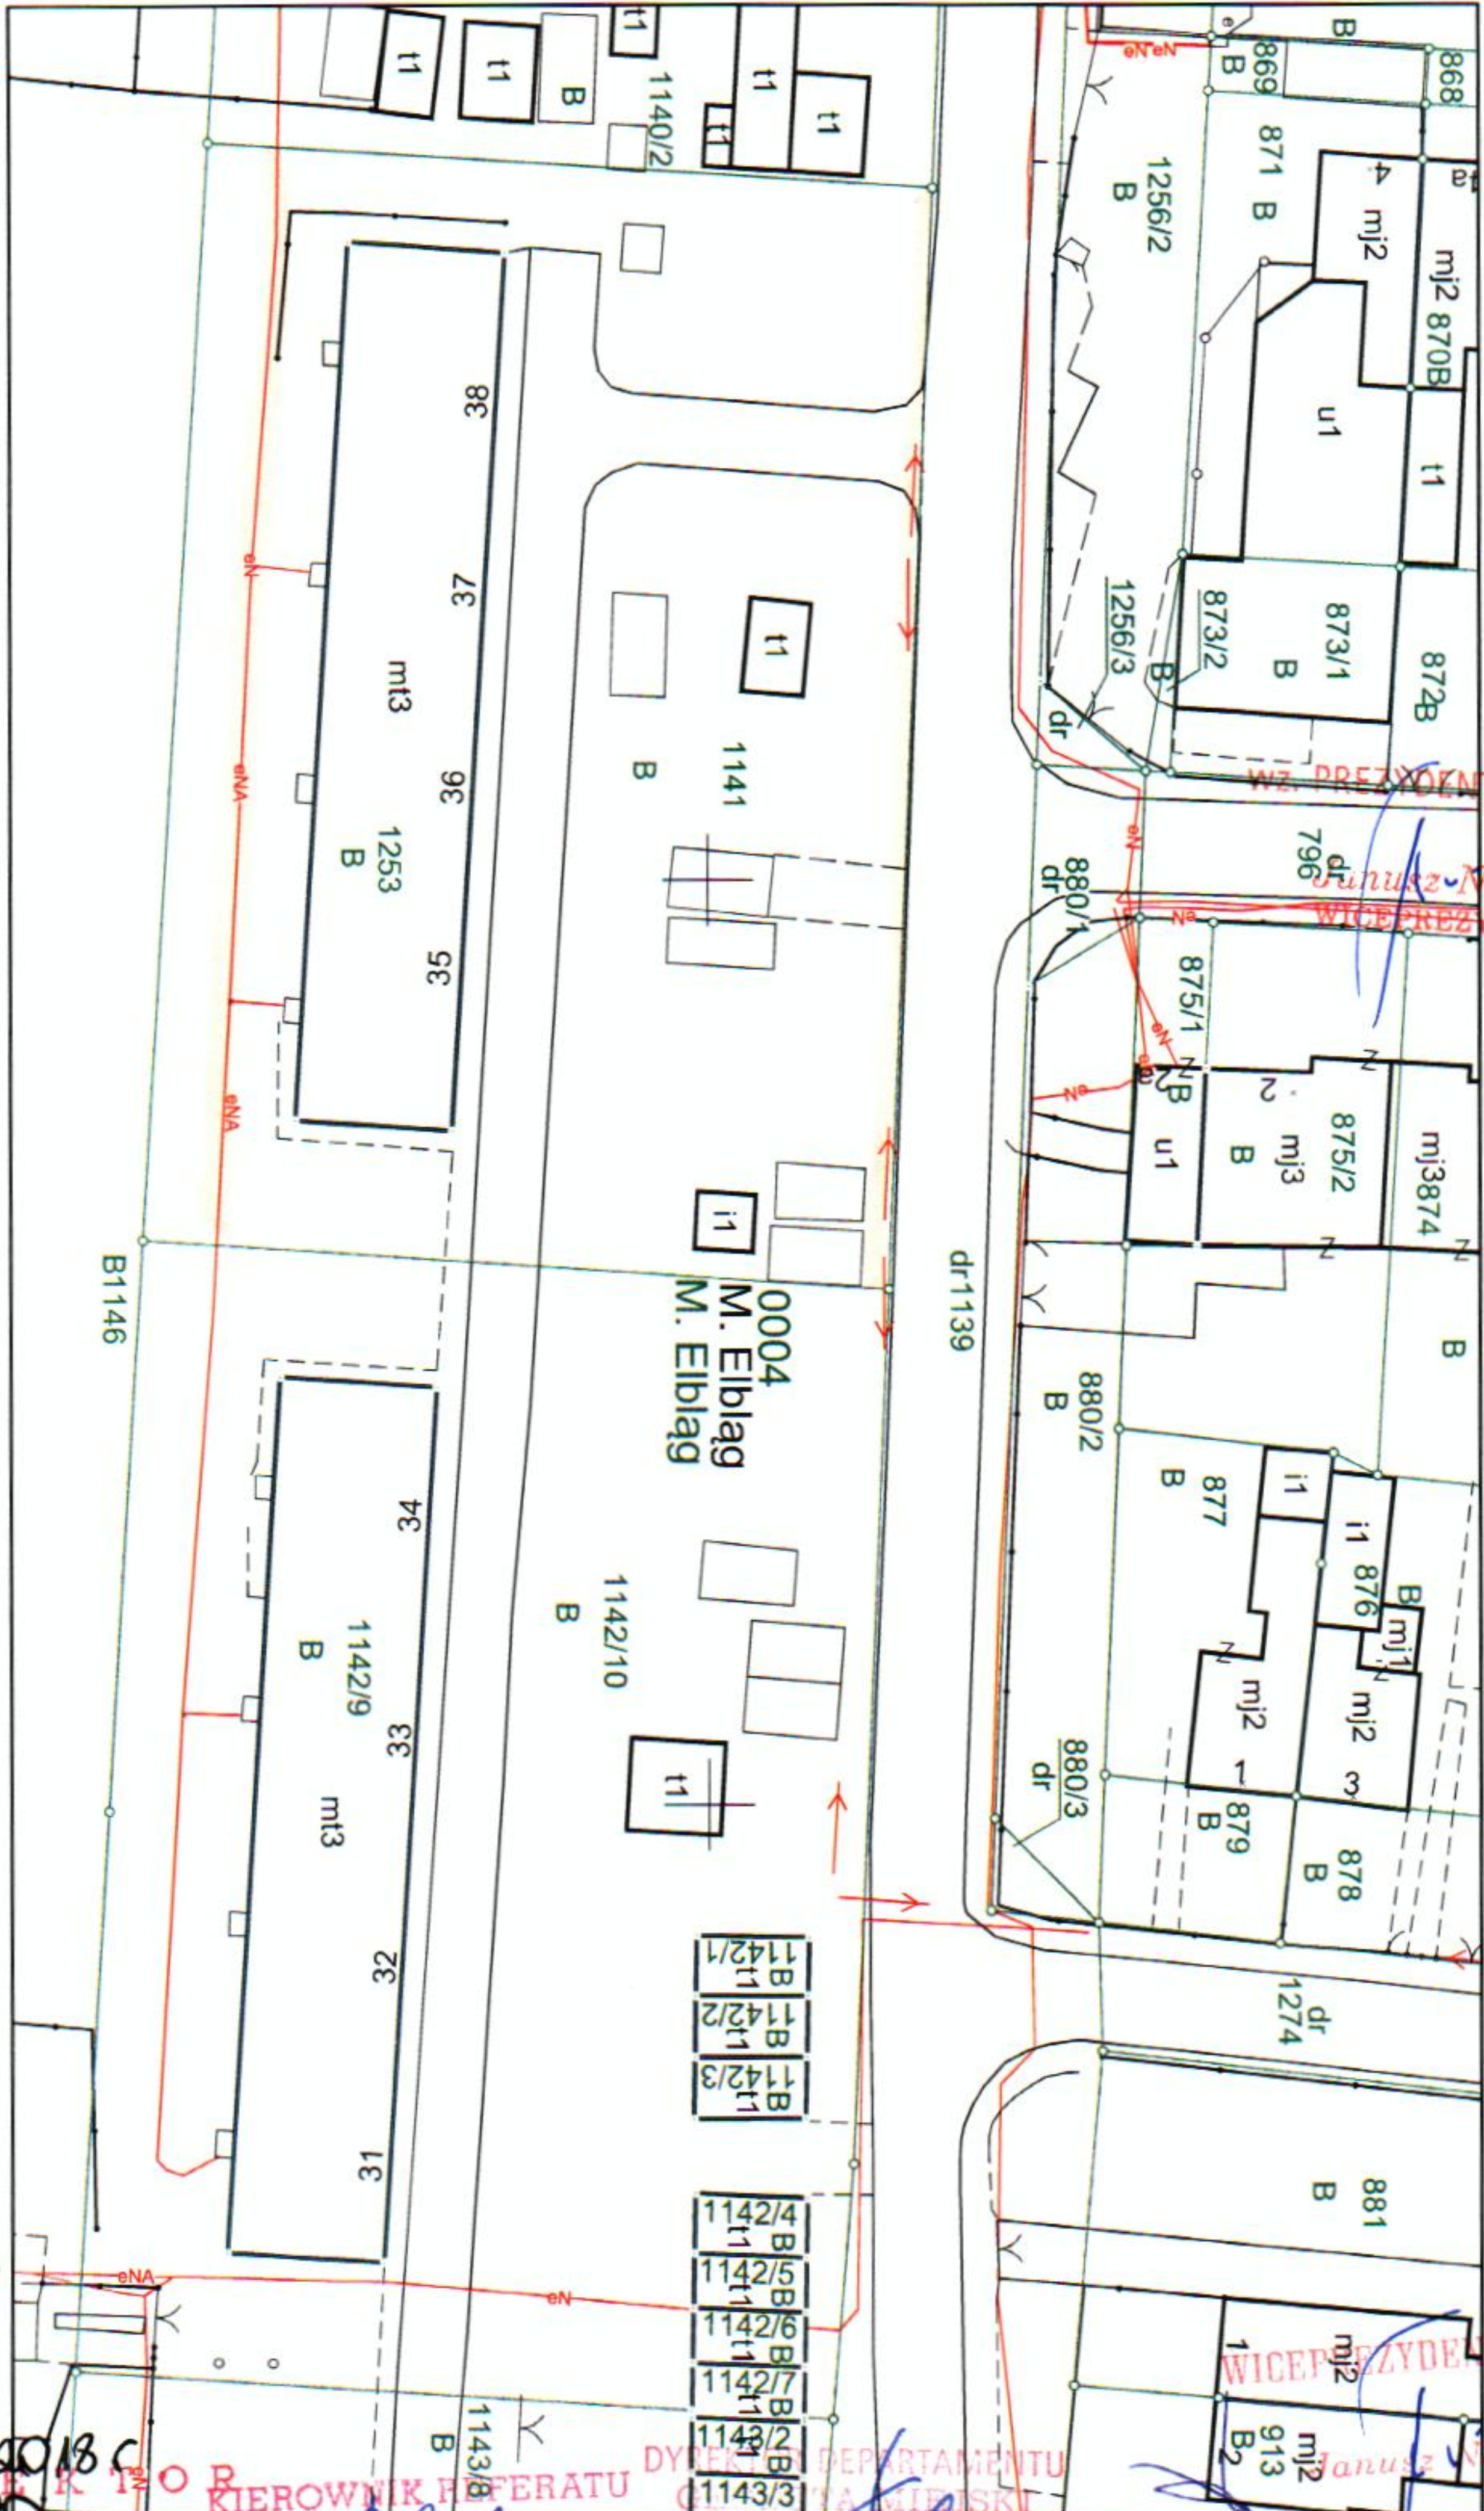

WZ. PREZYDENTA MIASTA
Janusz Nowak
WICEPREZYDENT

WICEPREZYDENT MIASTA
Janusz Nowak

DYREKTOR DEPARTAMENTU
MIASTA

KIEROWNIK REFERATU


mgr inż. Joanna Danilewicz

Bożena Małach
05.11.2018


obwód 4 1:500

15-11-2018

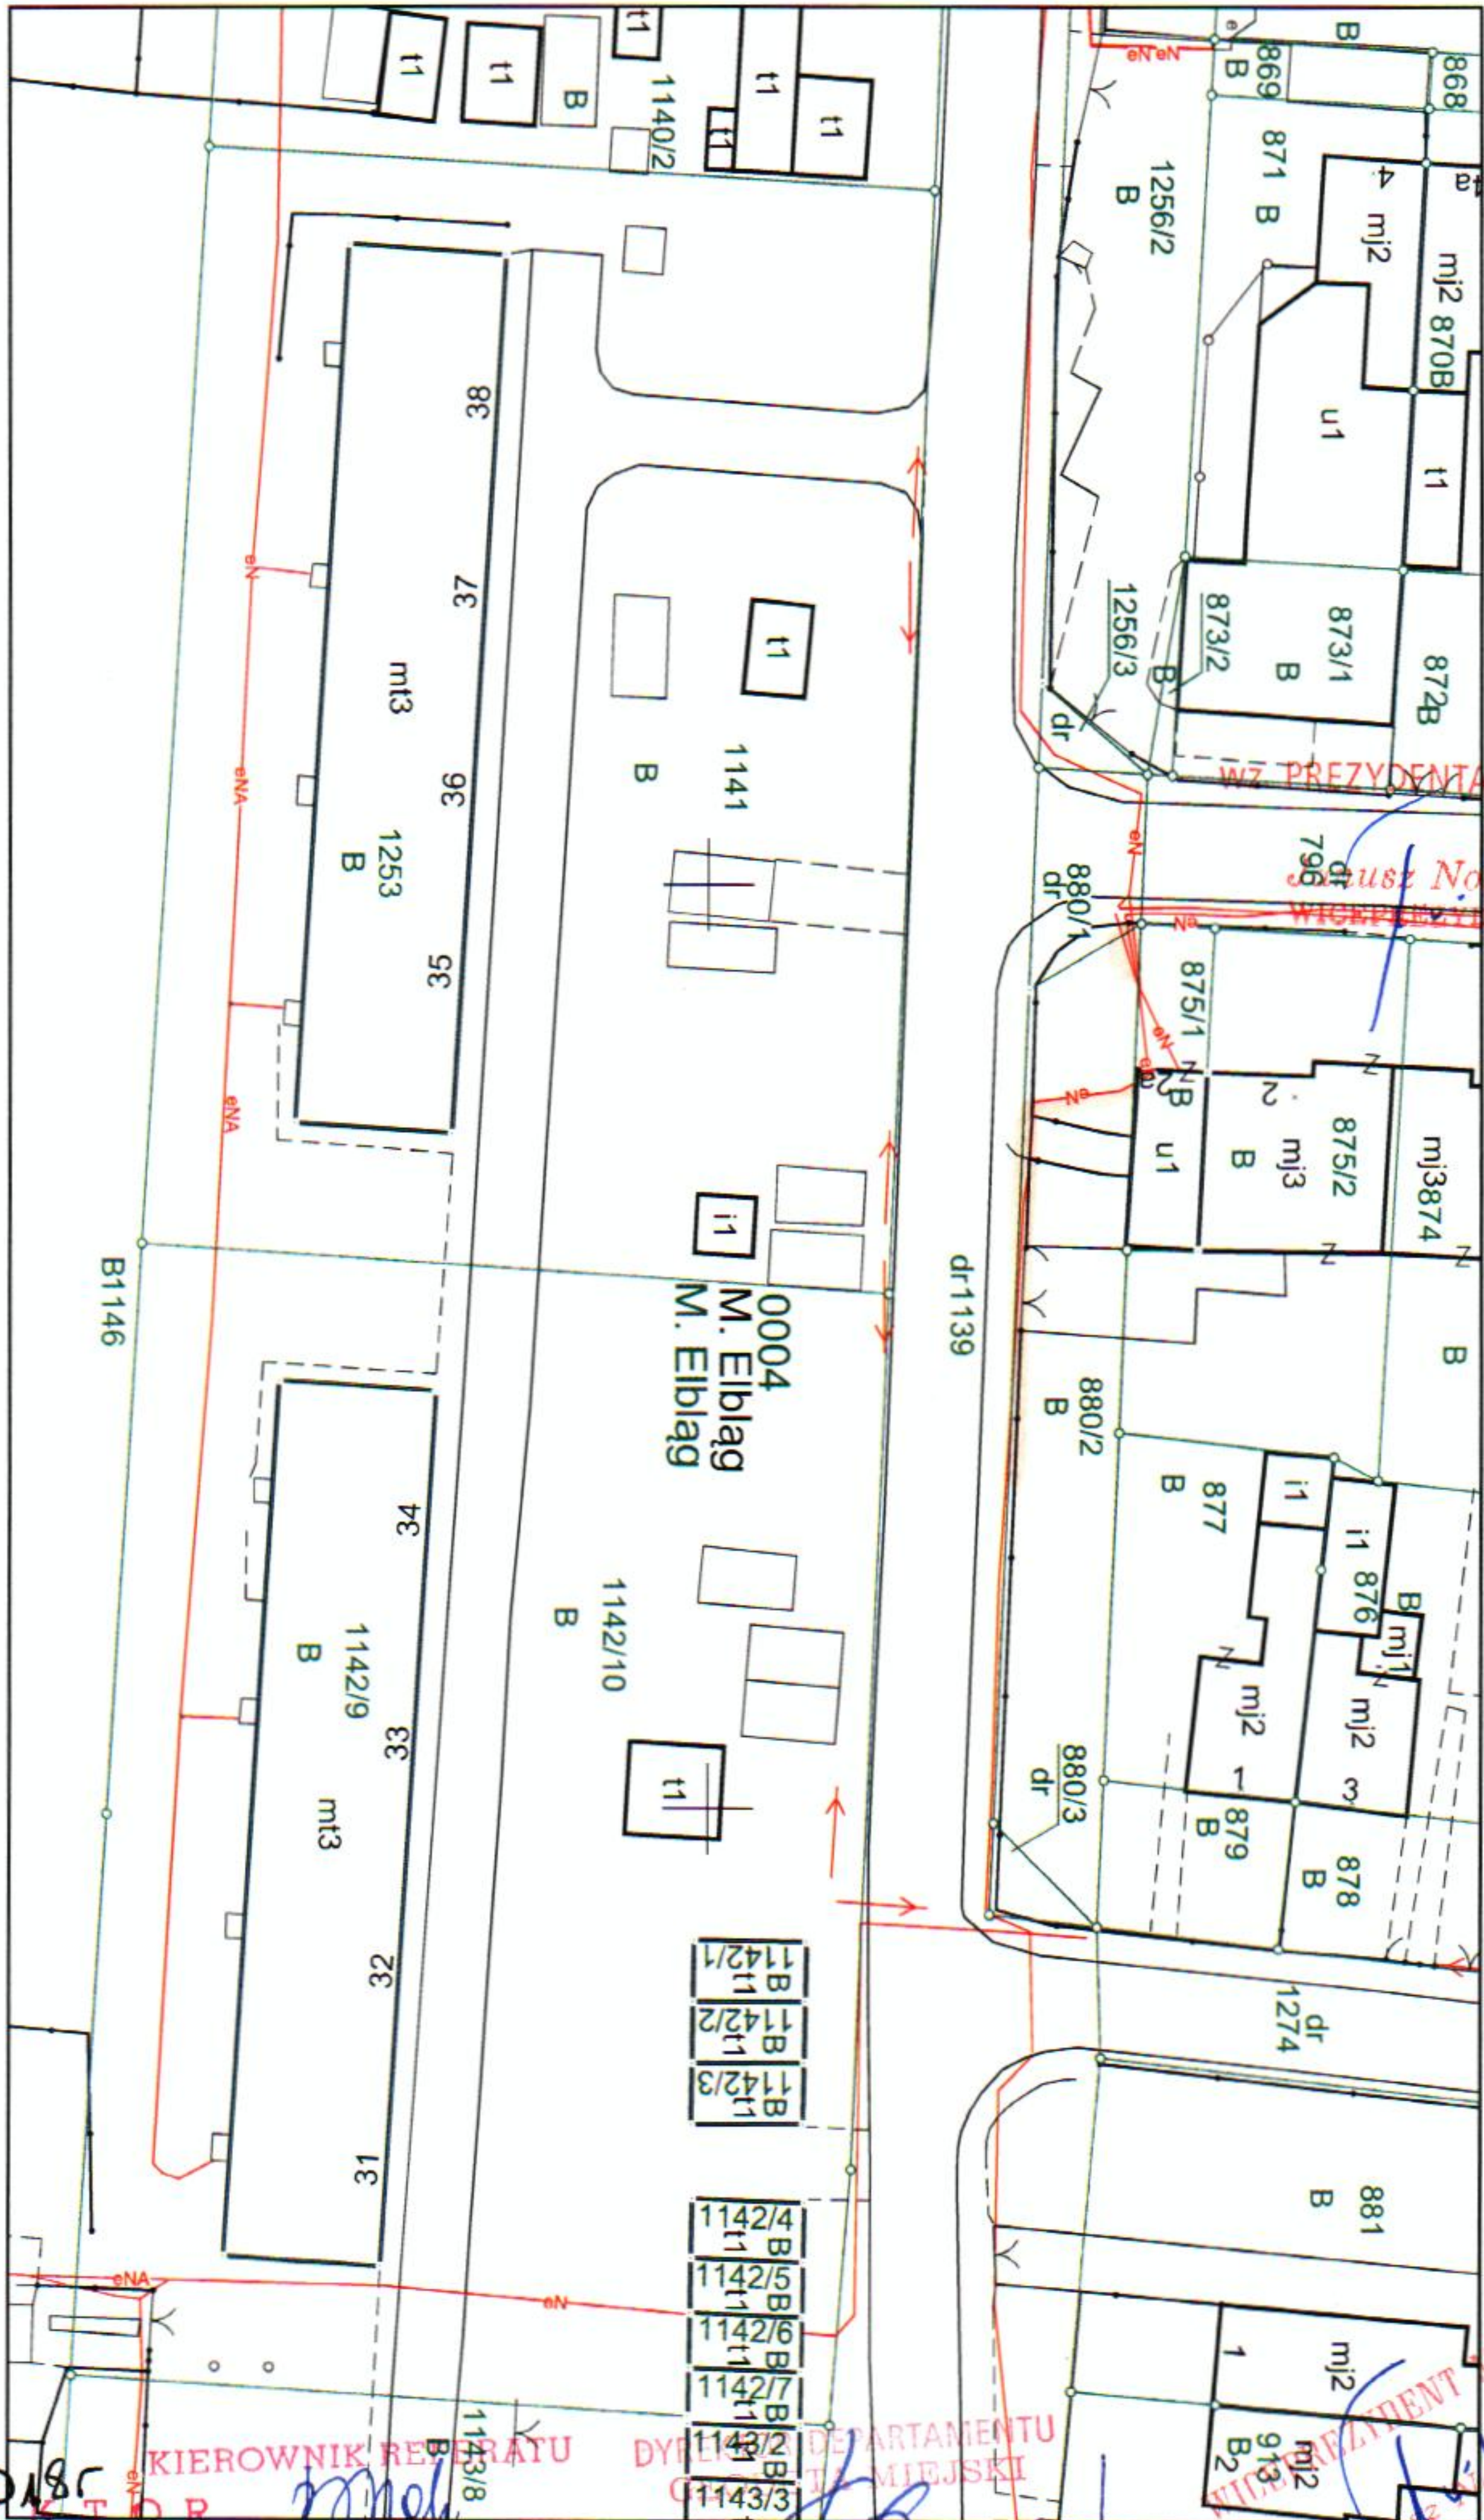

WZ PREZYDENTA MIASTA

VICEPREZYDENT

0004
M. Elbląg
M. Elbląg

1142/1
1142/2
1142/3
1142/4
1142/5
1142/6
1142/7
1142/8
1143/1
1143/2
1143/3


KIEROWNIK REPERATU

DYREKTOR DEPARTAMENTU

VICEPREZYDENT MIASTA


Bożena Malcz
05.11.2018

Stawomir Skorupa

05-11-2018
INSPEKTOR
mgr inż. Joanna Danilewicz

dręko 1:500

obrys 1:500

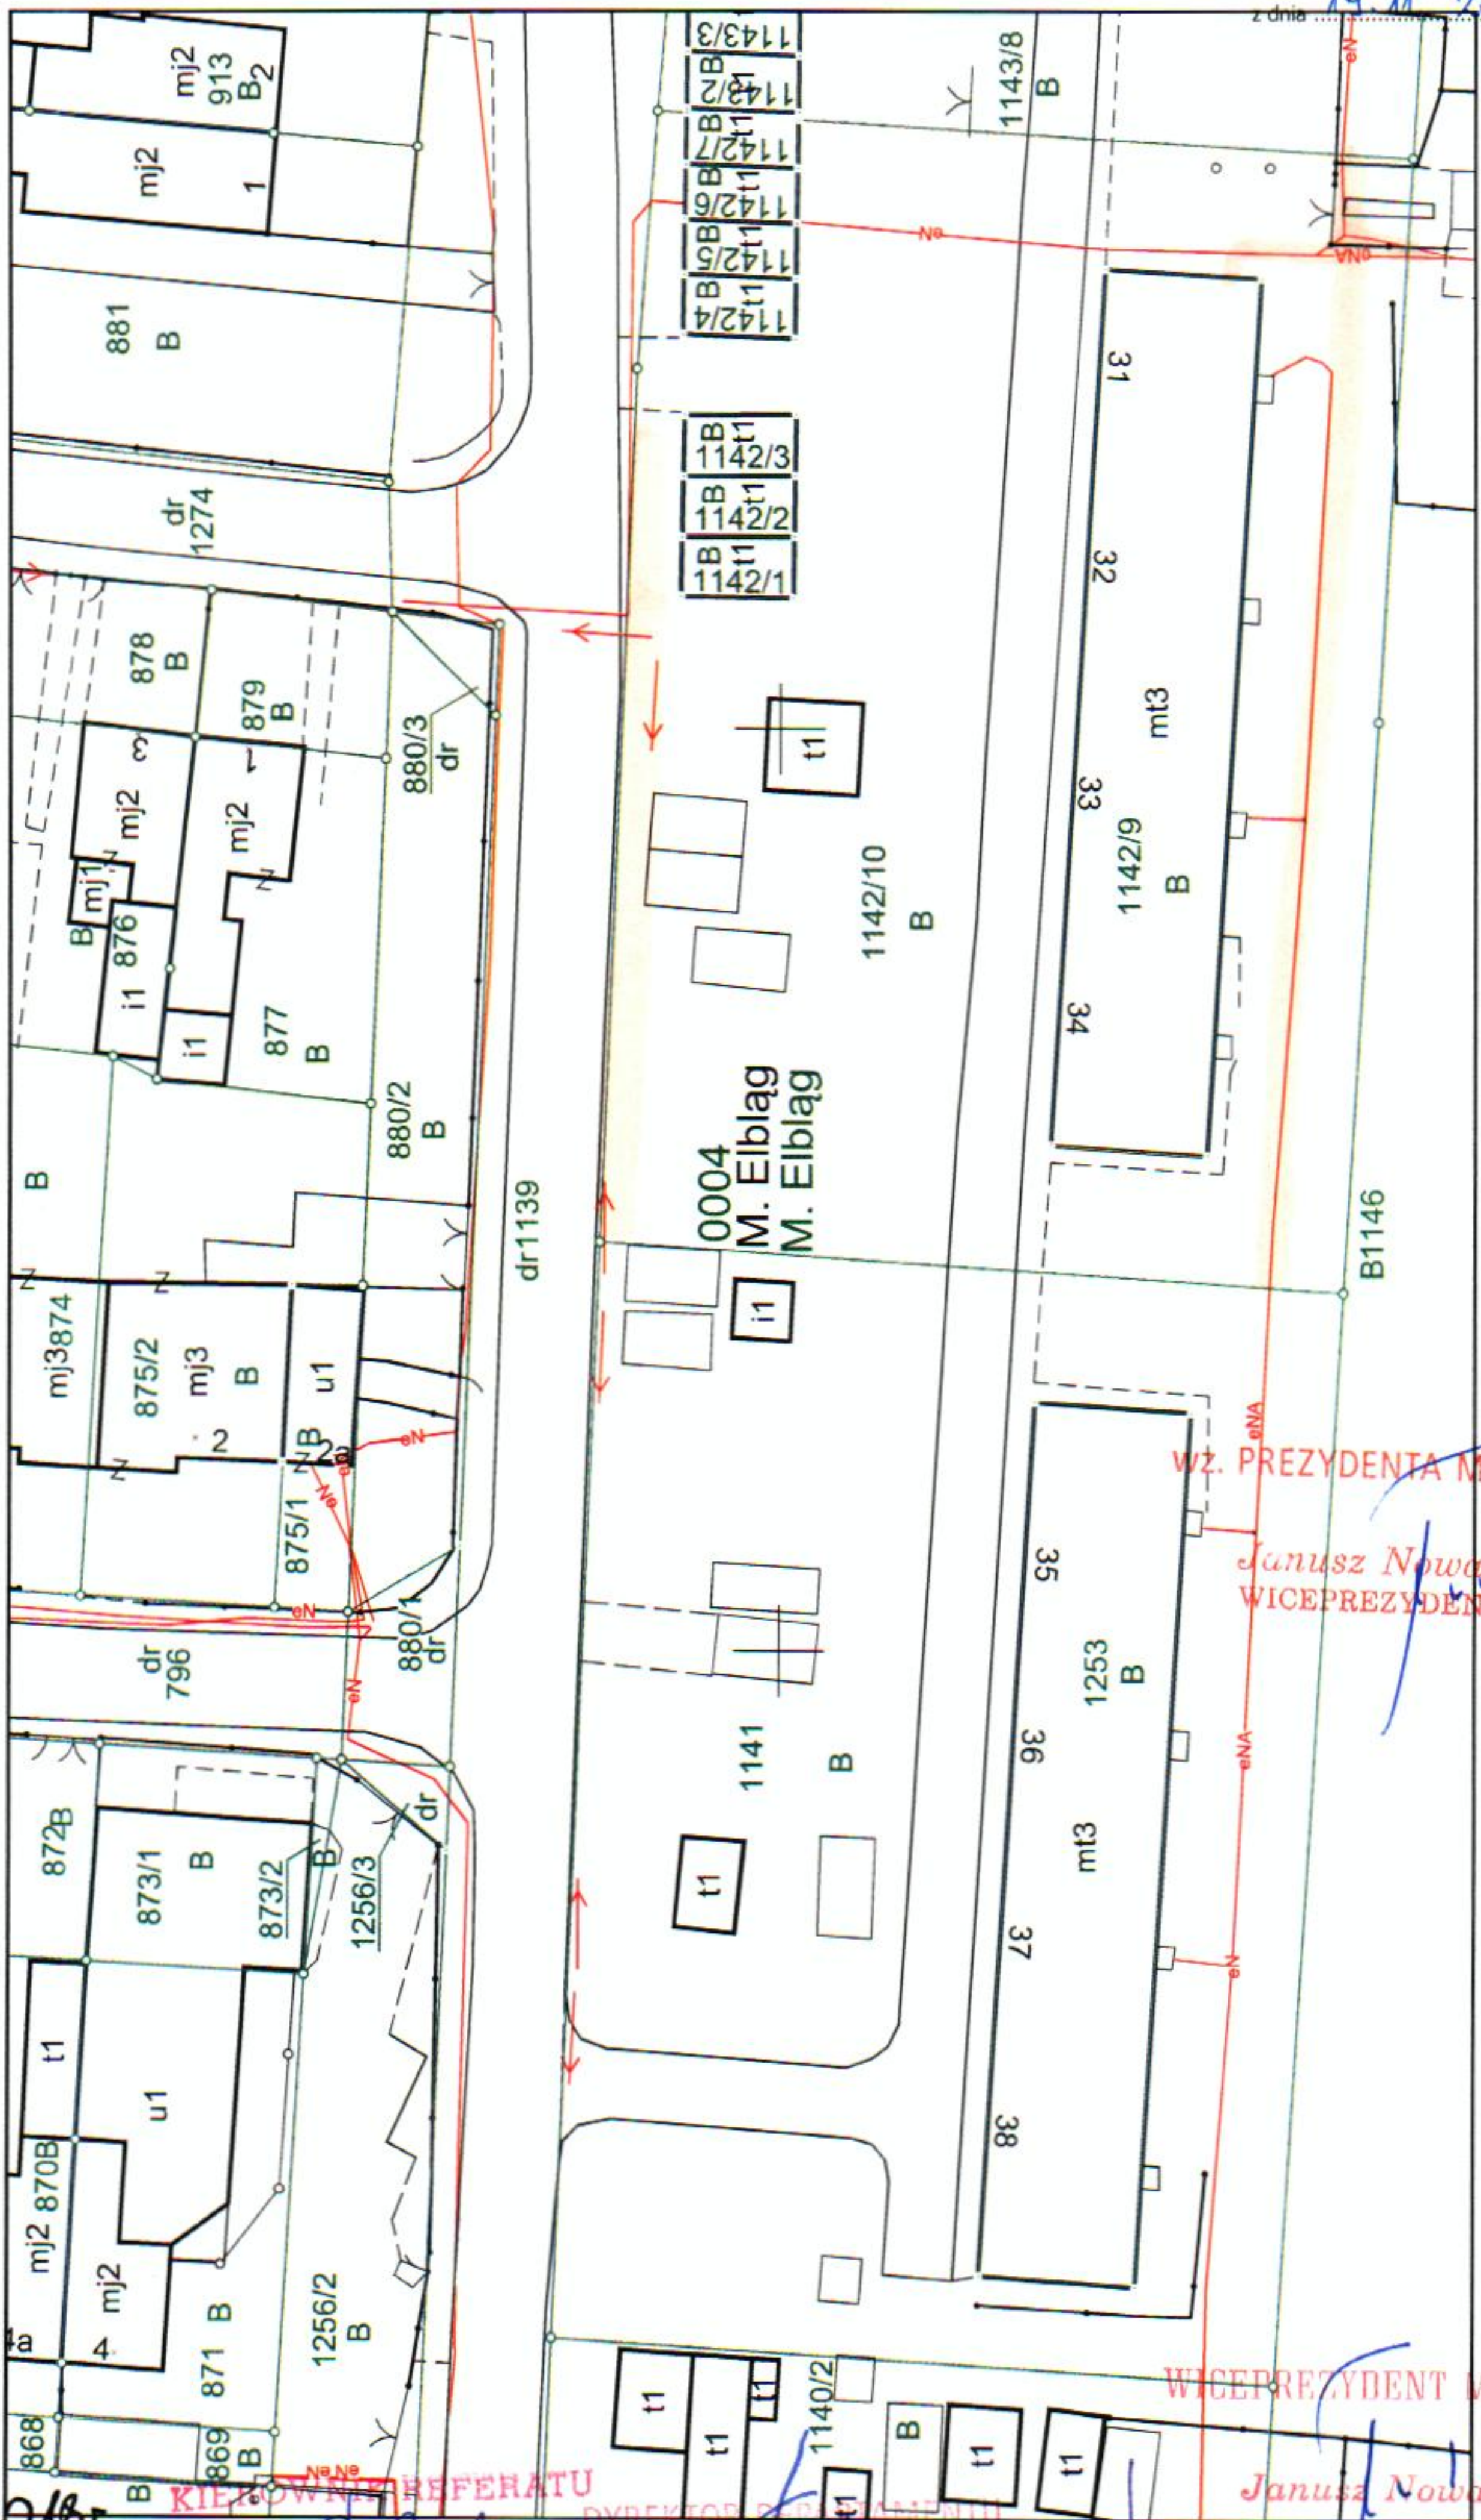

WZ. PREZYDENTA MIASTA
Janusz Nowak
WICEPREZYDENT

WICEPREZYDENT MIASTA
Janusz Nowak

05-11-2018
INSPEKTOR
mgr inż. Joanna Danilewicz

KIEROWNICZKA REFERATU
Bożena Malz
05.11.2018.

DYREKTOR DEPARTAMENTU
GEODEZJA MIEJSKI
Stanisław Skorupa




































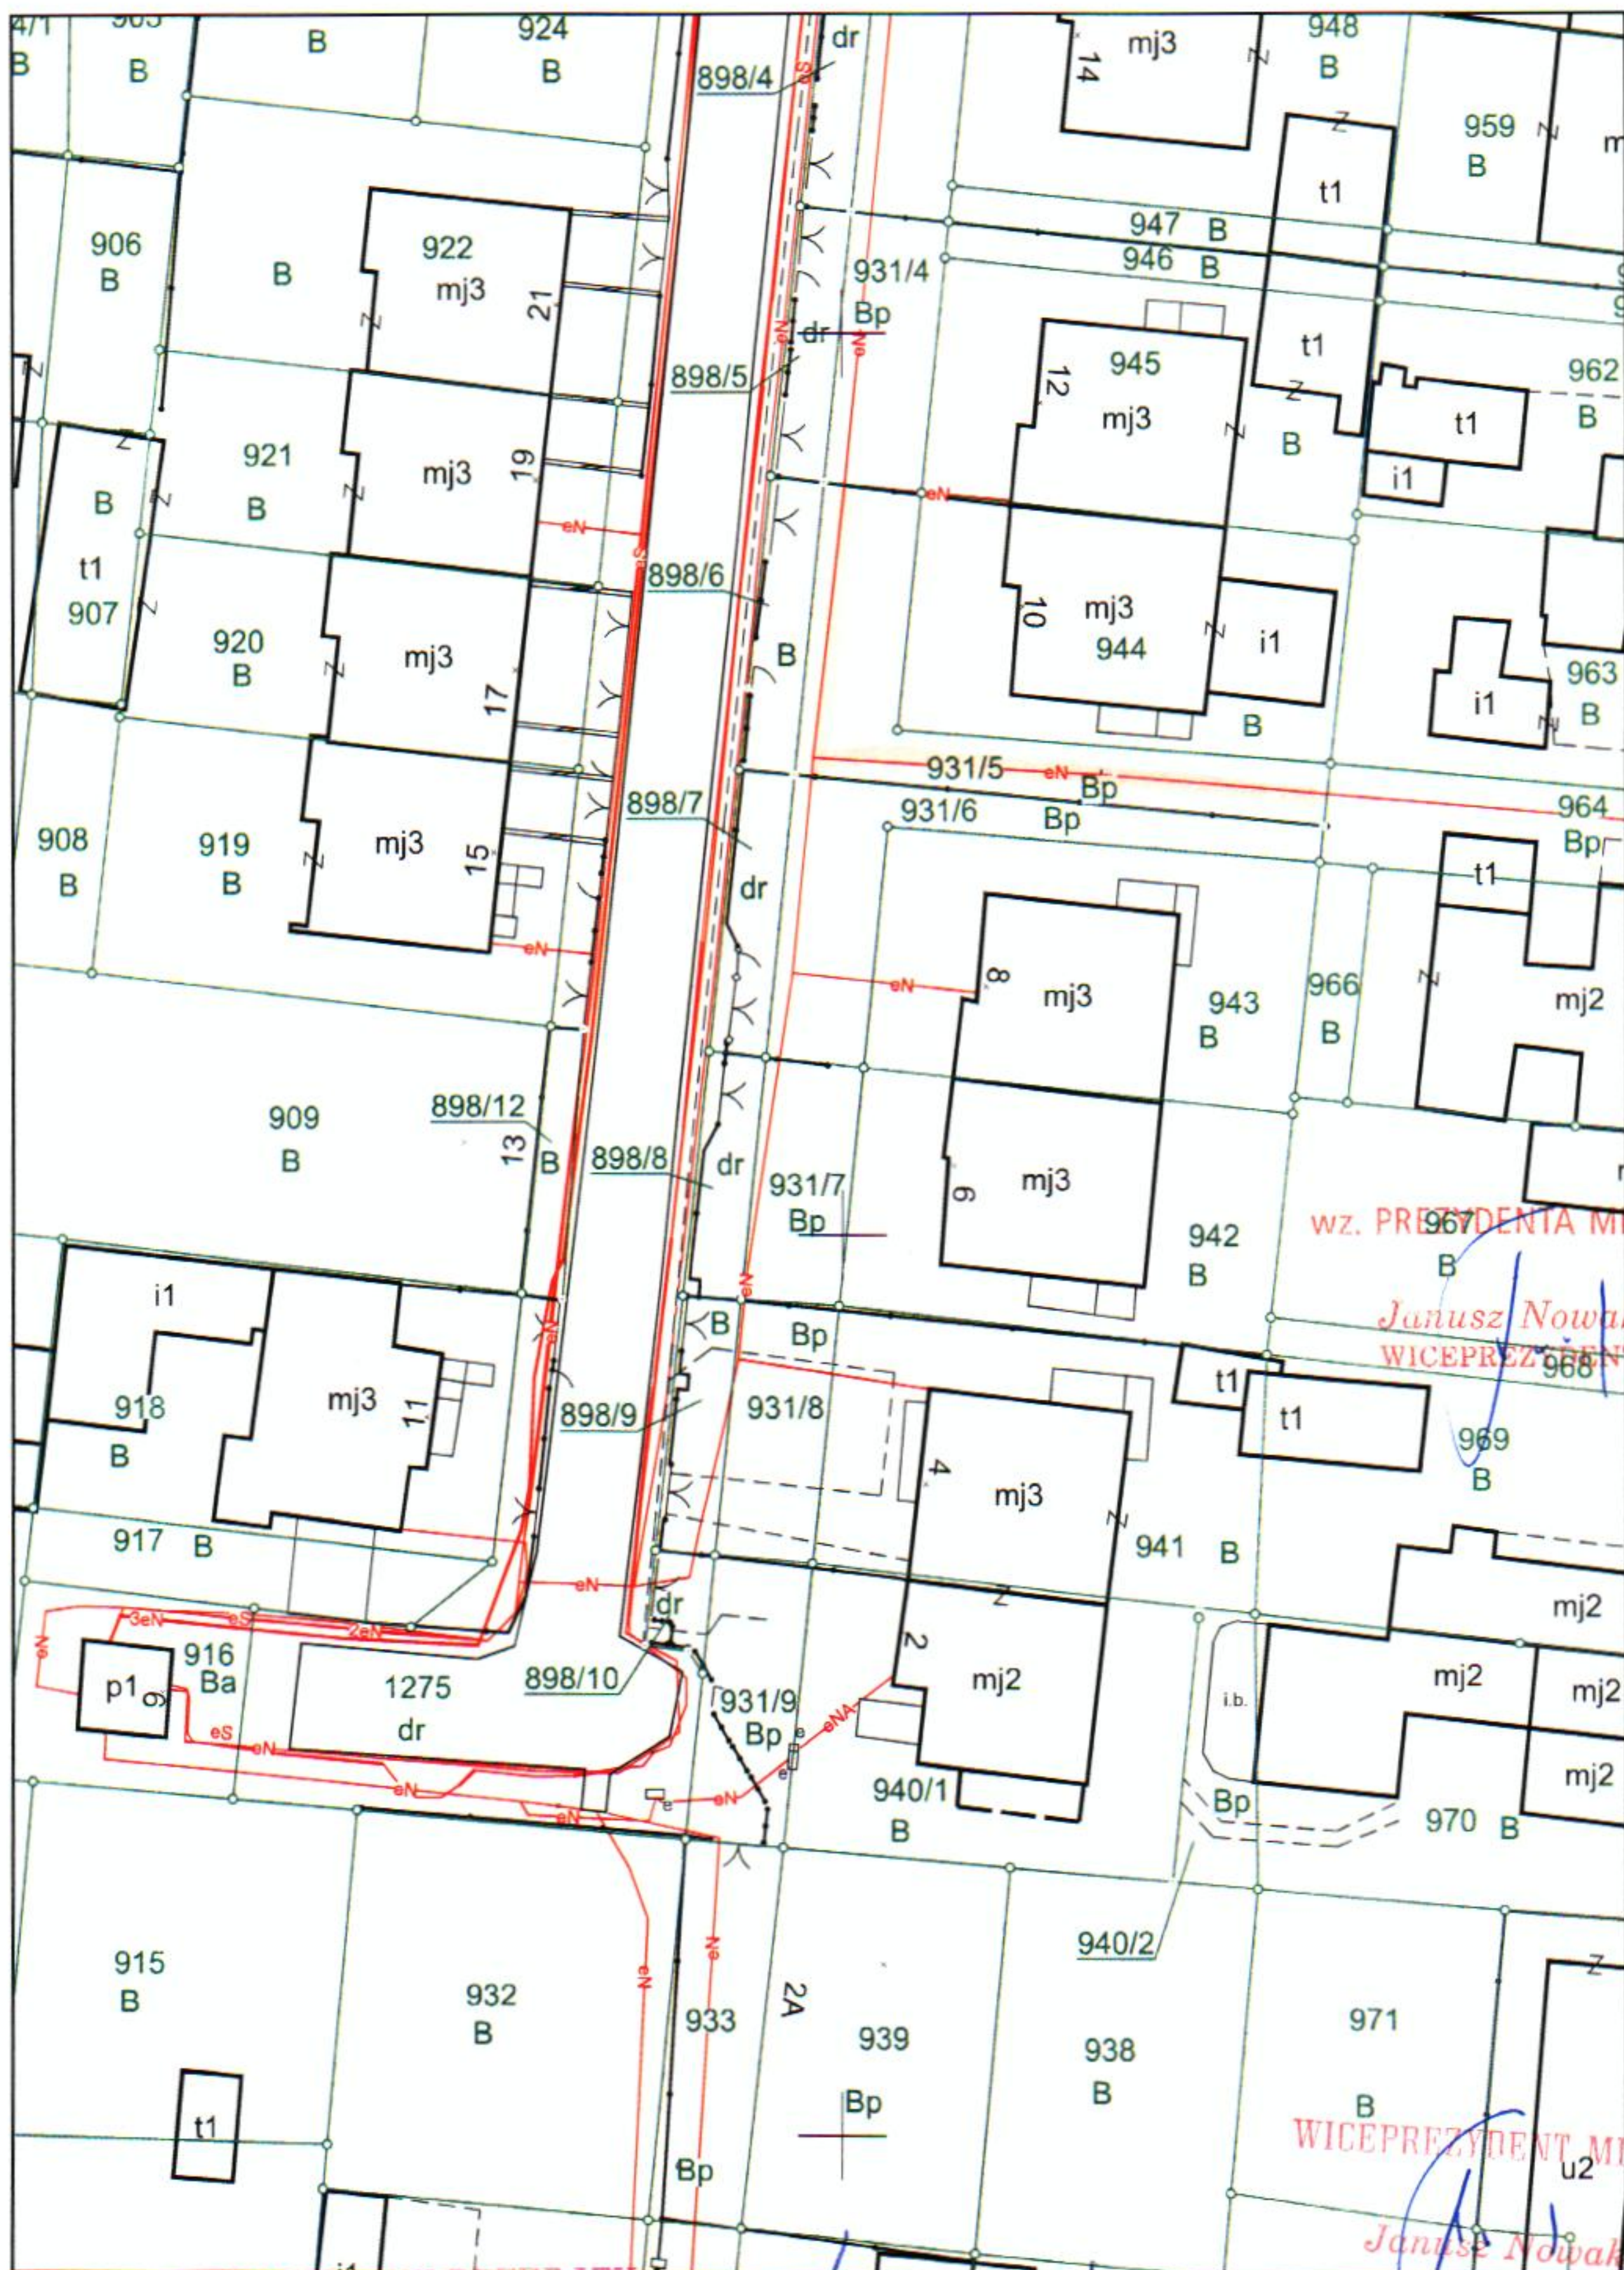

wz. PREZYDENTA MIASTA

Janusz Nowak
WICEPREZES


WICEPREZYDENT MIASTA

Janusz Nowak

05-11-2018
INSPEKTOR
mgr inż. Joanna Danilewicz
KIEROWNIK REFERATU
Bożena Malcz
05.11.2018.

DYREKTOR DEPARTAMENTU
GEODETA MIEJSKI
Sławomir Skorupa

obręb 4 1:500

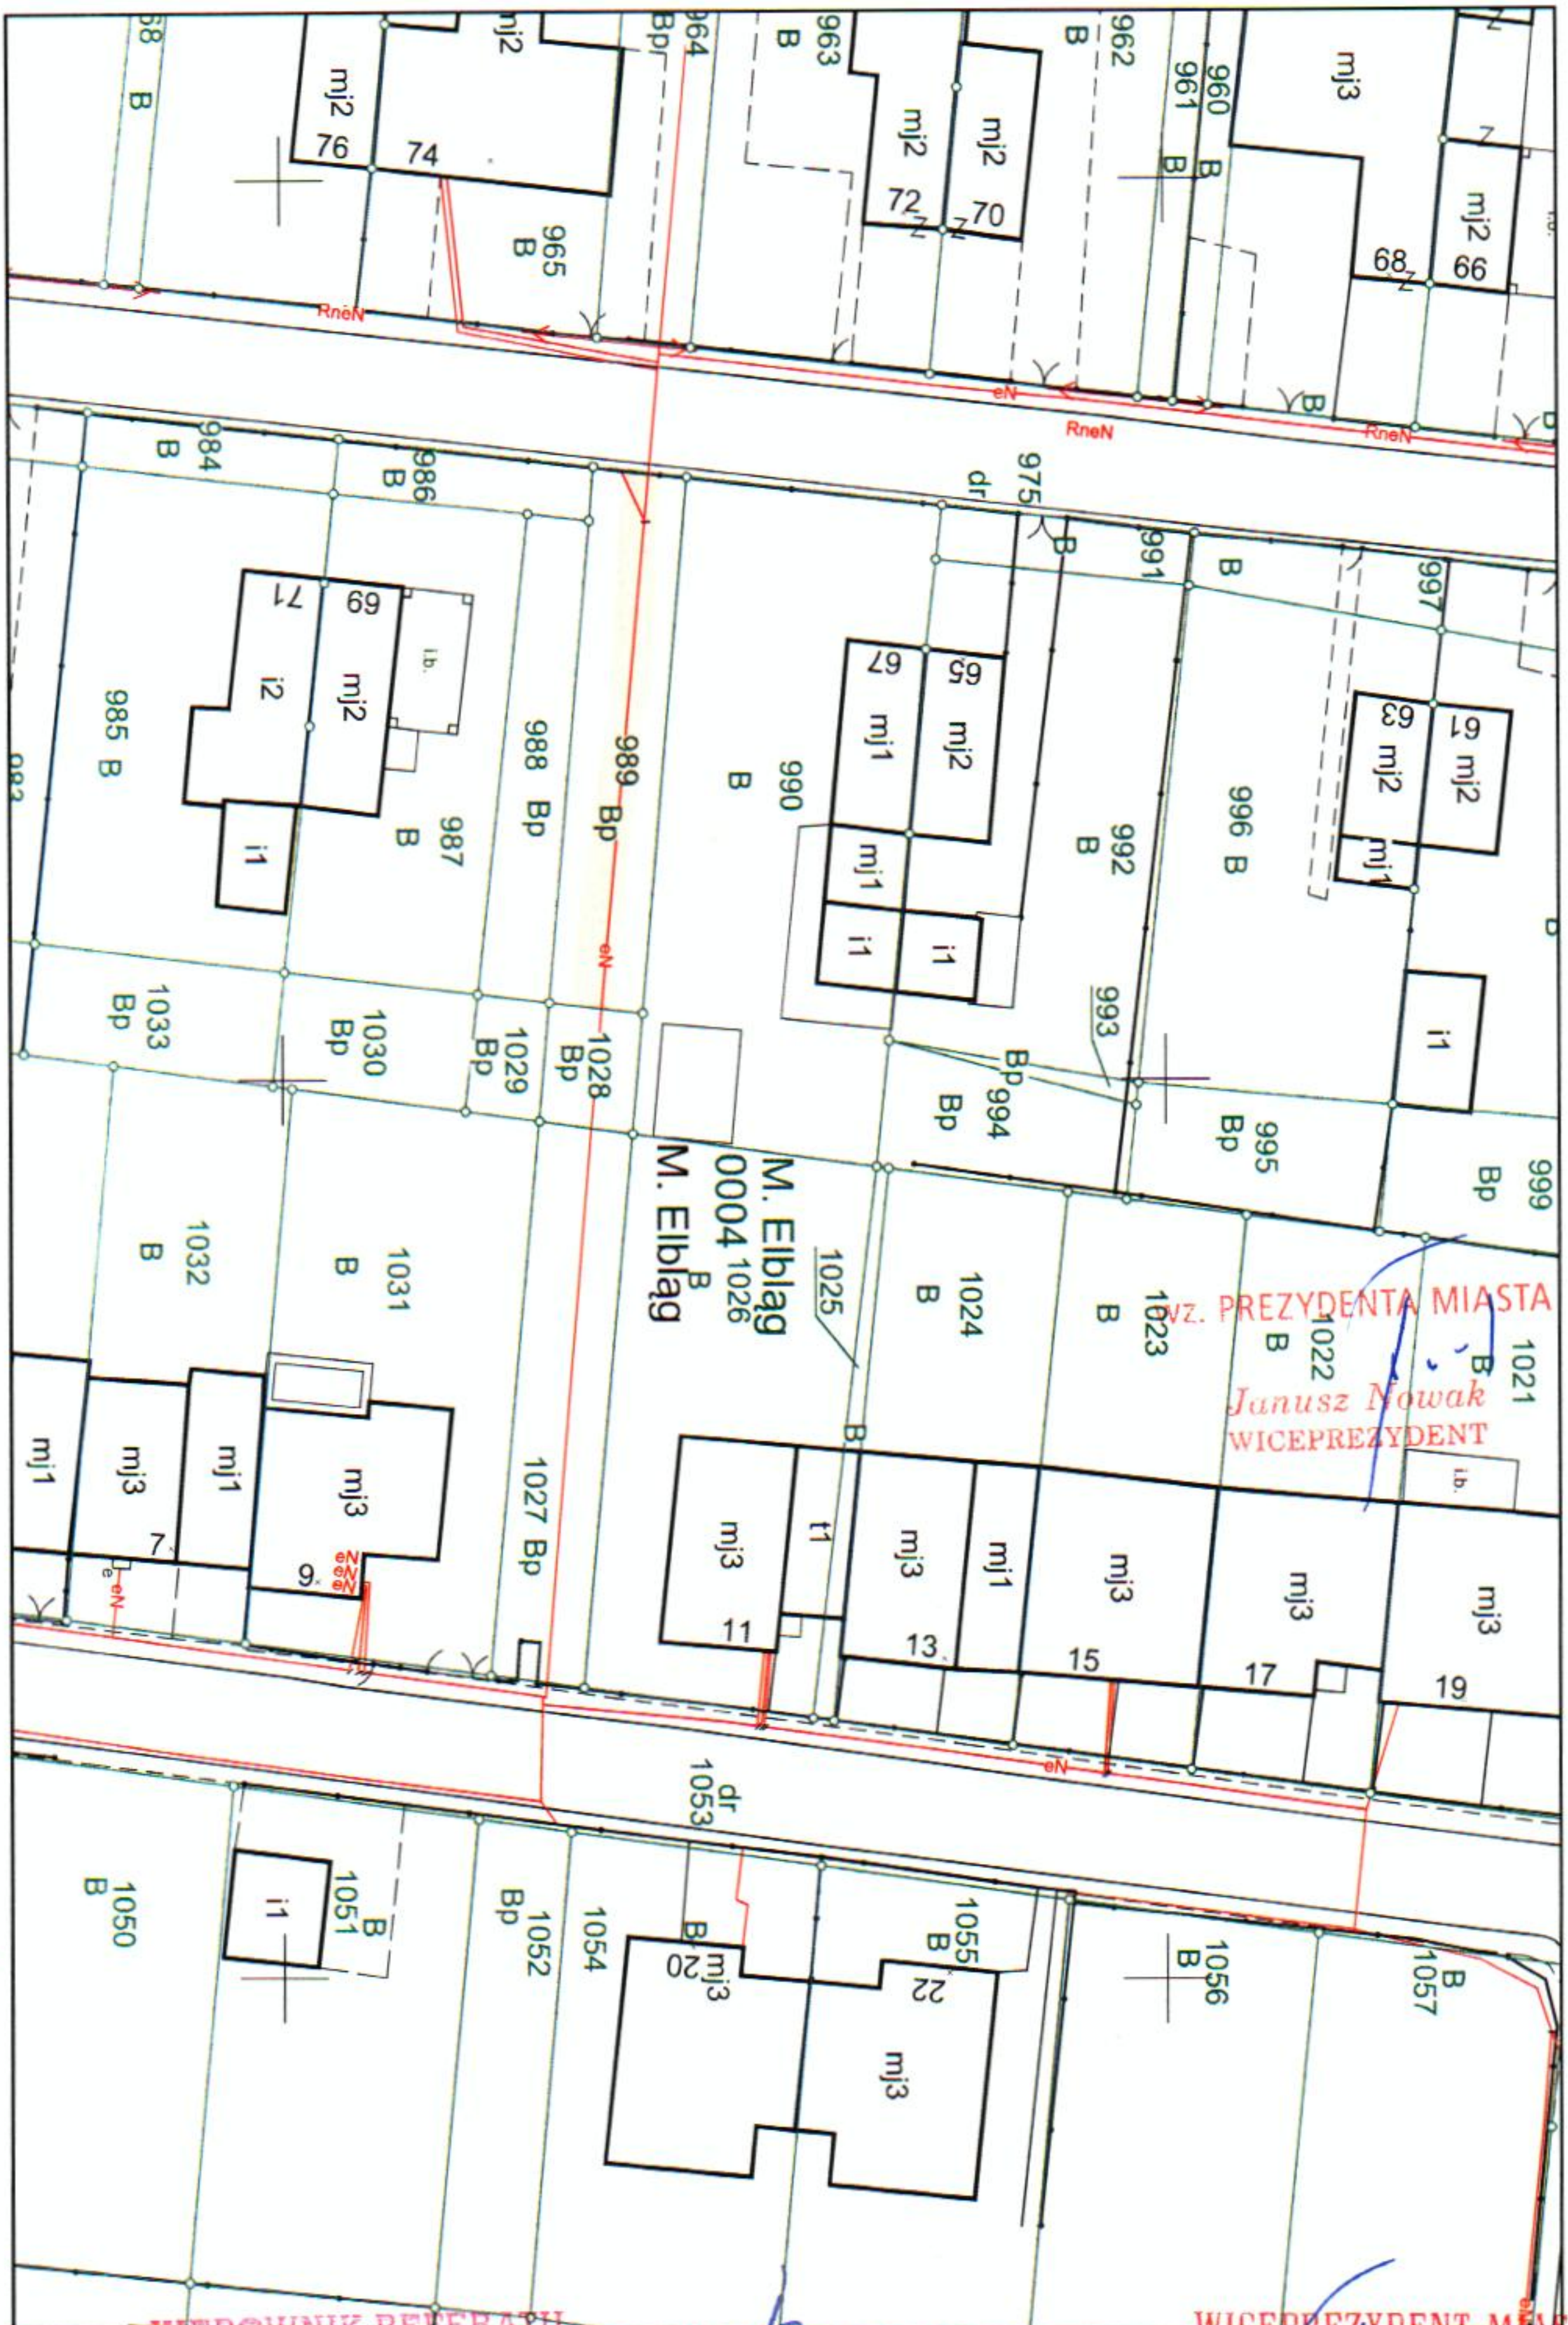


obraz u 1:500

05-11-2018
INSPEKTOR
mgr inż. Joanna Danilewicz

Bożena Malz
05.11.2018


DYREKTOR DEPARTAMENTU
GEODETA MIĘJSKI
Sławomir Skorupa

WICEPREZYDENT MIASTA
Janusz Nowak

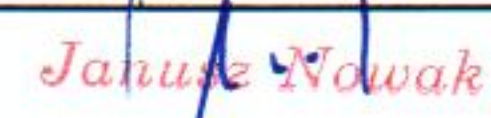

Slawomir Skerupa

obara 4 1:500

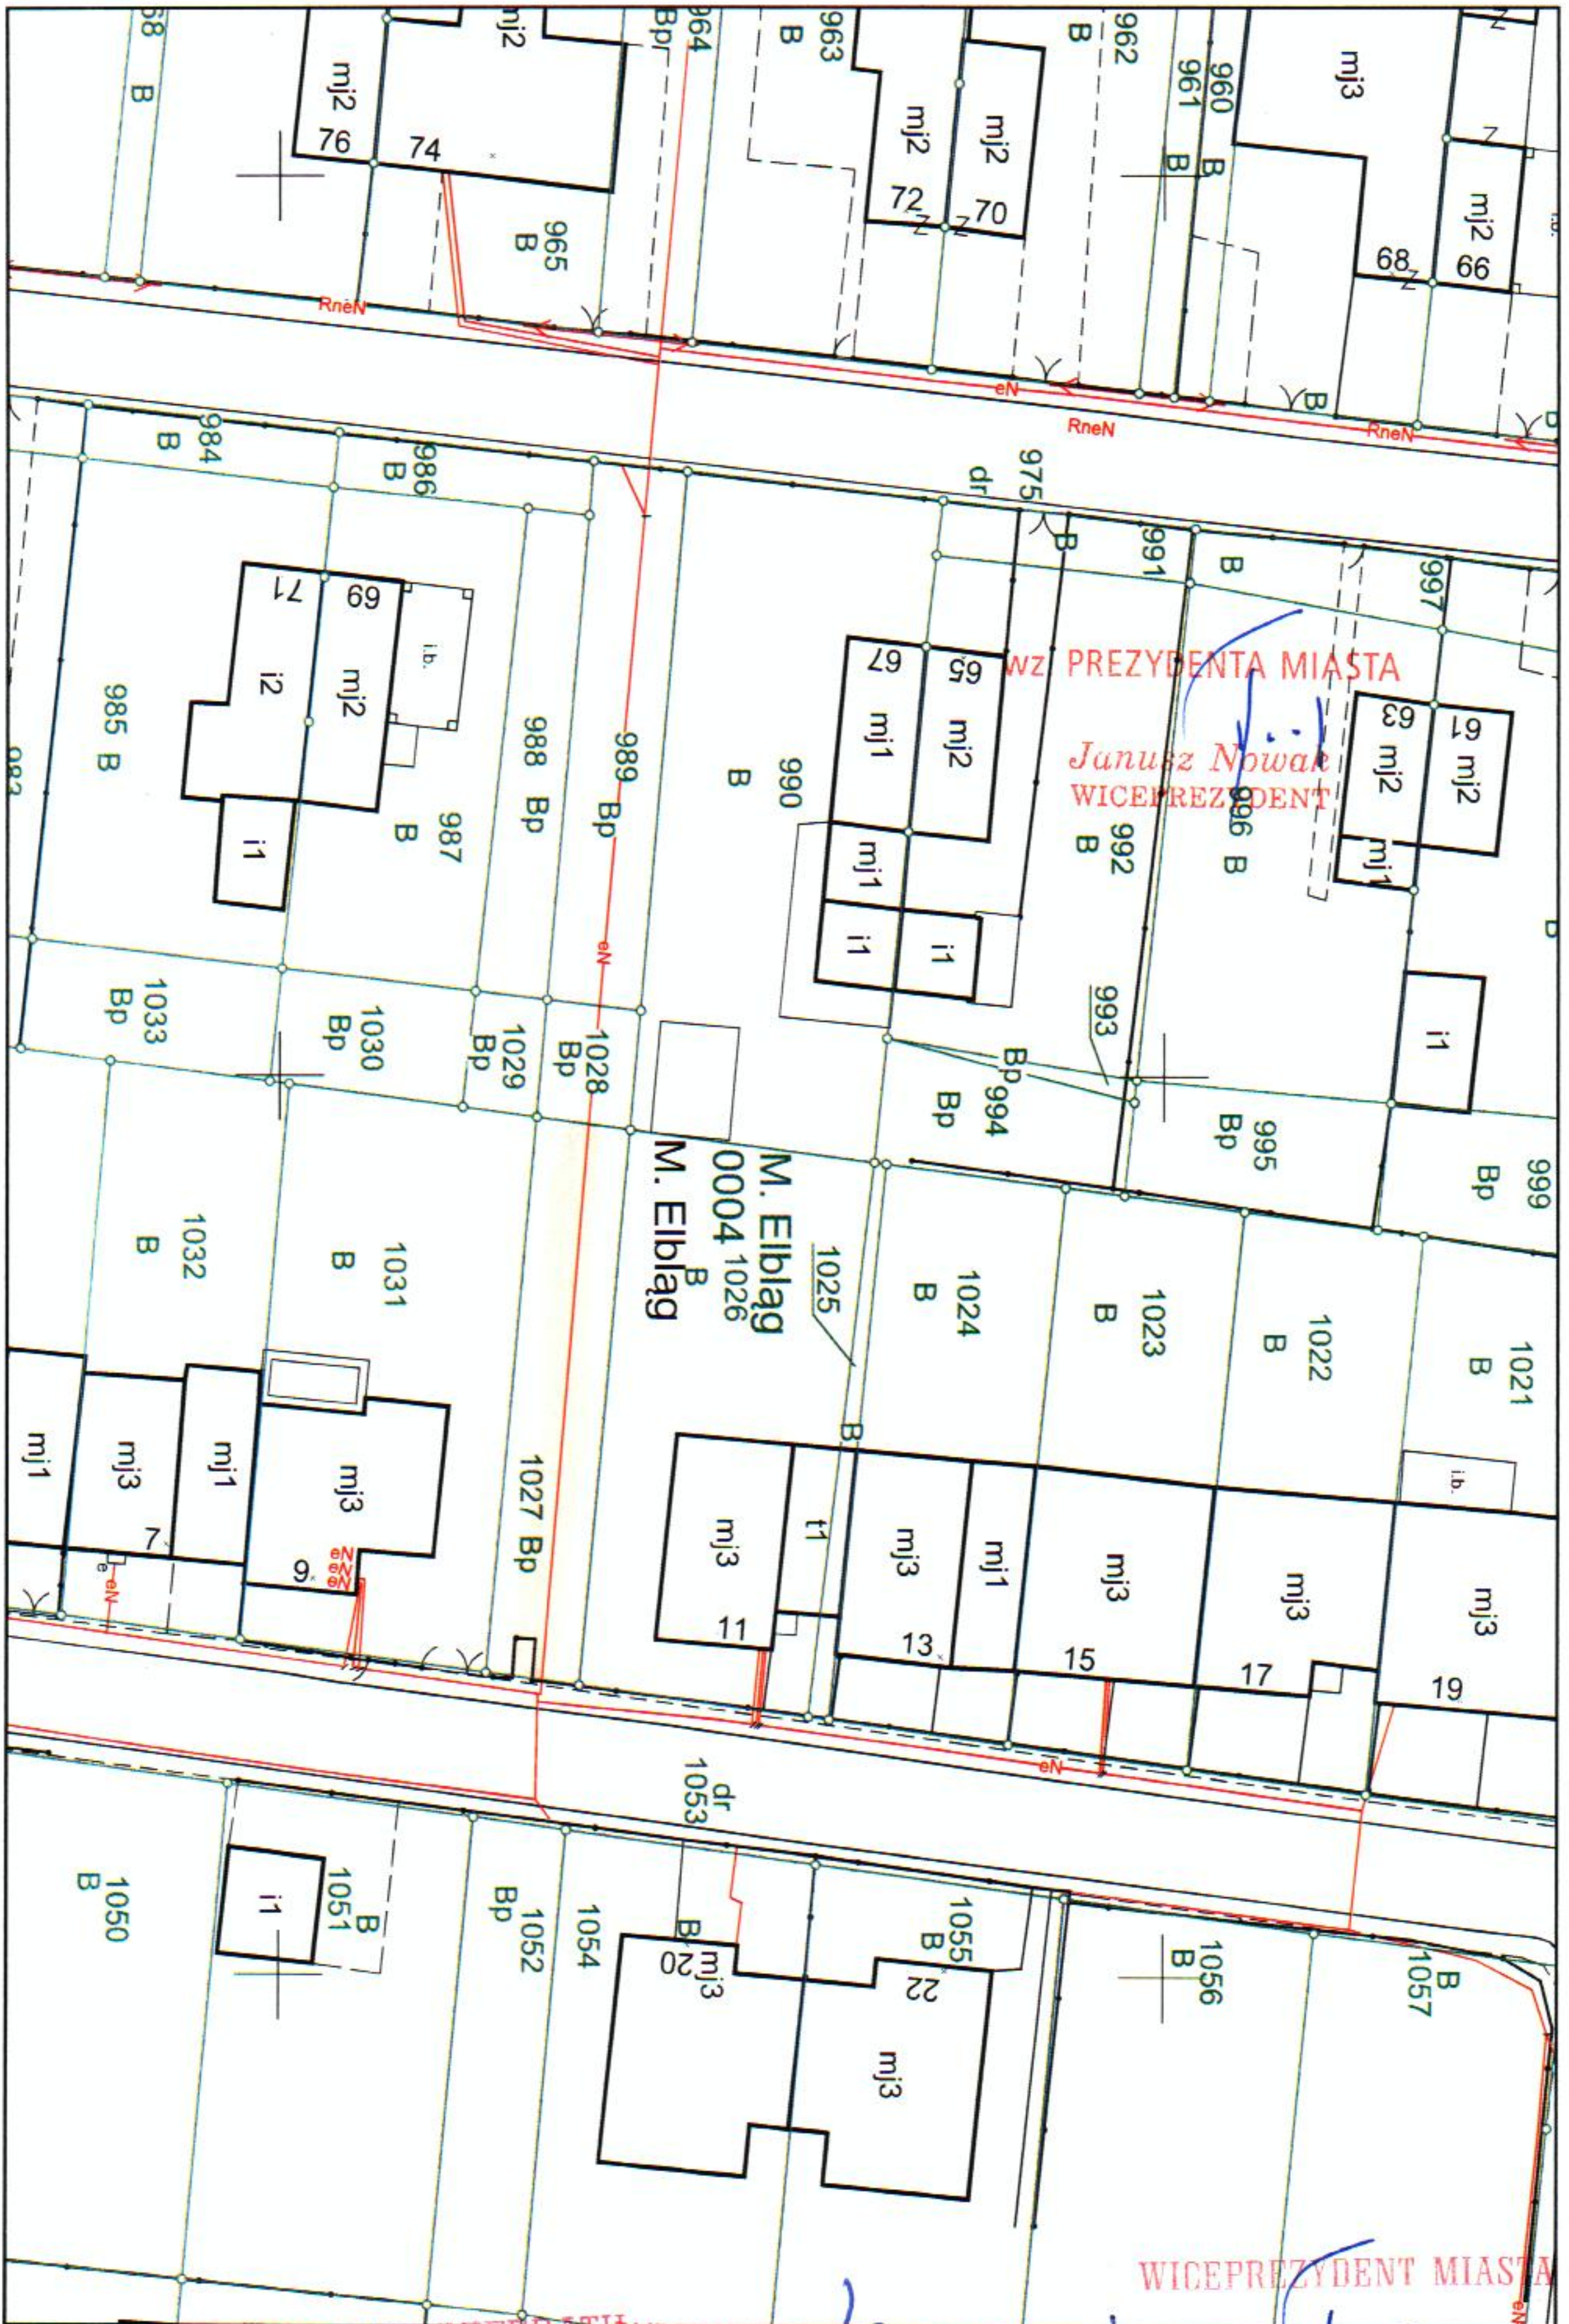

obraz 4 1:500

05-11-2018
INSPEKTOR

mgr inż. Joanna Danilewicz

KIEROWNIK REFERATU
DYREKTOR DEPARTAMENTU
GEODEZJI I KARTOGRAFII

Bożena
05.11.2018


WICEPREZYDENT MIASTA

Janusz Nowak



obrazu 1:500

Nr 27

Załącznik do Zarządzenia

Prezydenta Miasta Elbląg

z dnia 19.11.2018 r.

1:500 obrys

WZ. PREZYDENTA MIASTA

Janusz Nowak
WICEPREZYDENT

WICEPREZYDENT MIASTA

Janusz Nowak

KIEROWNIK DEPARTAMENTU

05-11-2018
I N S P E K T O R


mgr inż. Joanna Danilewicz

Bożena Matz
05.11.2018

DYREKTOR DEPARTAMENTU
GEODETA

Sławomir Skarupa



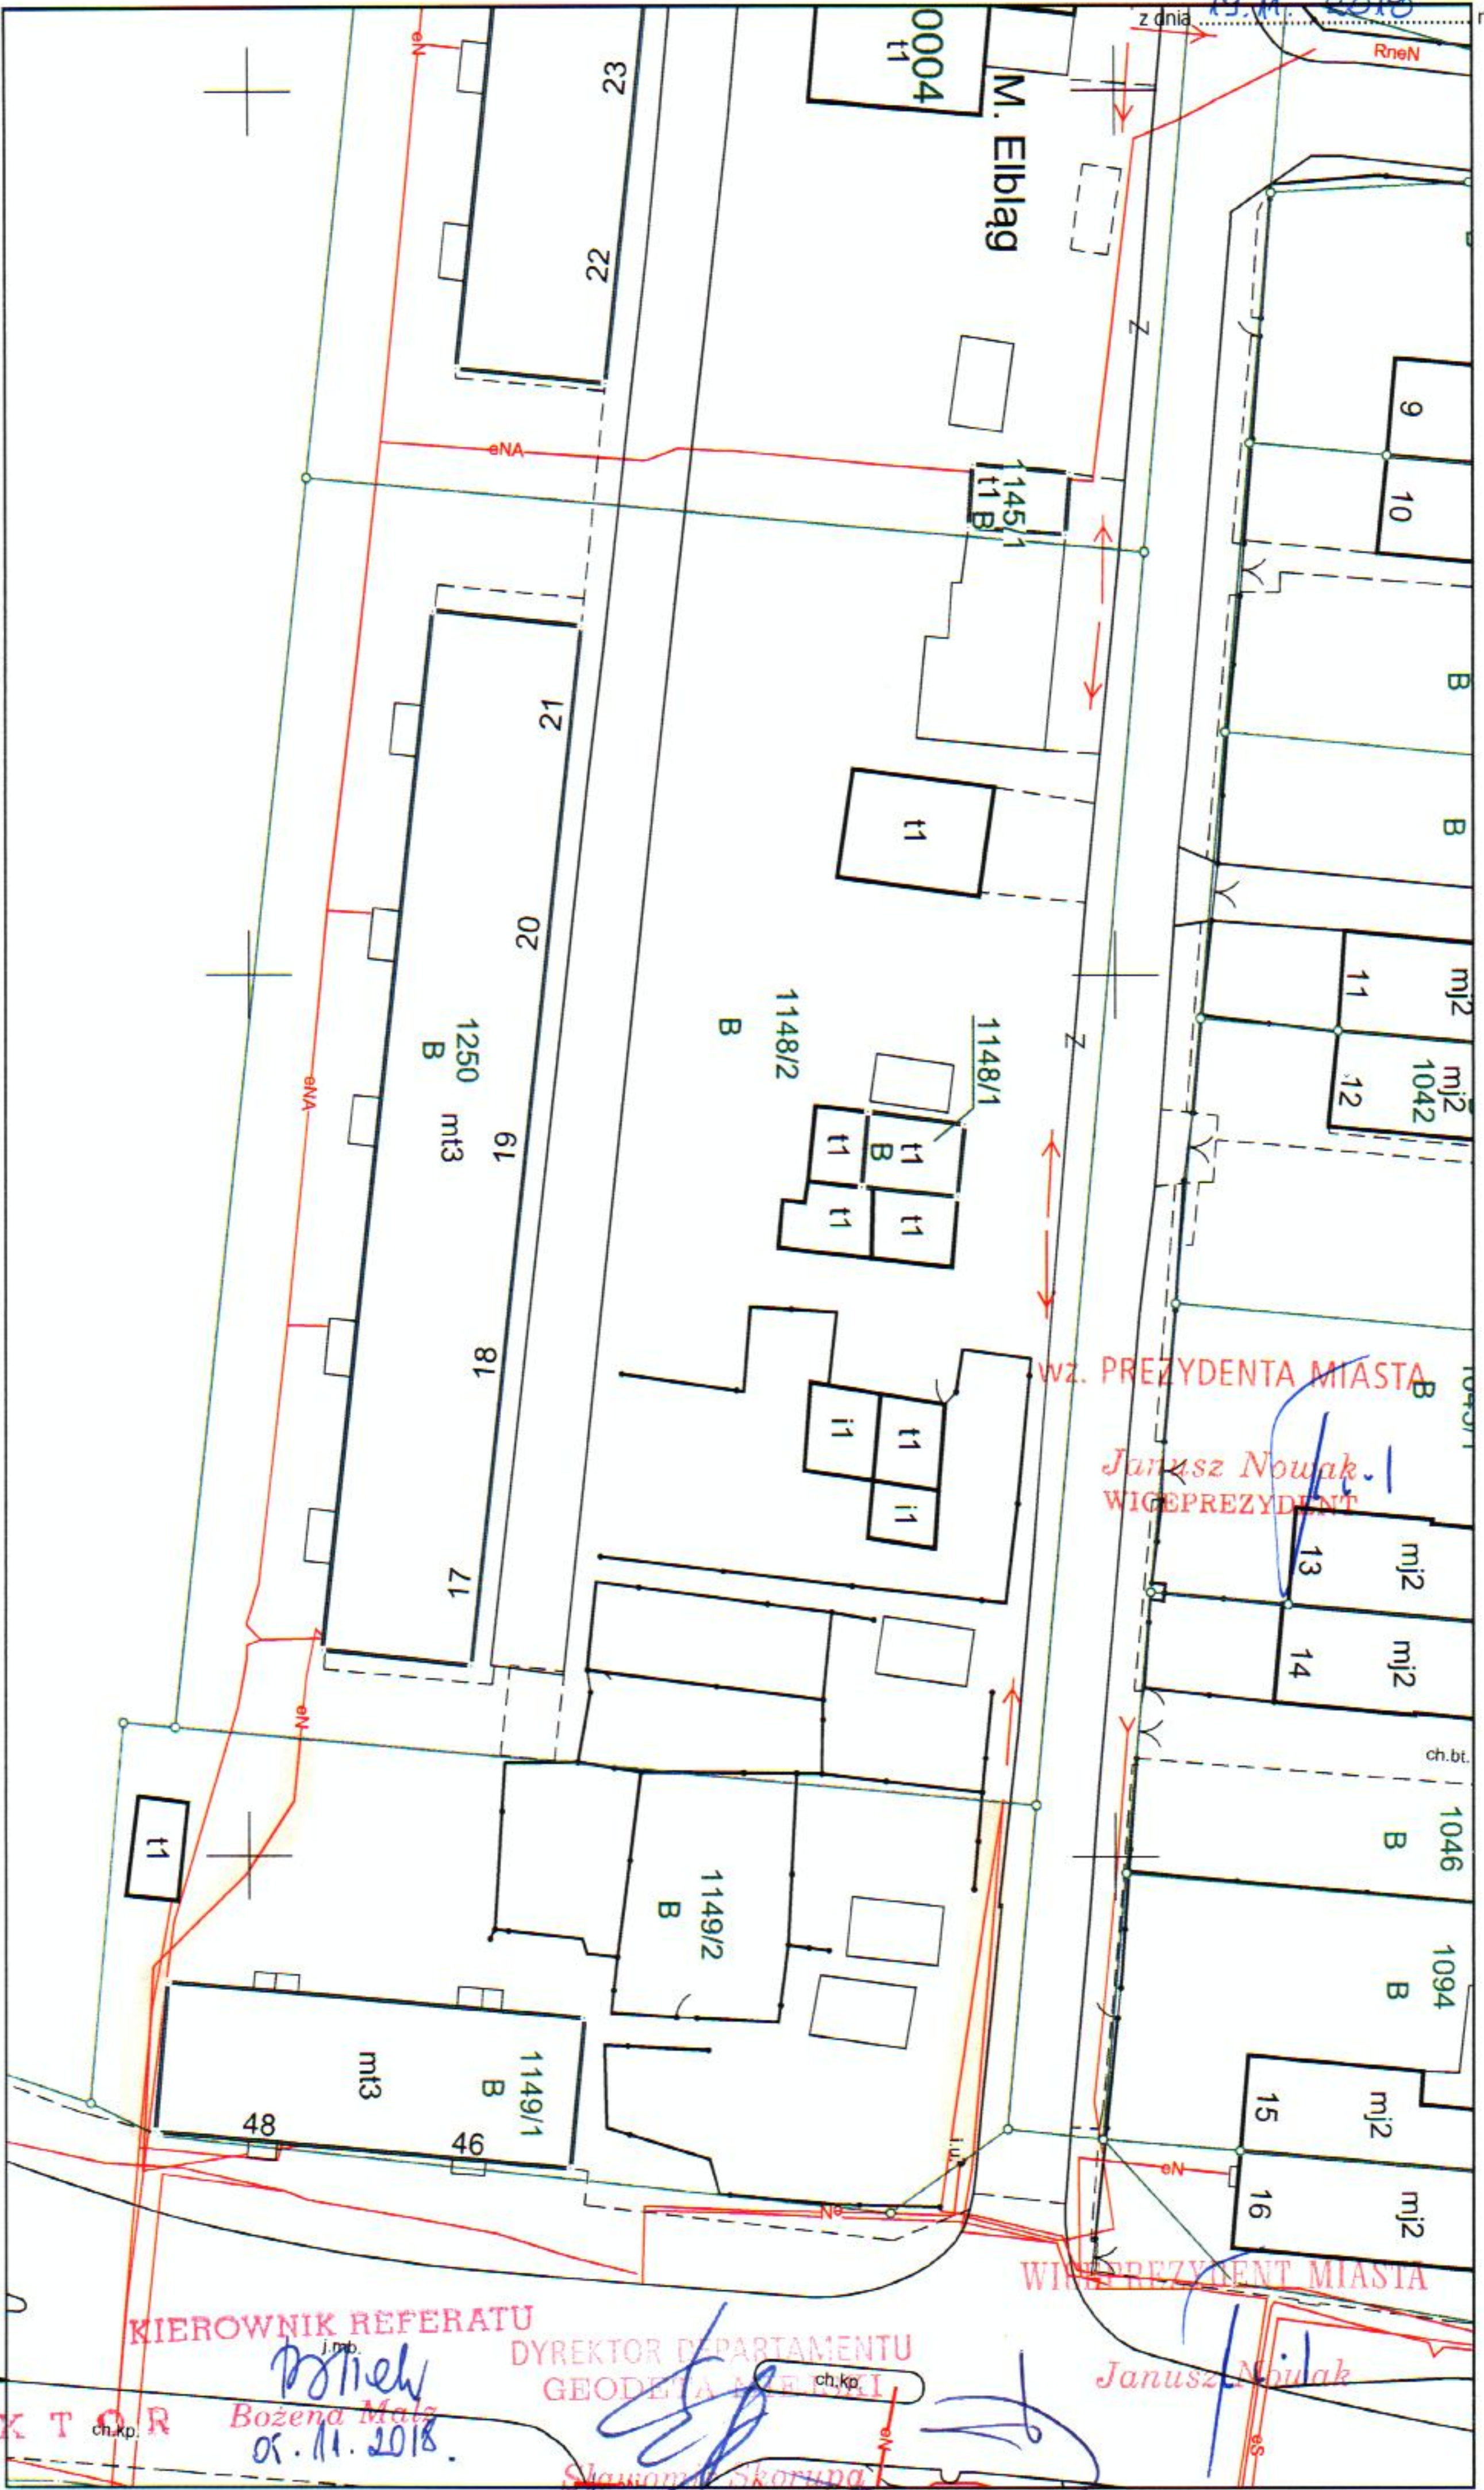

obraz 4 1:500

05-11-2018
INSPEKTOR
mgr inż. Joanna Danilewicz

KIEROWNIK REFERATU
Bożena Małg
05.11.2018

DYREKTOR DEPARTAMENTU
GEODEZJI
Sławomir Skorupa

WZ. PREZYDENTA MIASTA
Janusz Nowak
WICEPREZYDENT


WICEPREZYDENT MIASTA
Janusz Nowak



DYREKTOR DEPARTAMENT
GEODEZJA MIEJSKI

Sławomir Skorupa

1:1000 4 obreg

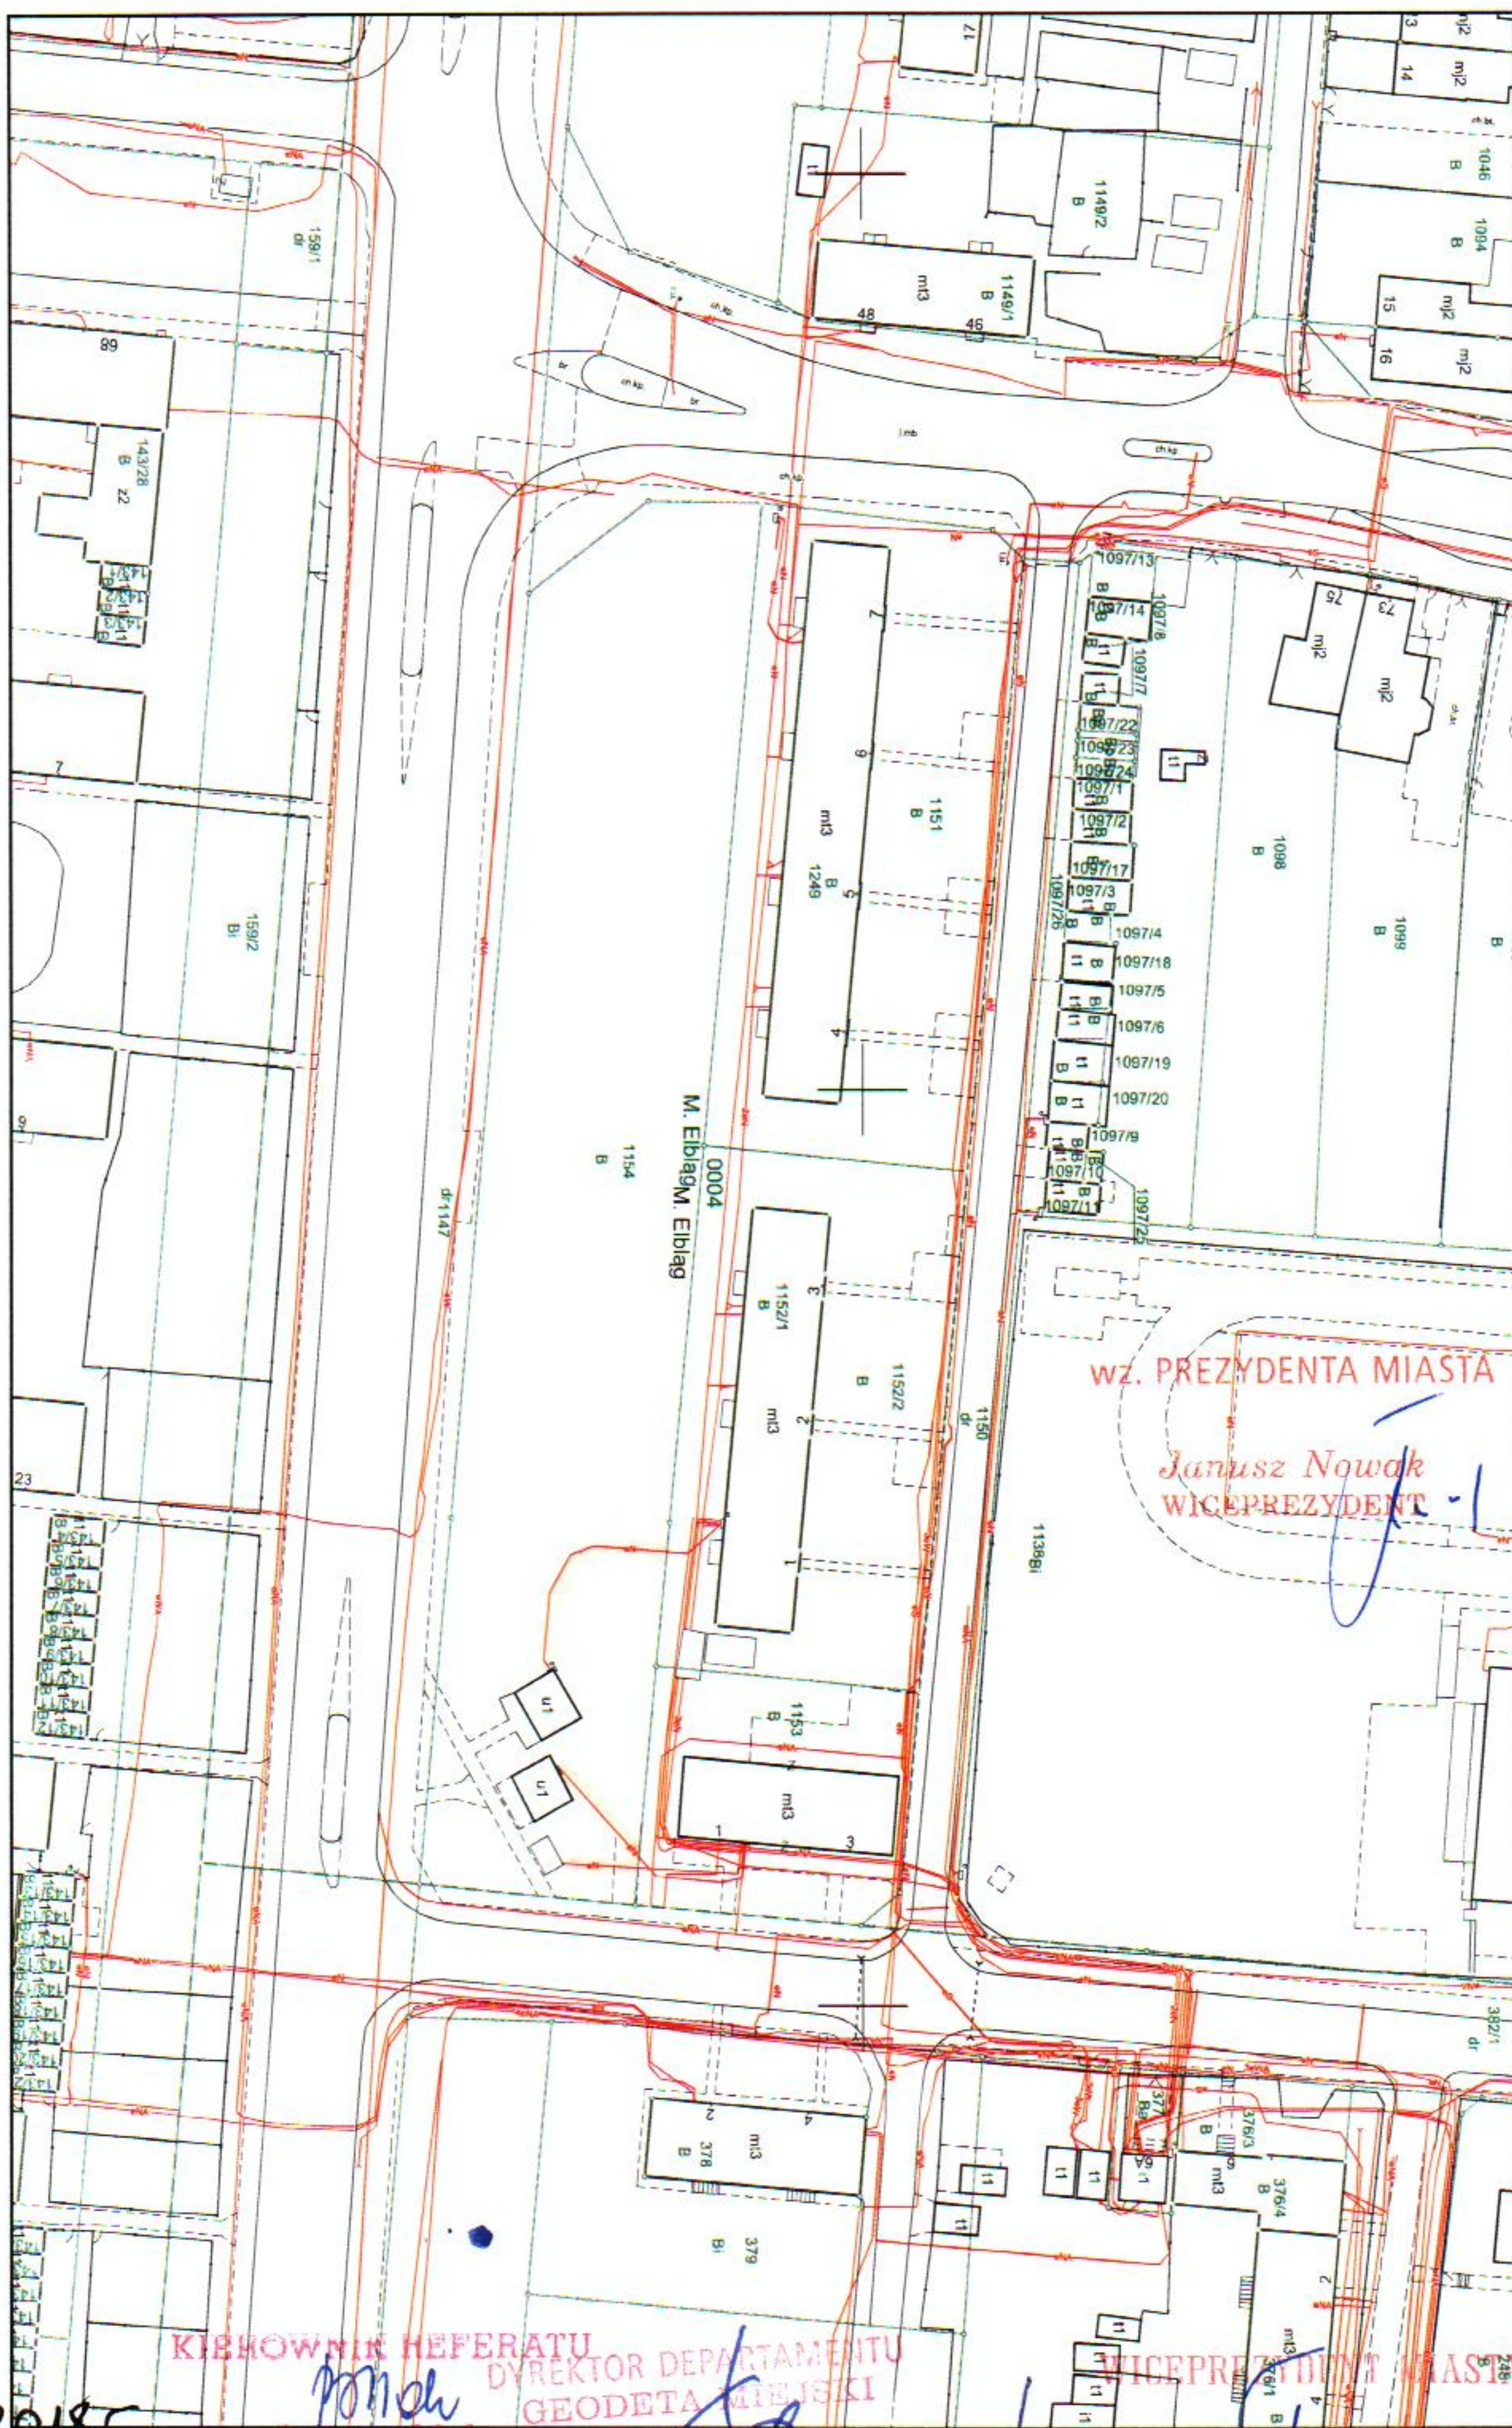

skala 1:1000

05-11-2018
INSPEKTOR Bożena Malcz
01.11.2018.

mgr inż. Joanna Danilewicz

KIEROWNIK REFERATU
DYREKTOR DEPARTAMENTU
GEODETA MIEJSKI

Sławomir Słomka

Janusz Nowak



KIEROWNIK REFERATU
DYREKTOR DEPARTAMENTU
GEODETA MIEJSKI

Božena Malz
05.11.2018

Sławomir Skorupa

05-11-2018
INSPECTOR

mgr inż. Joanna Danilewicz

1:1000 u obref



05-11-2018 r

~~INSPEKTOR~~

mgr inż. Joanna Danilewicz

KIEROWNIK REFERATU

DYREKTOR DEPARTAMENT
GEODEZYJNY

05.11.2018


Sławomir Skorupa

WZ. PREZYDENTA MIASTA

Janusz Nowak
WICEPREZYDENT

WICEPREZYDENT MIASTA

Janusz Nowak

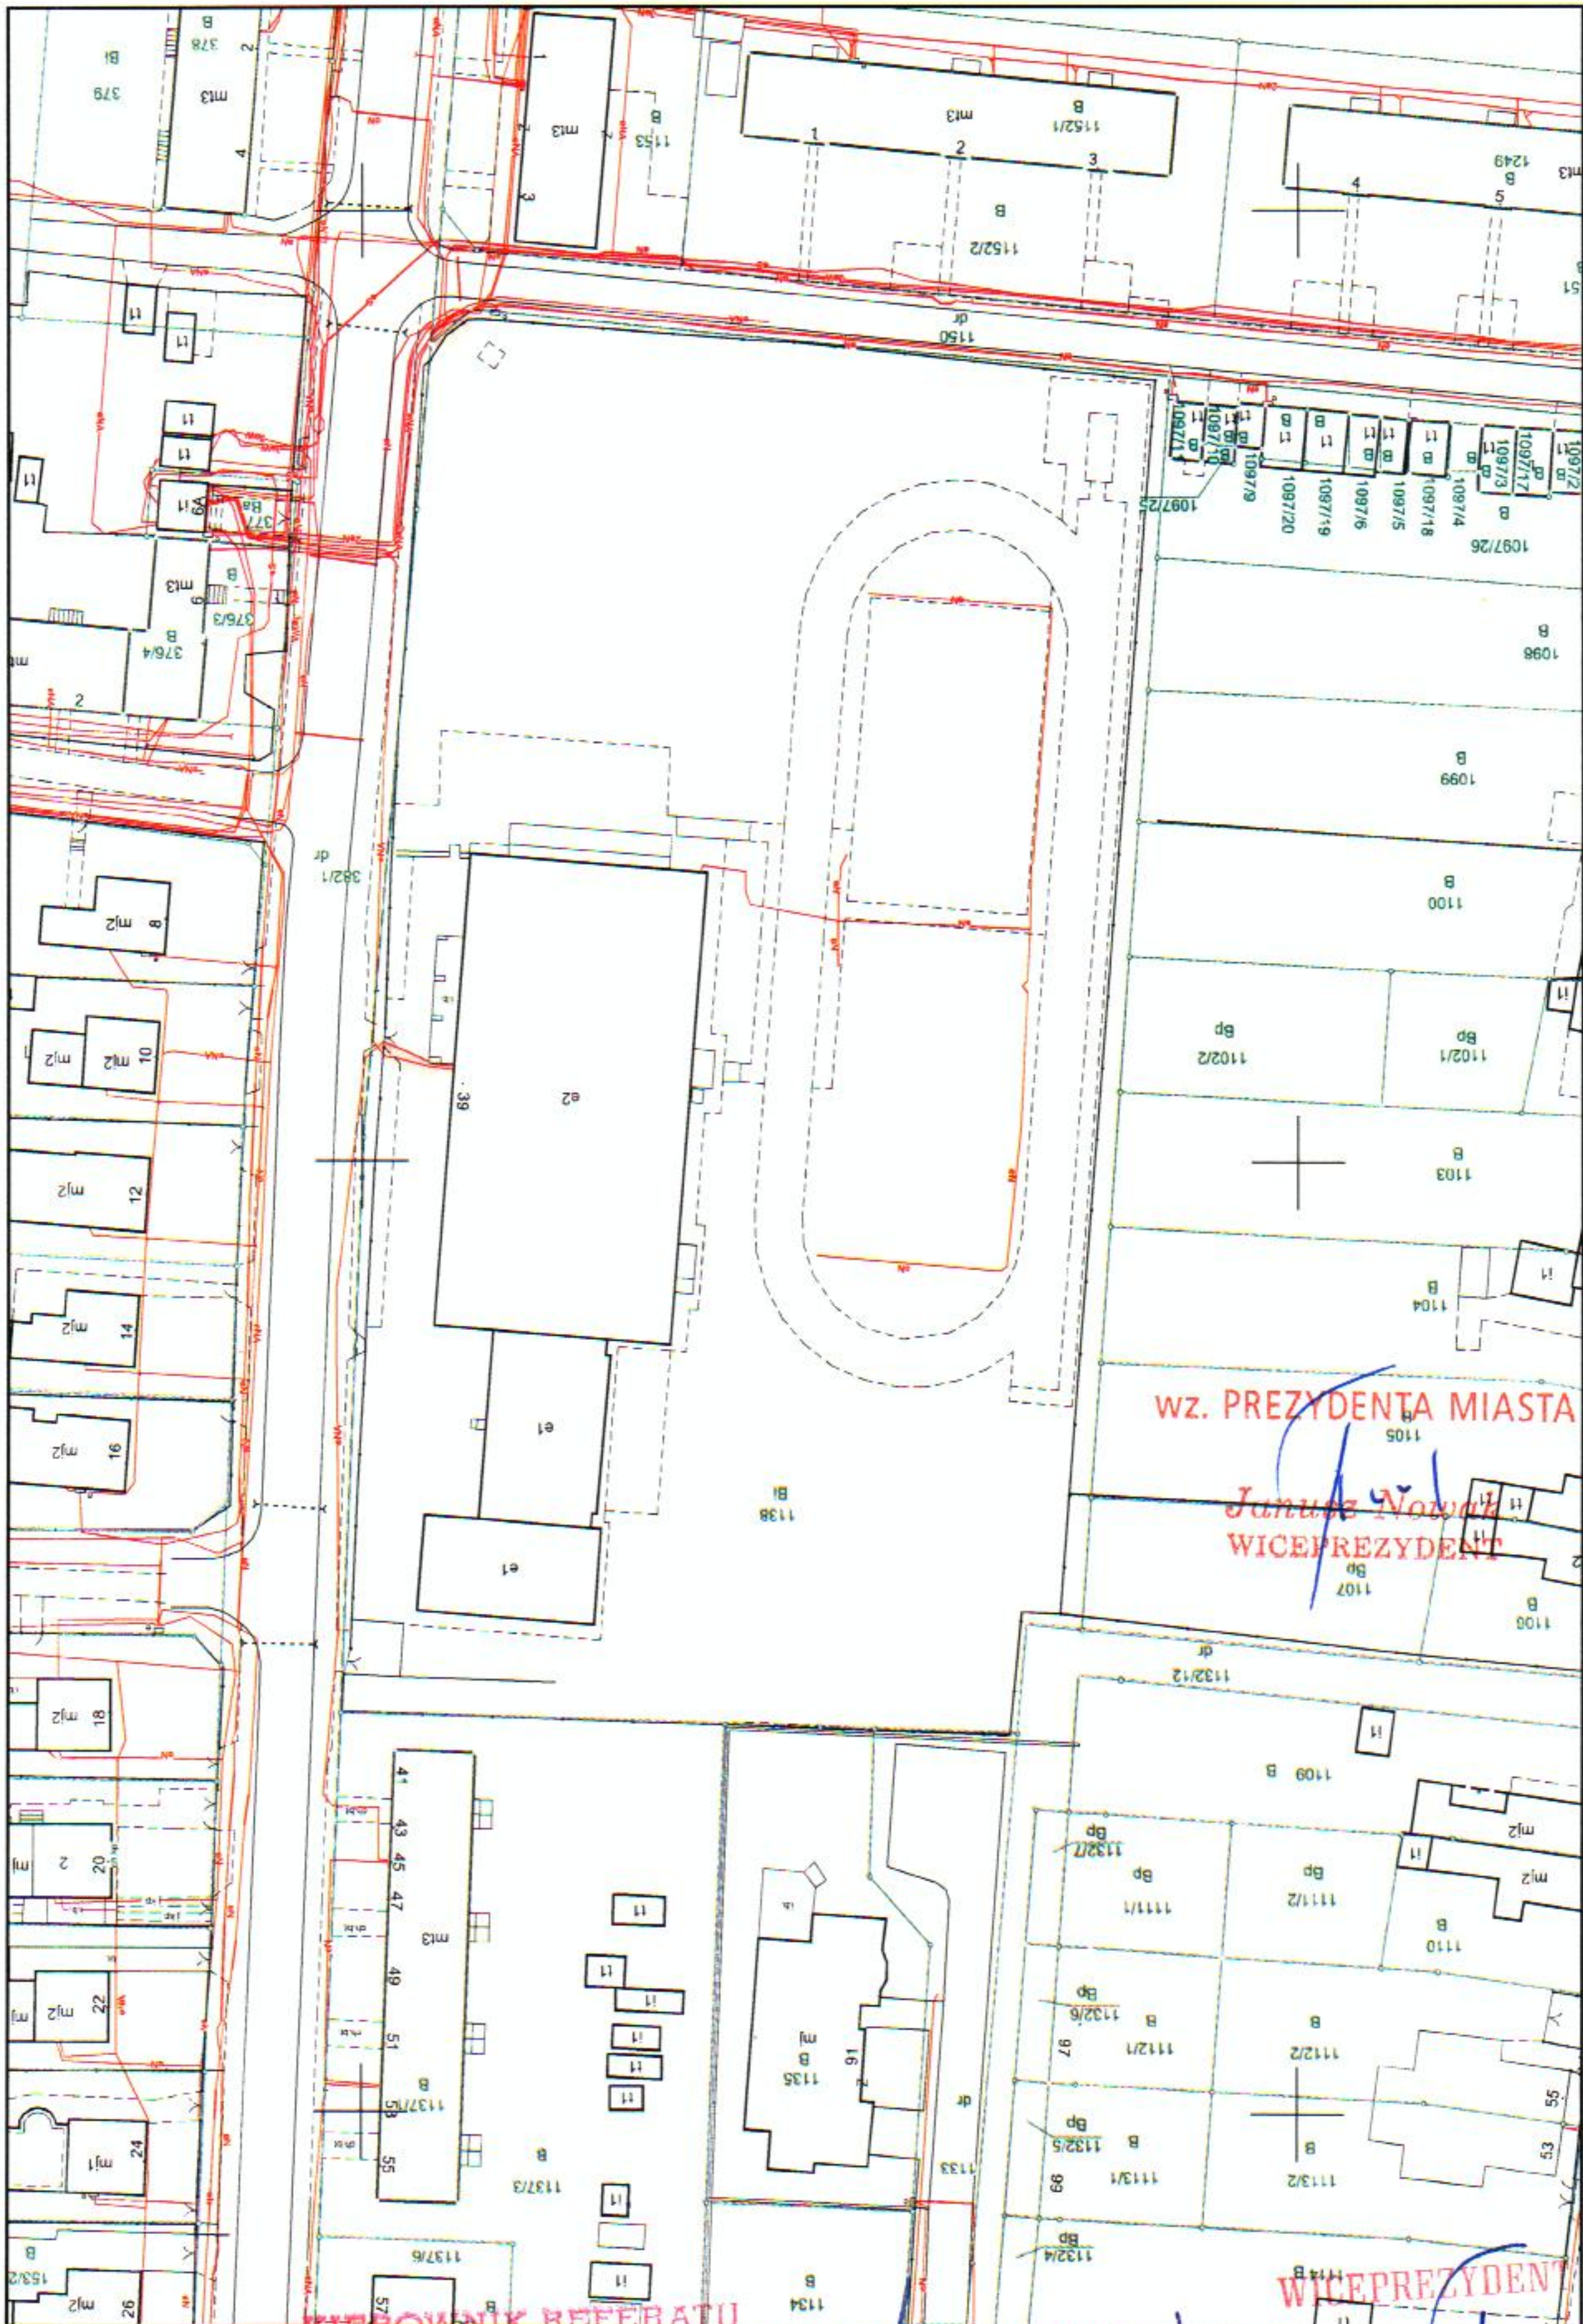

wz. PREZYDENTA MIASTA

Janusz Nowak
WICEPREZYDENT

WICEPREZYDENT MIASTA


05-11-2018
INSPEKTOR
mgr inż. Joanna Danilewicz

DYREKTOR DEPARTAMENTU
GEOD. MIEJSKI

Sławomir Chorupa

Janusz Nowak

skala 1:1000

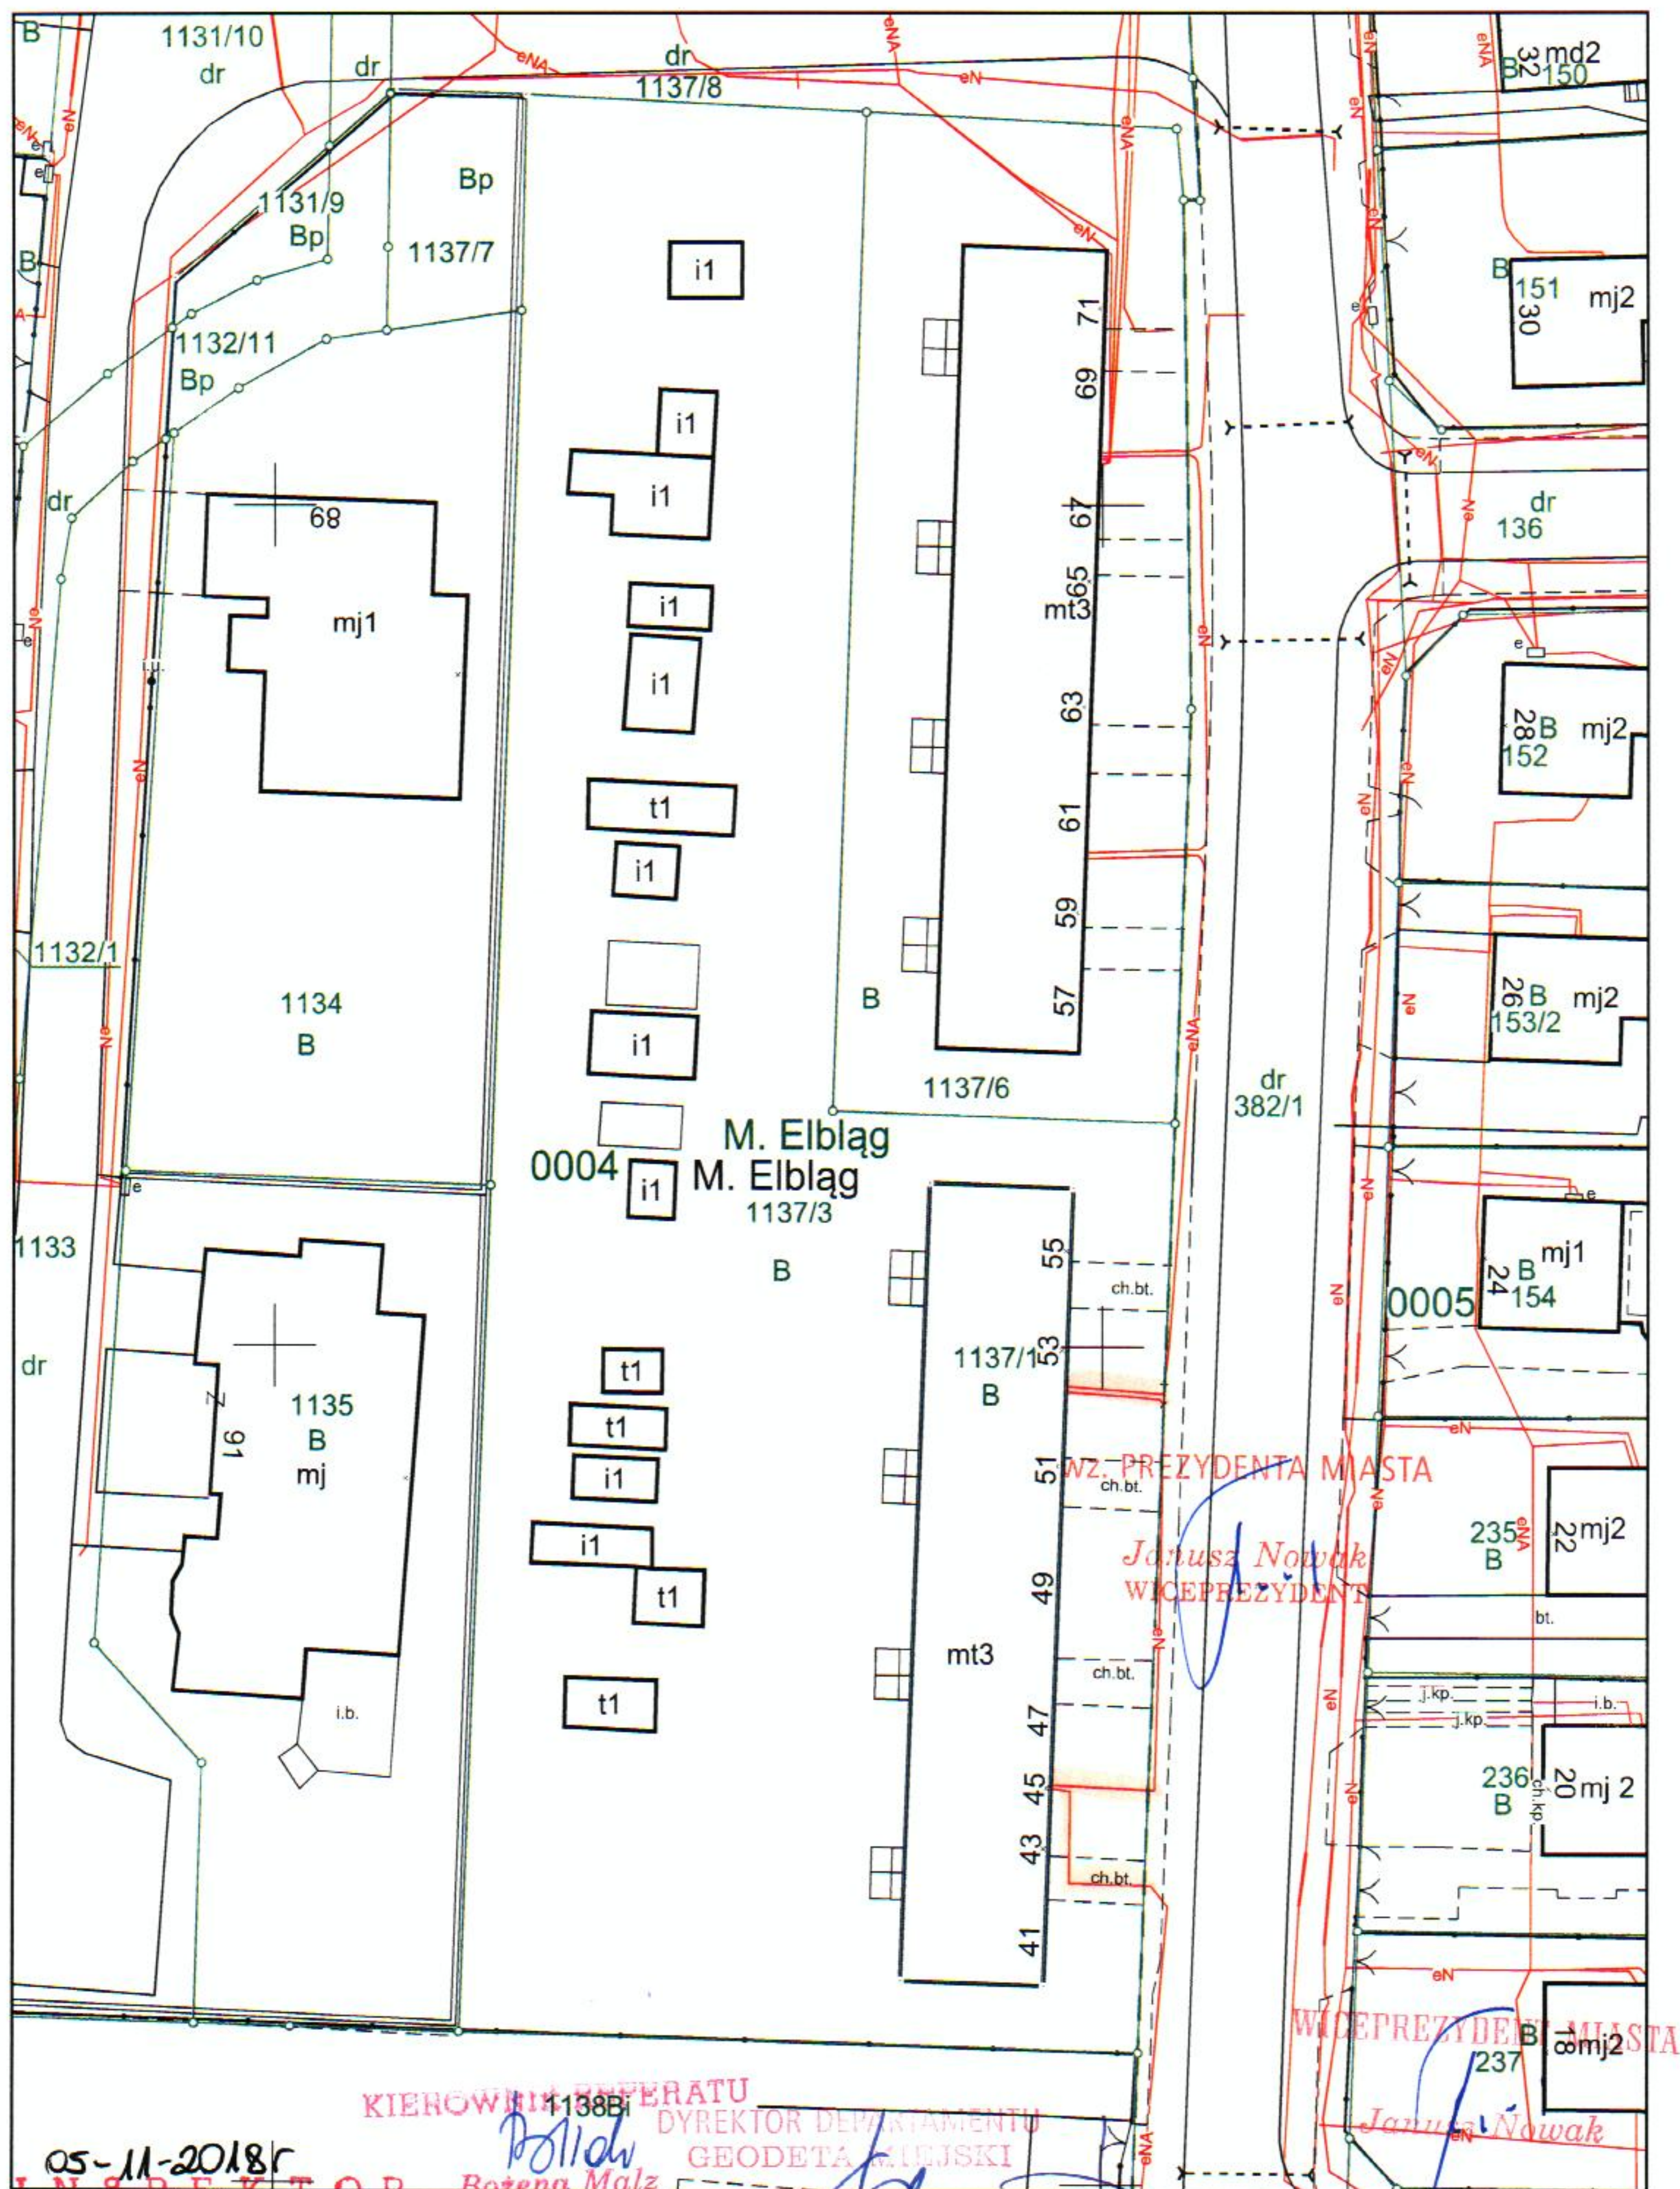

05-11-2018r
INSPEKTOR
mgr inż. Joanna Danilewicz
KIEROWNIA REPERATU
DYREKTOR DEPARTAMENTU
GEODETY MIĘJSKI
Bożena Malz
05.11.2018r
Sławomir Marupa

oba 4 1:500




mgr inż. Joanna Danilewicz

5. M. 2018,

GEODETA KRŠIJSKI

Sławomir Skórny


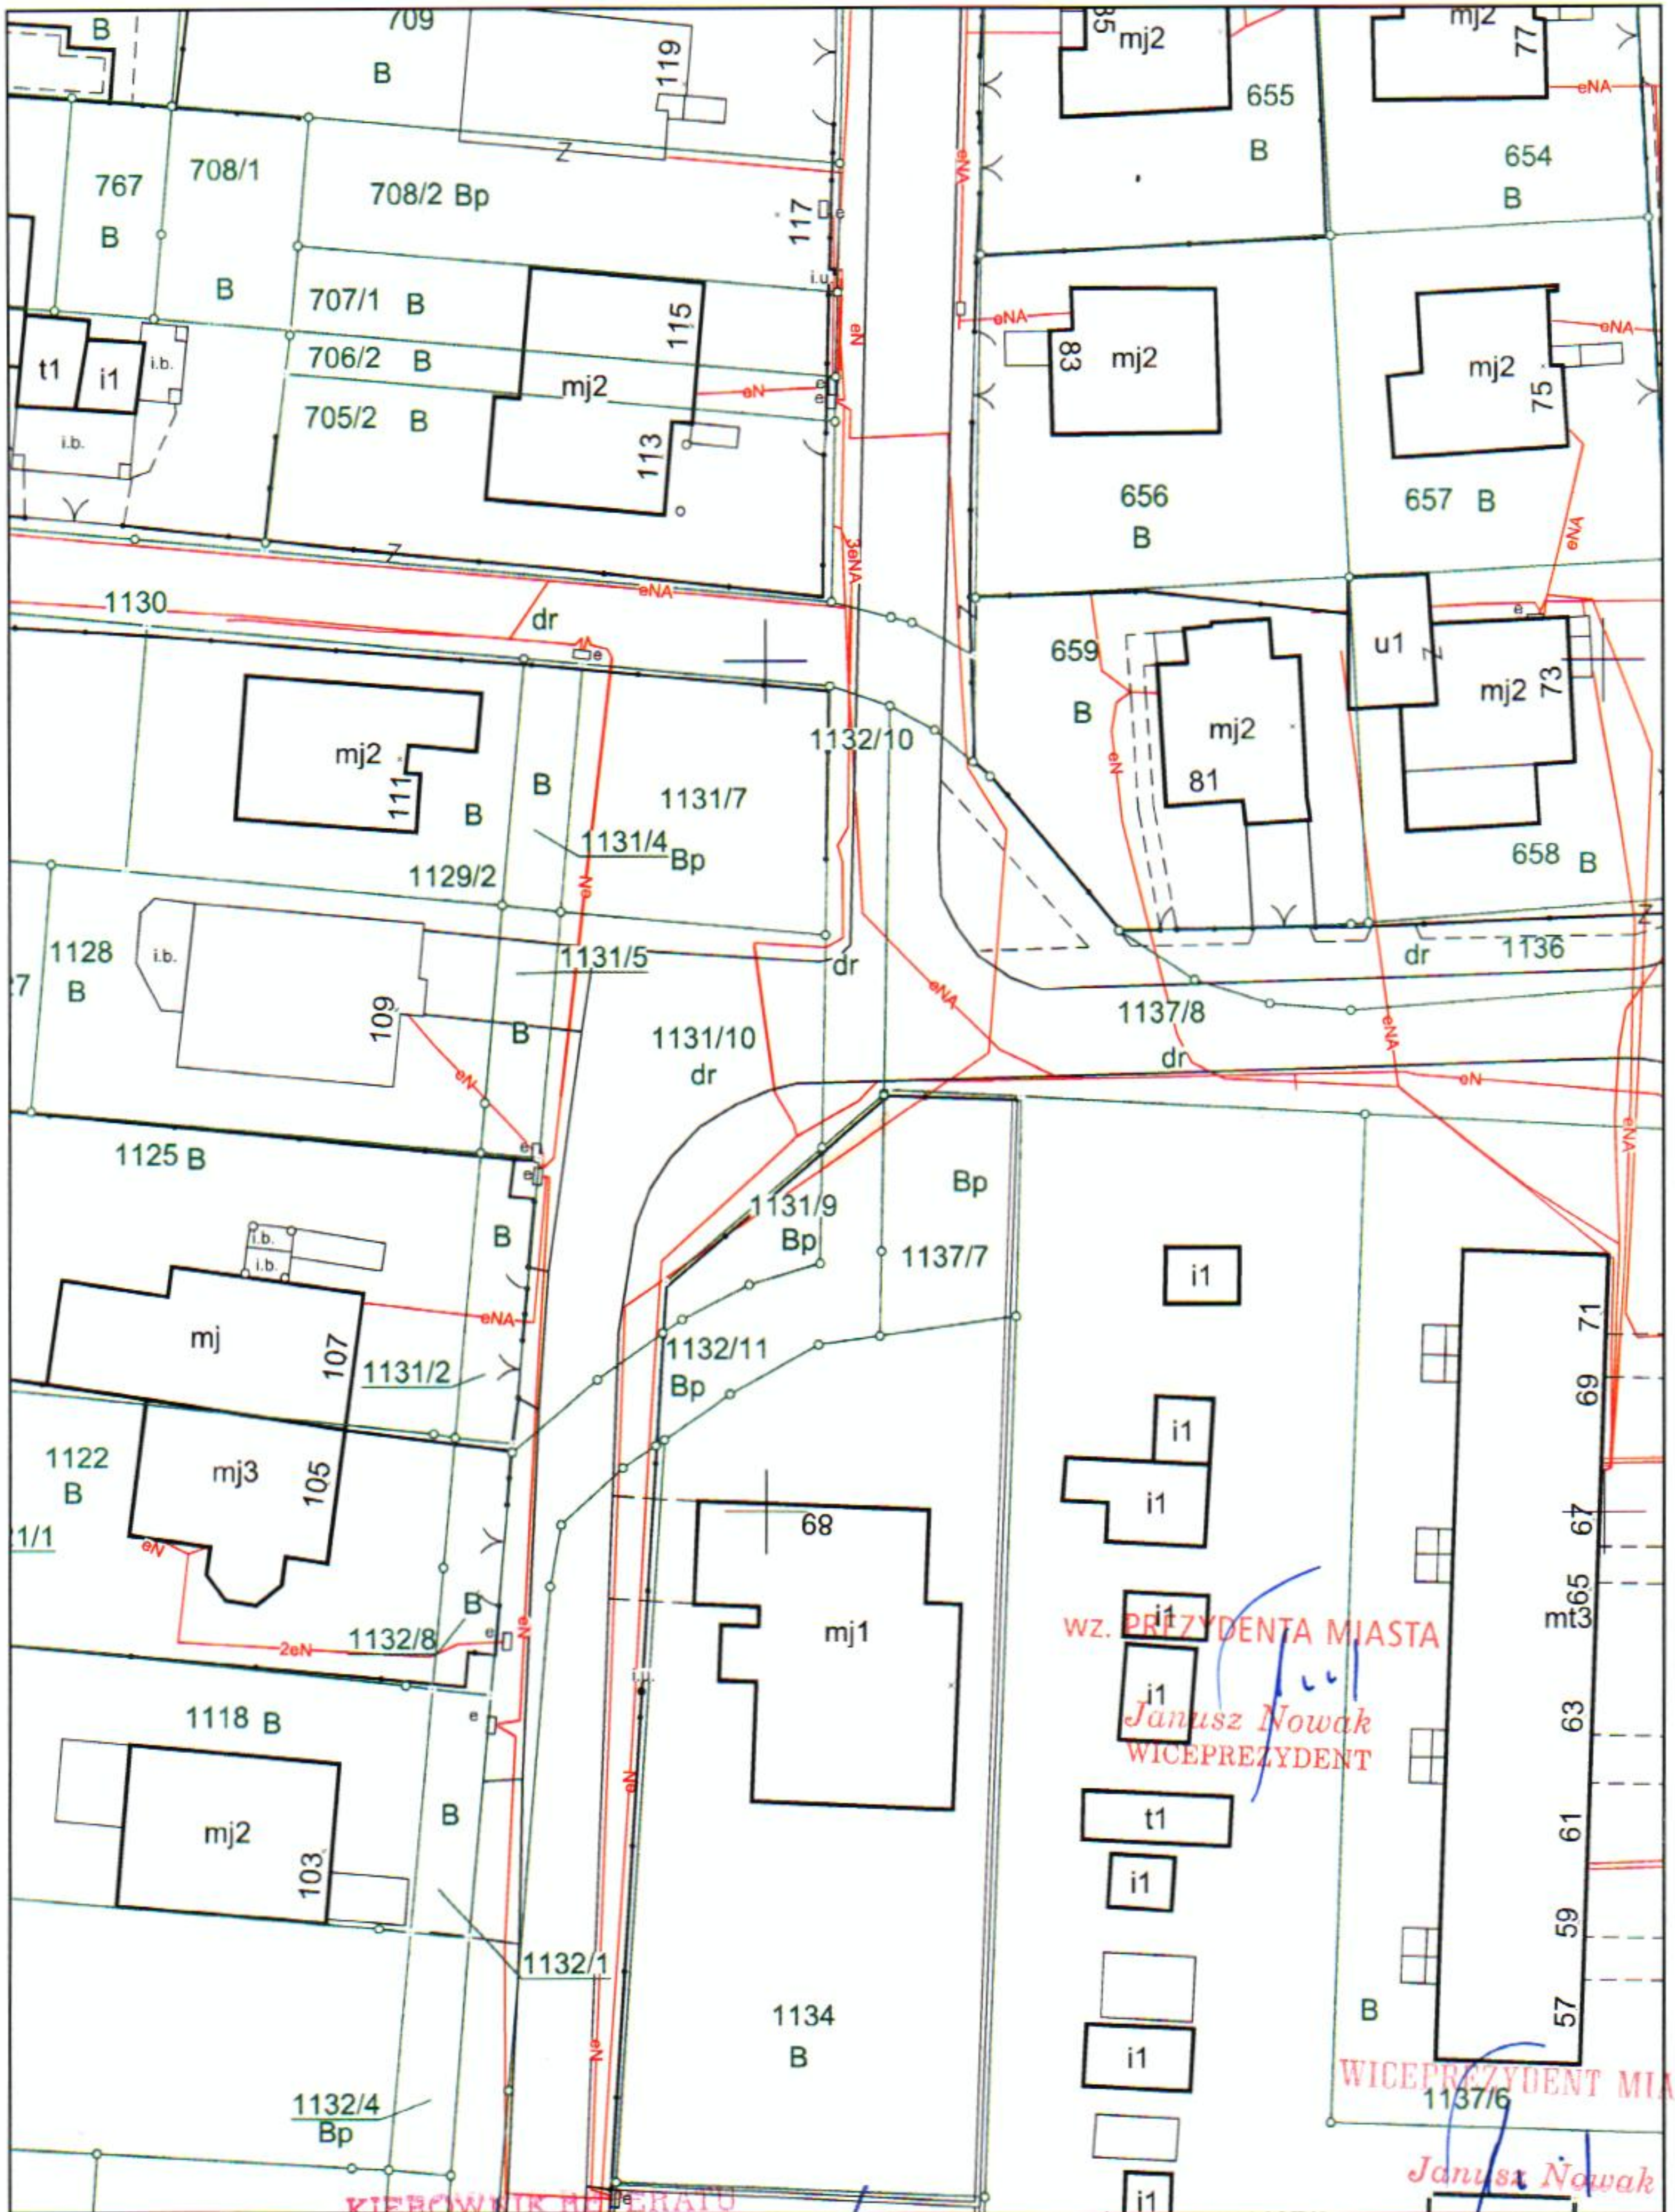

05-11-2018
INSPEKTOR
mgr inż. Joanna Danilewicz

DYREKTOR DEPARTAMENTU
Bożena Malcz GEODETA MIĘSIKI
05.11.2018
Sławomir Skórny


obręb 4 1:500

Nr 37

Załącznik do Zarządzenia

Nr 428 / 2018 Prezydenta Miasta Elbląg

z dnia 19.11.2018 r.

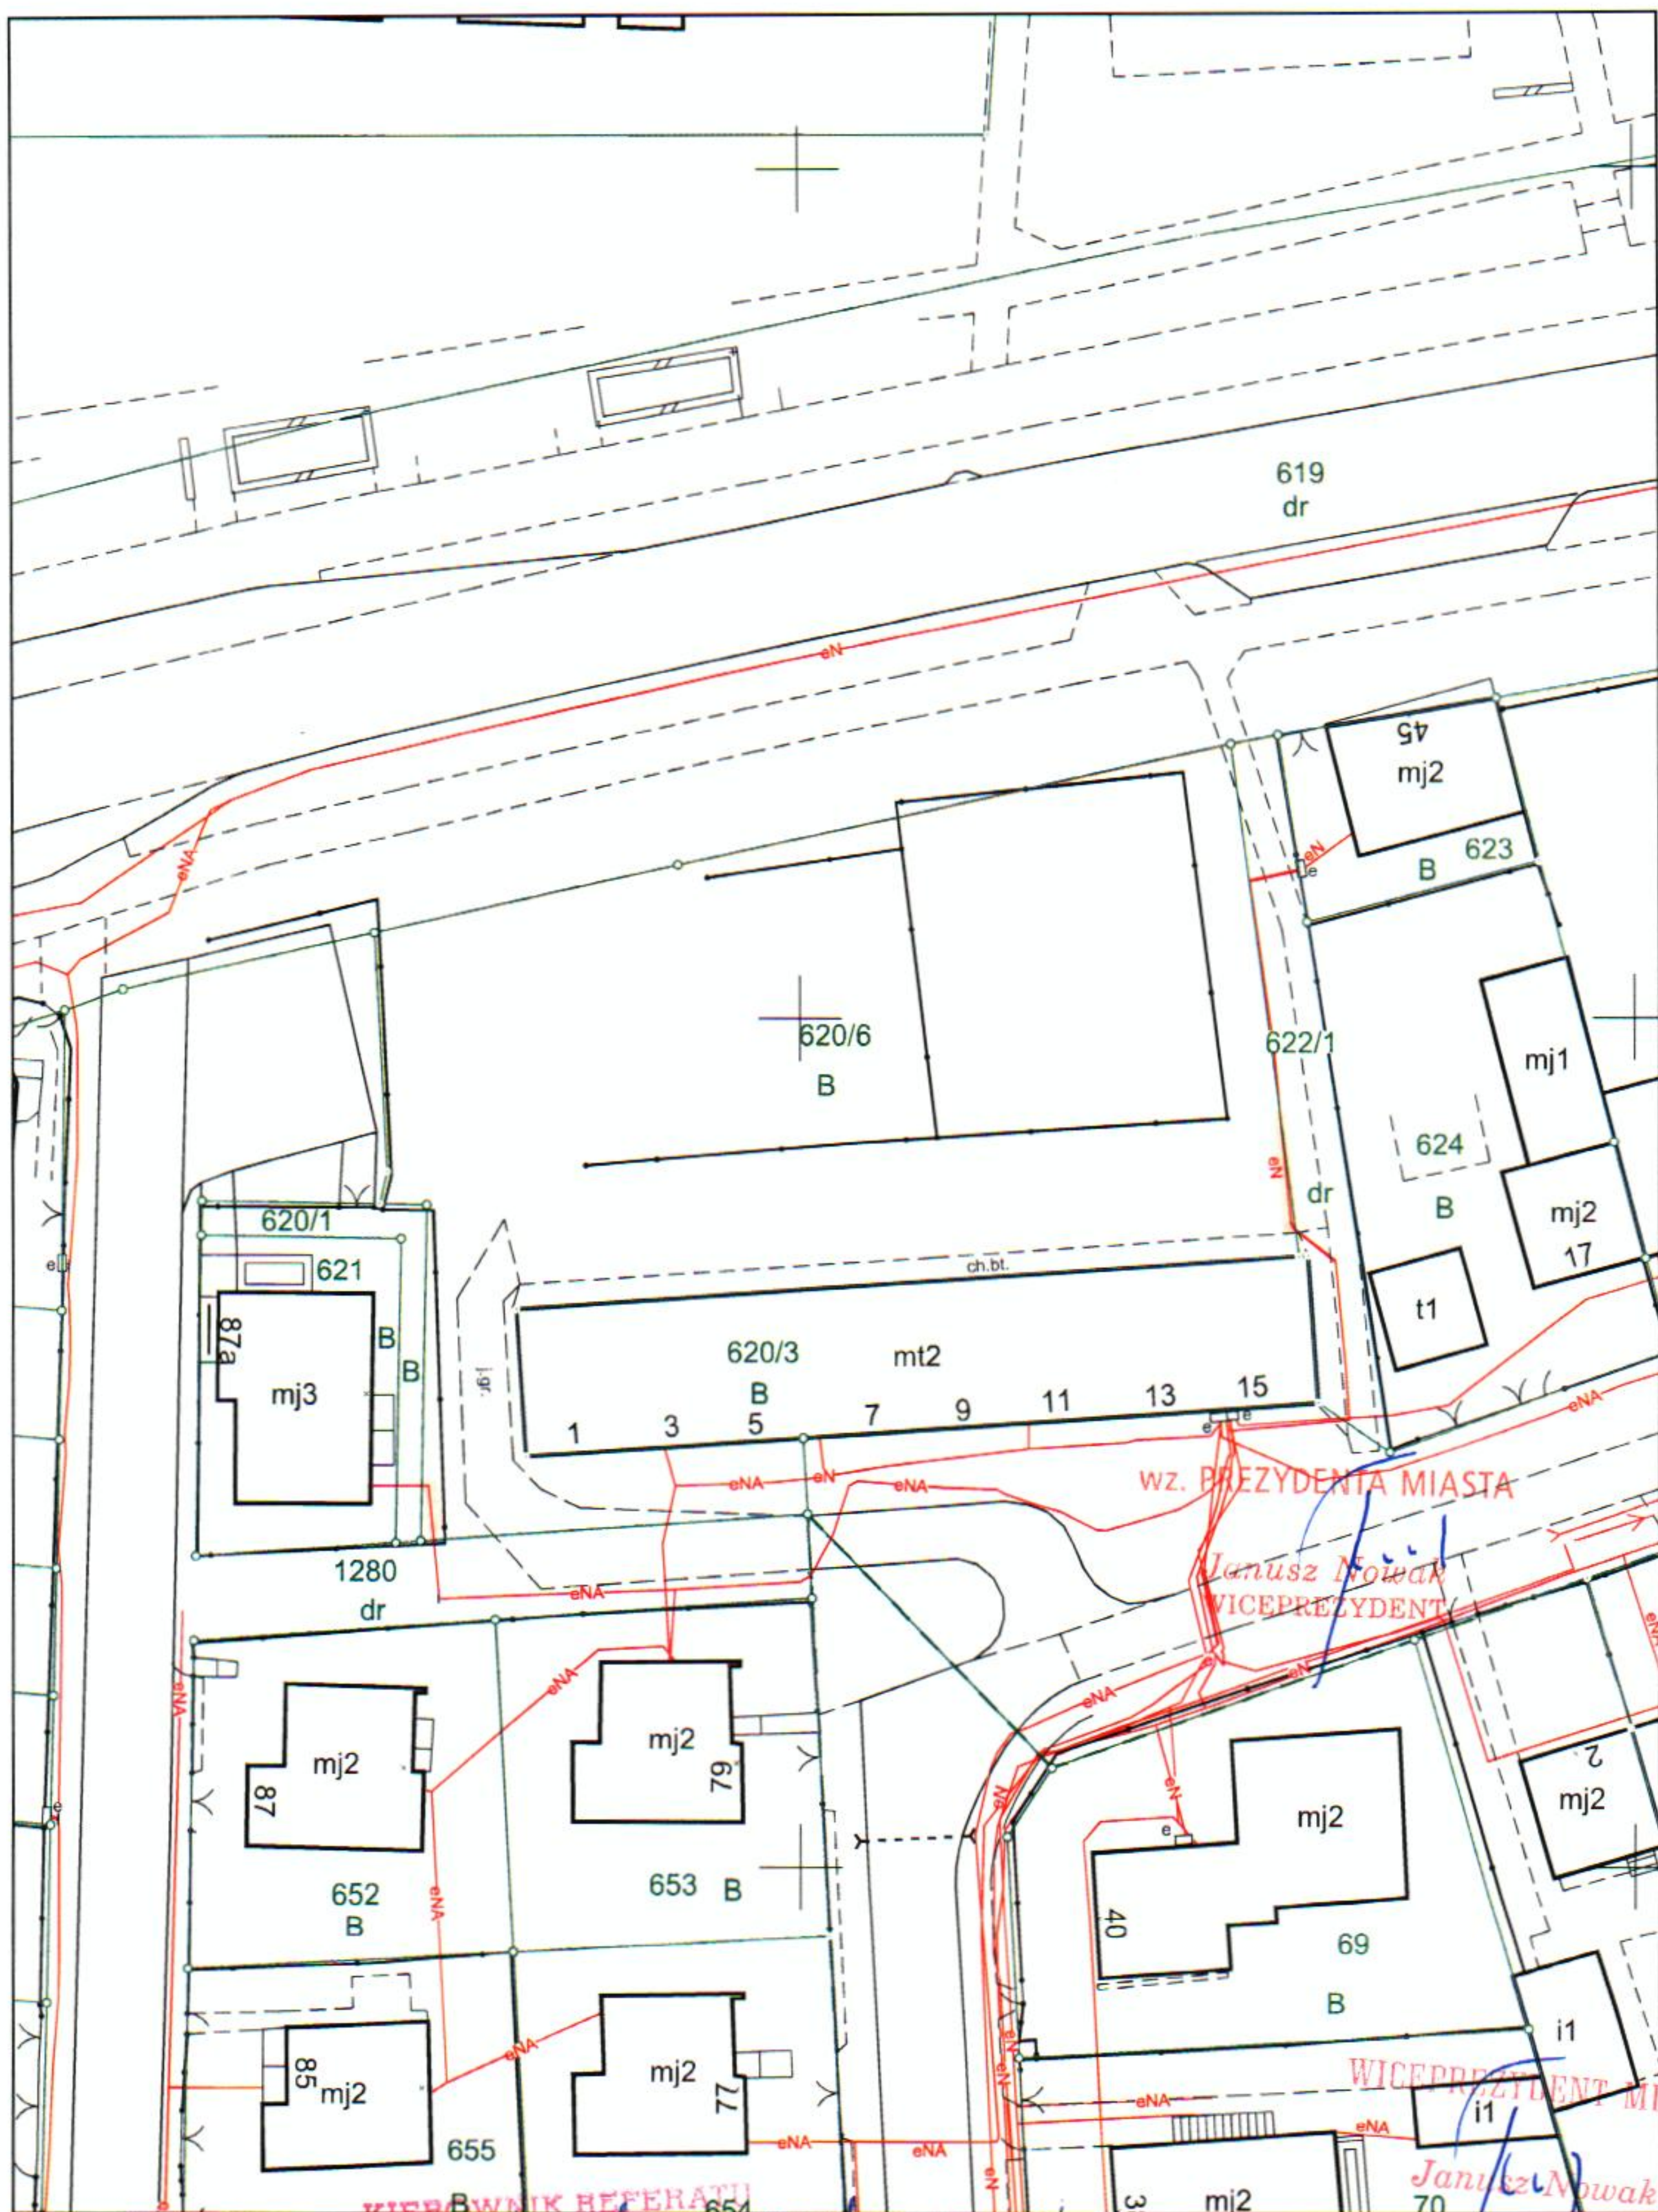

WZ. PREZYDENTA MIASTA

Janusz Nowak
WICEPREZYDENT

WICEPREZYDENT MIASTA

Janusz Nowak

KIEROWNIK REFERATU

DYREKTOR DEPARTAMENTU
GEODETY MIEJSKI

05-11-2018r
INSPEKTOR

mgr inż. Joanna Danilewicz

Bożena Malz
05.11.2018

Sławomir Sidorupa


obręb 4 1:500

Nr 38

Załącznik do Zarządzenia

Nr 428 / 2018 Prezydenta Miasta Elbląg

z dnia 19.11.2018 r.

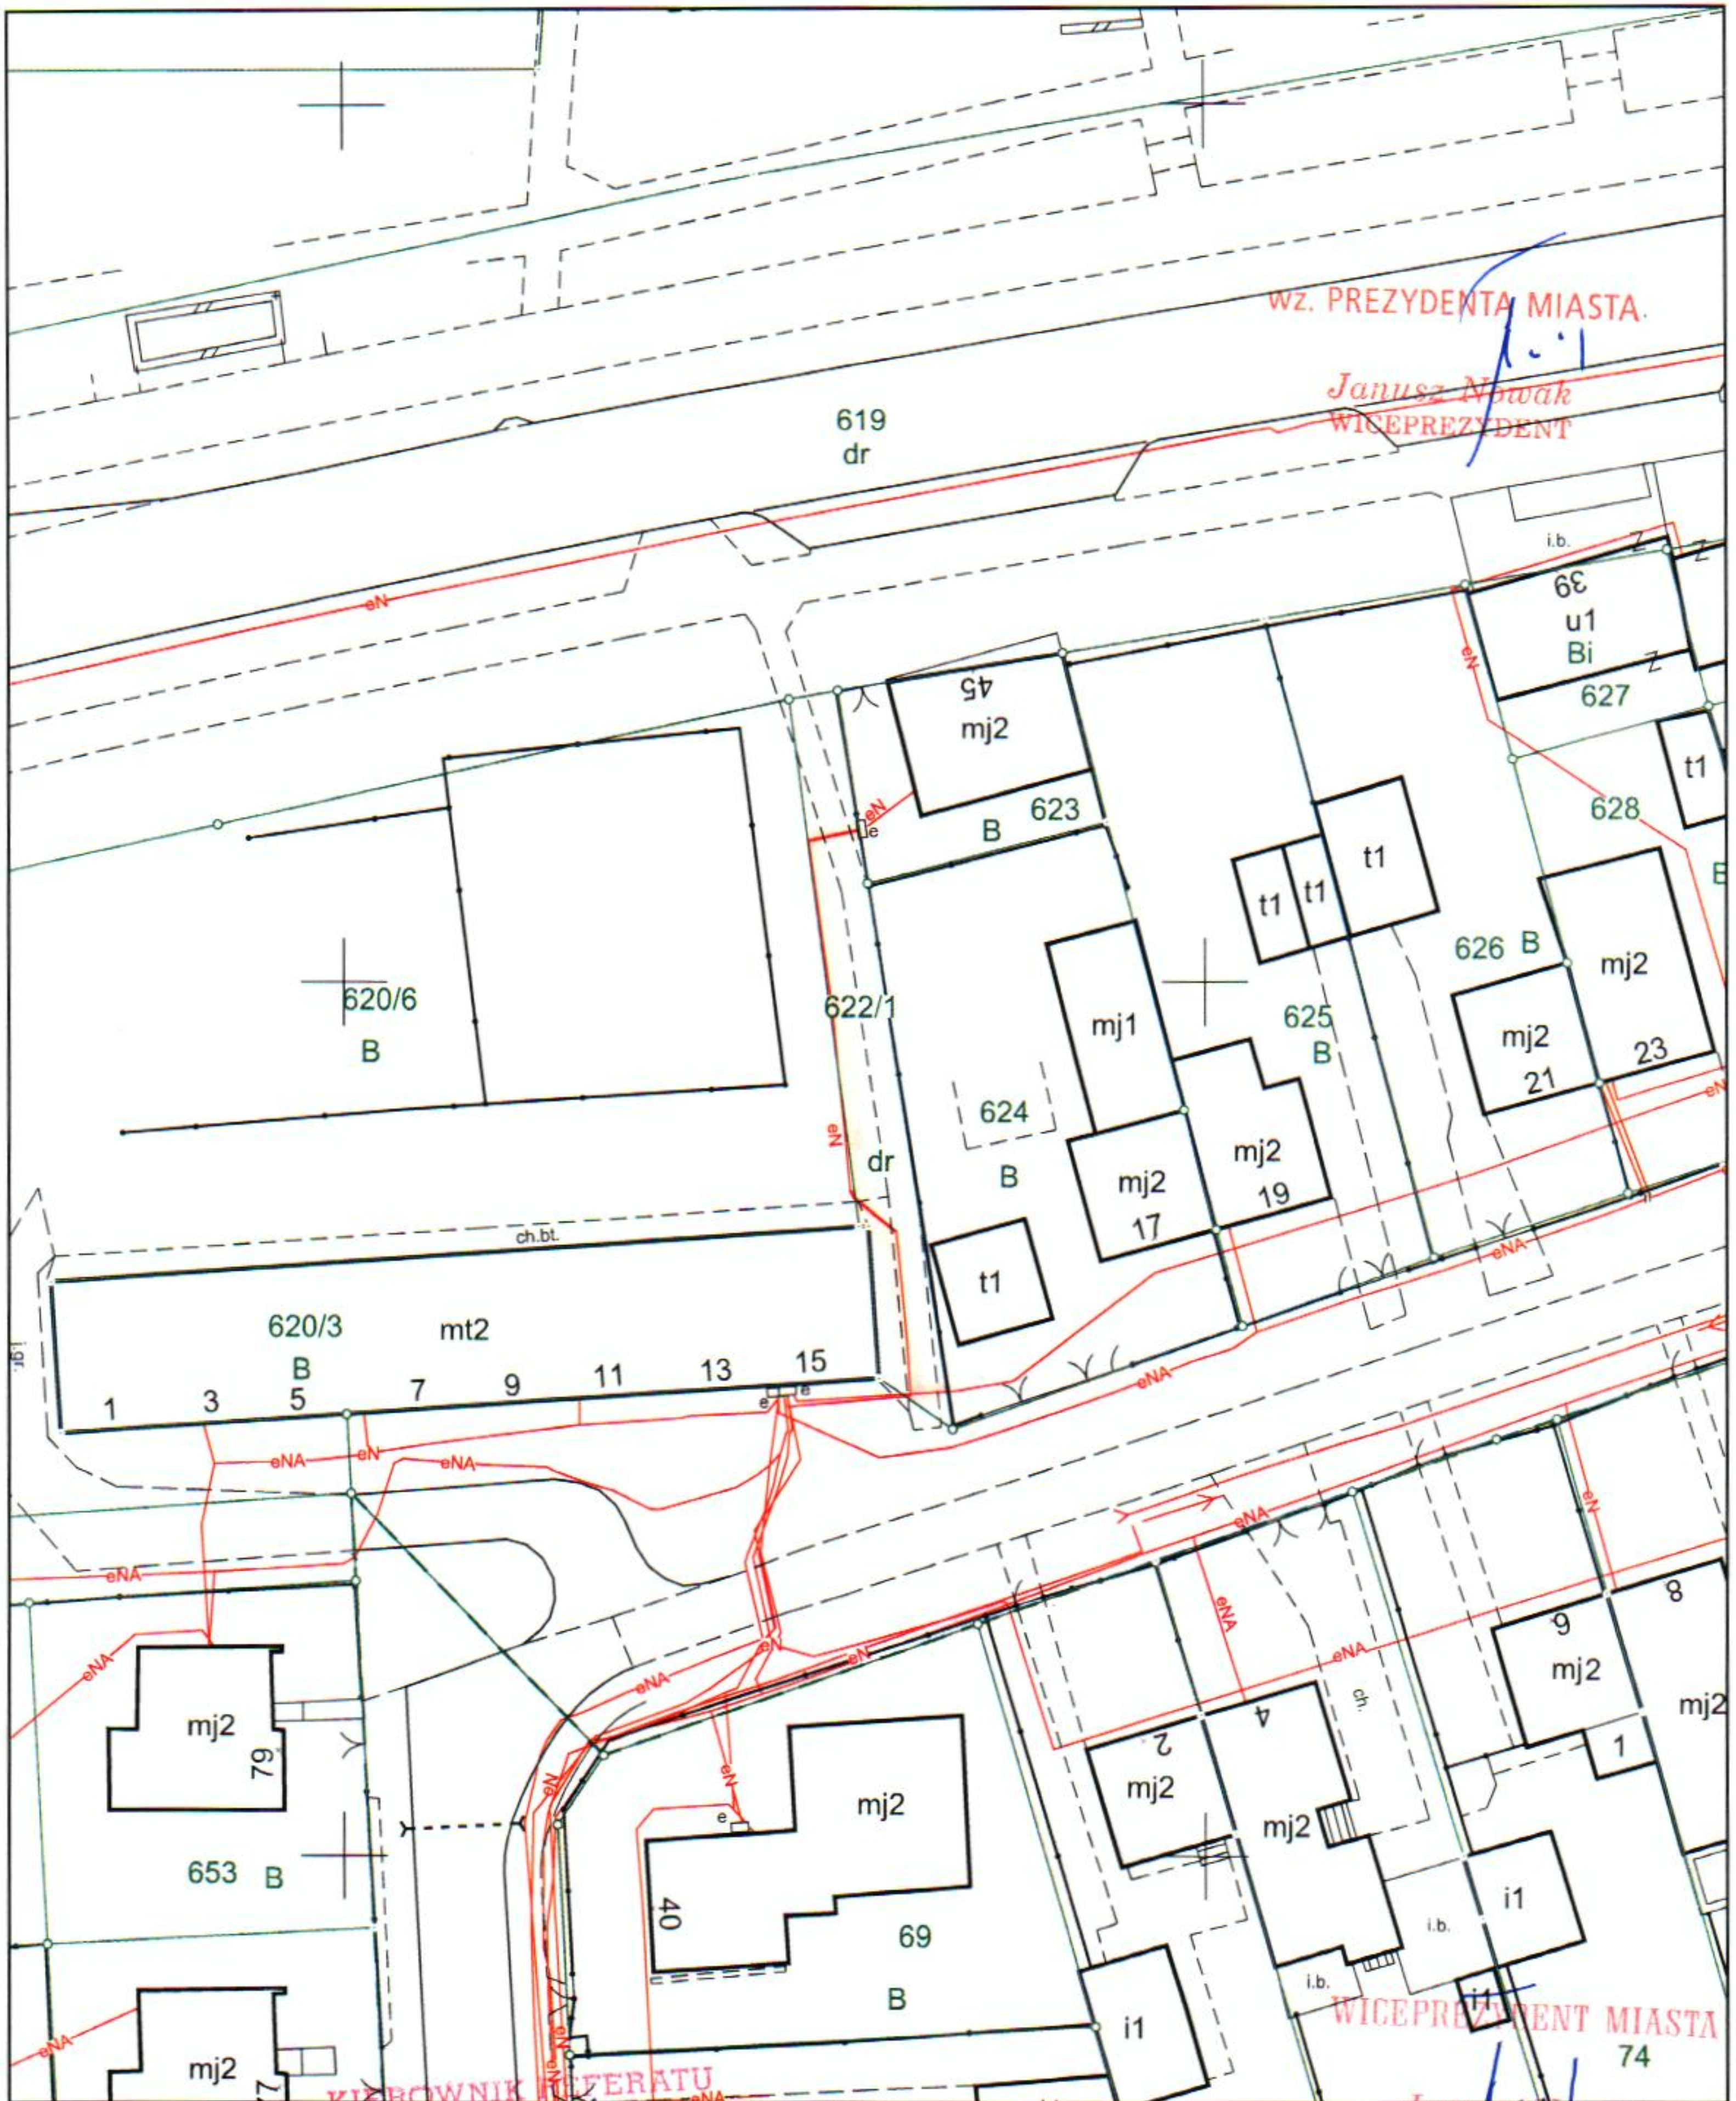

05-11-2018r

INSPEKTOR

mgr inż. Joanna Danilewicz

Bożena Malz DYREKTOR DEPARTAMENTU
GEODETA MIEJSKI

19.11.2018

Stanisław Sierupa


1:500

obr 4



obreglo 4 1:500

Stawomir Skorupa

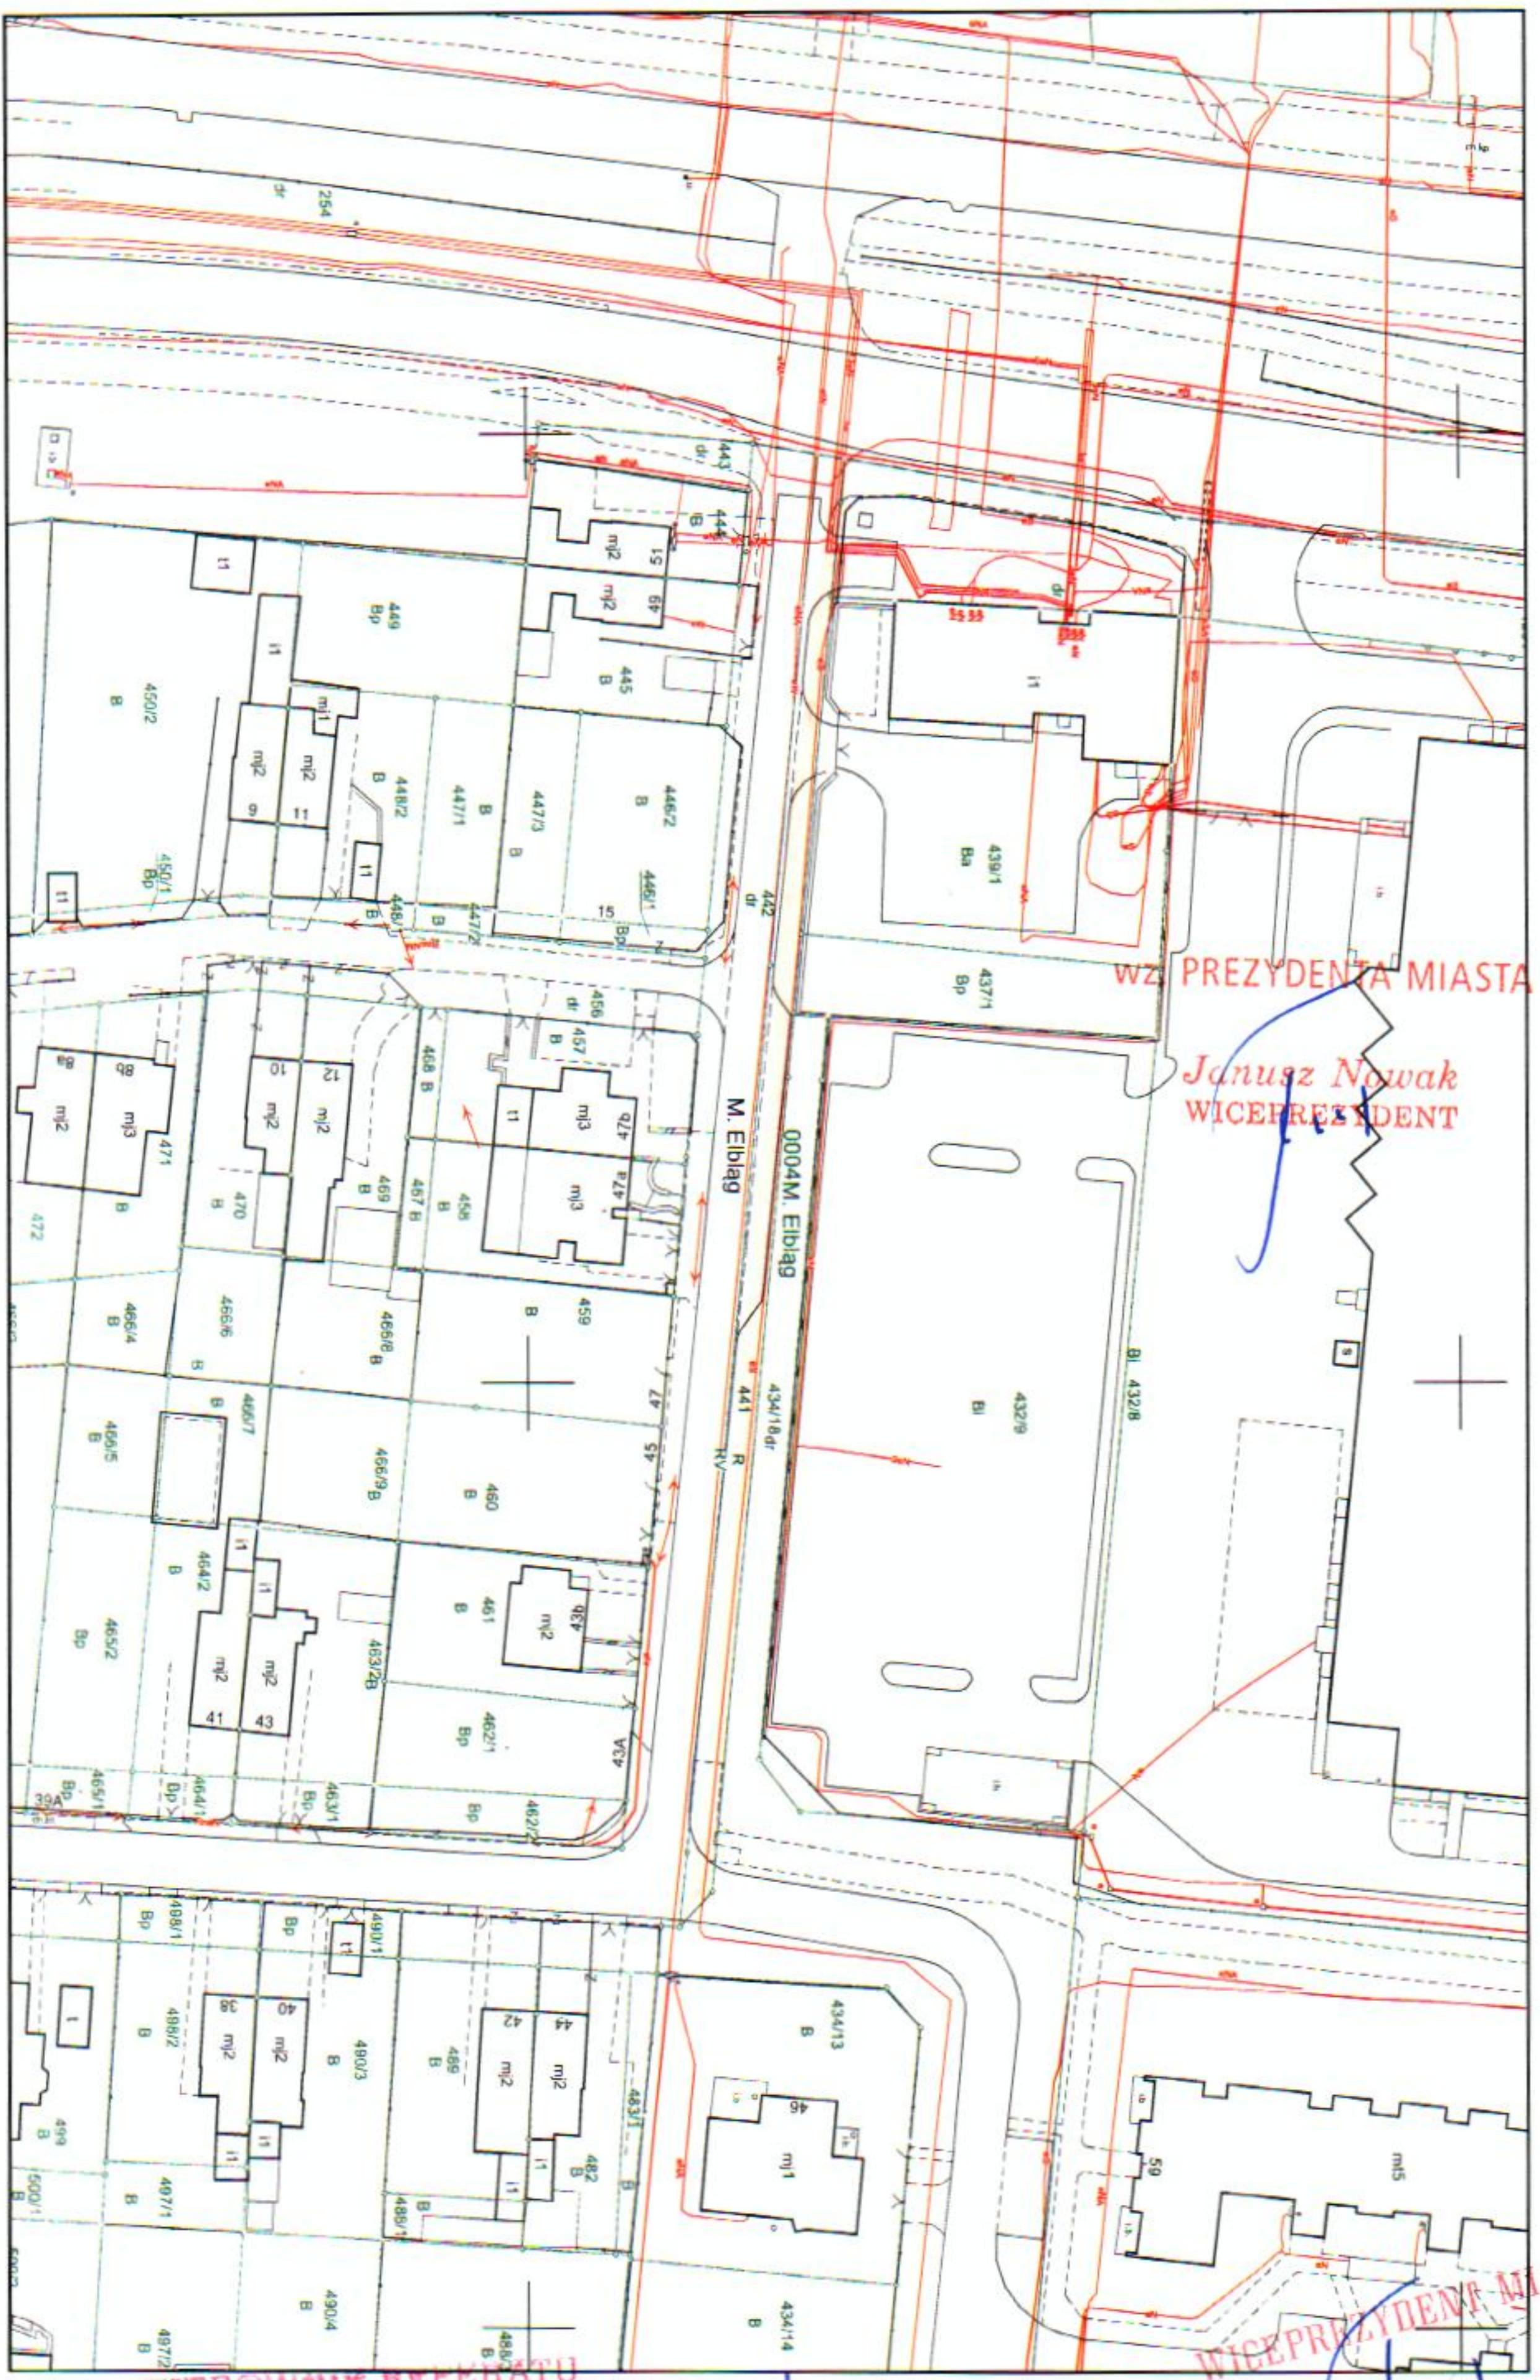

WZ PREZYDENTA MIASTA

Janusz Nowak
WICEPREZYDENT

WICEPREZYDENT MIASTA

Janusz Nowak

obraz 4 1:1000


KIEROWNIK REFERATU

DYREKTOR DEPARTAMENTU
GEODETYKI

Sławomir Skorupa

05-11-2018r
INSPEKTOR Bożena Malz
05.11.2018.

mgr inż. Joanna Danilewicz

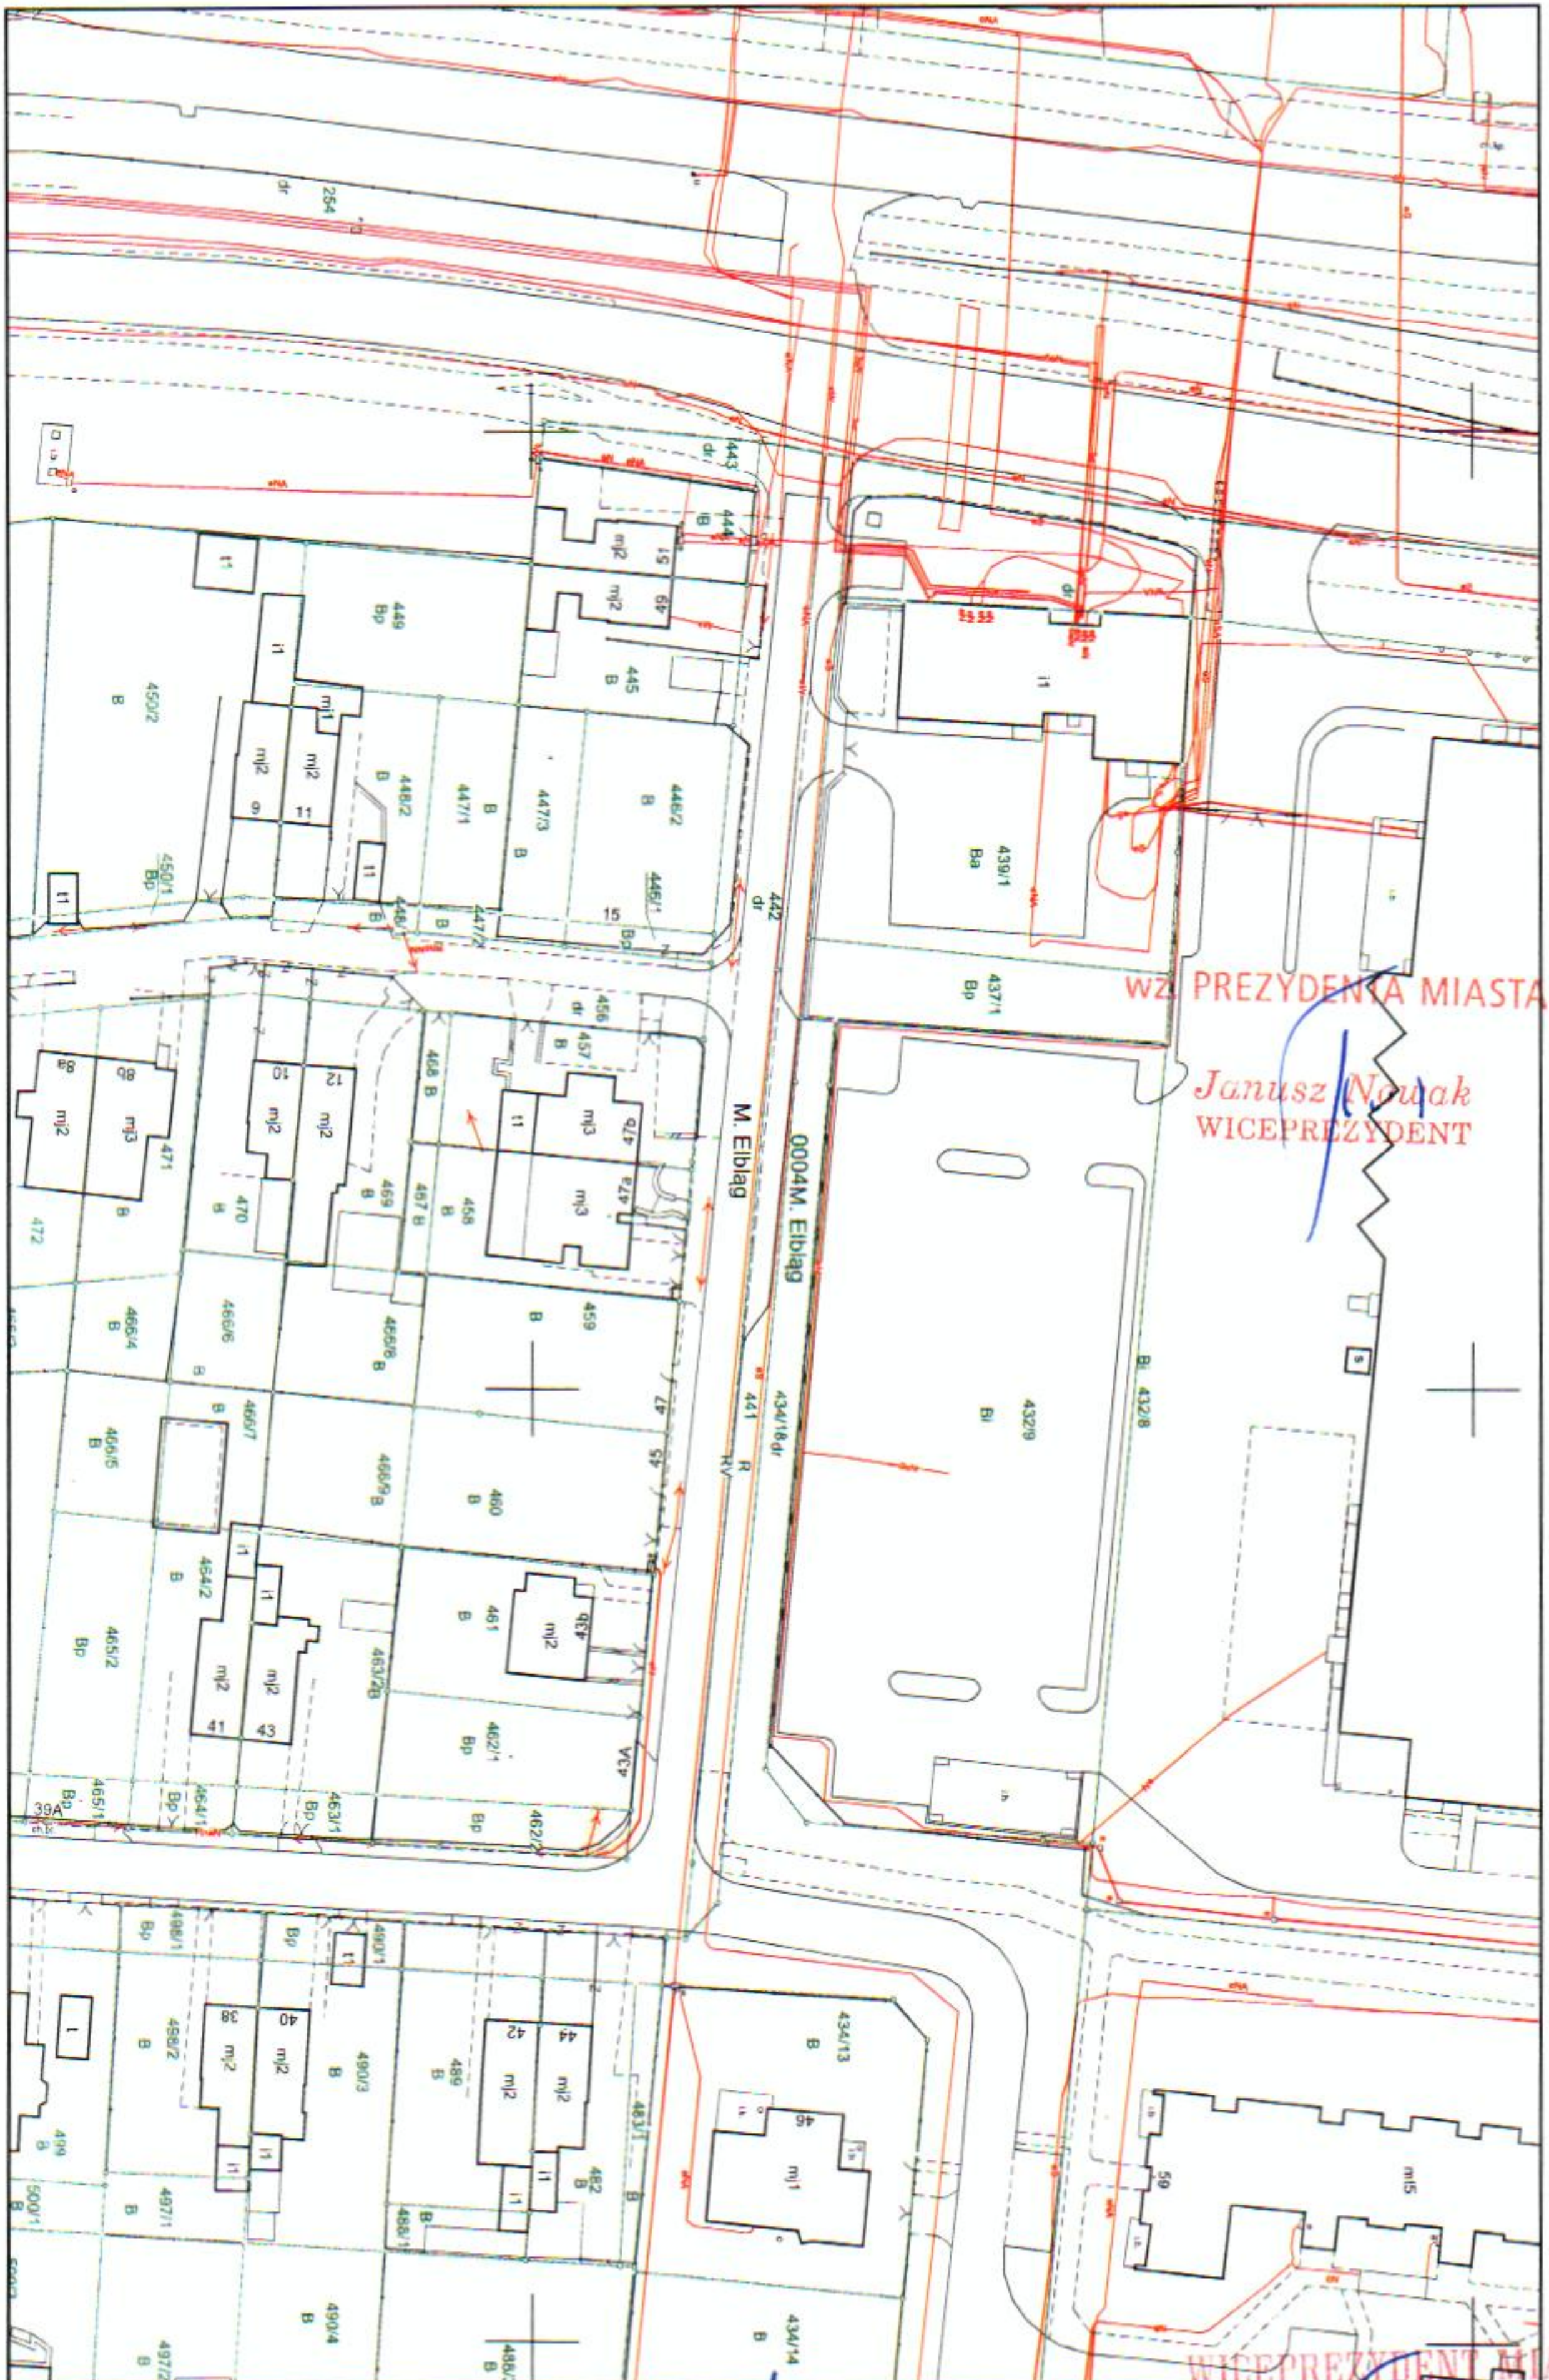

WZ PREZYDENTA MIASTA

Janusz Nowak
WICEPREZYDENT

obrys 1:10000

KIEROWNIK REFERATU

DYREKTOR DEPARTAMENTU
GEODETY MIĘDZYSKI

05-11-2018r
INSPEKTOR


Bożena Malz

05.11.2018

Sławomir Skórka

Janusz Nowak


mgr inż. Joanna Danilewicz

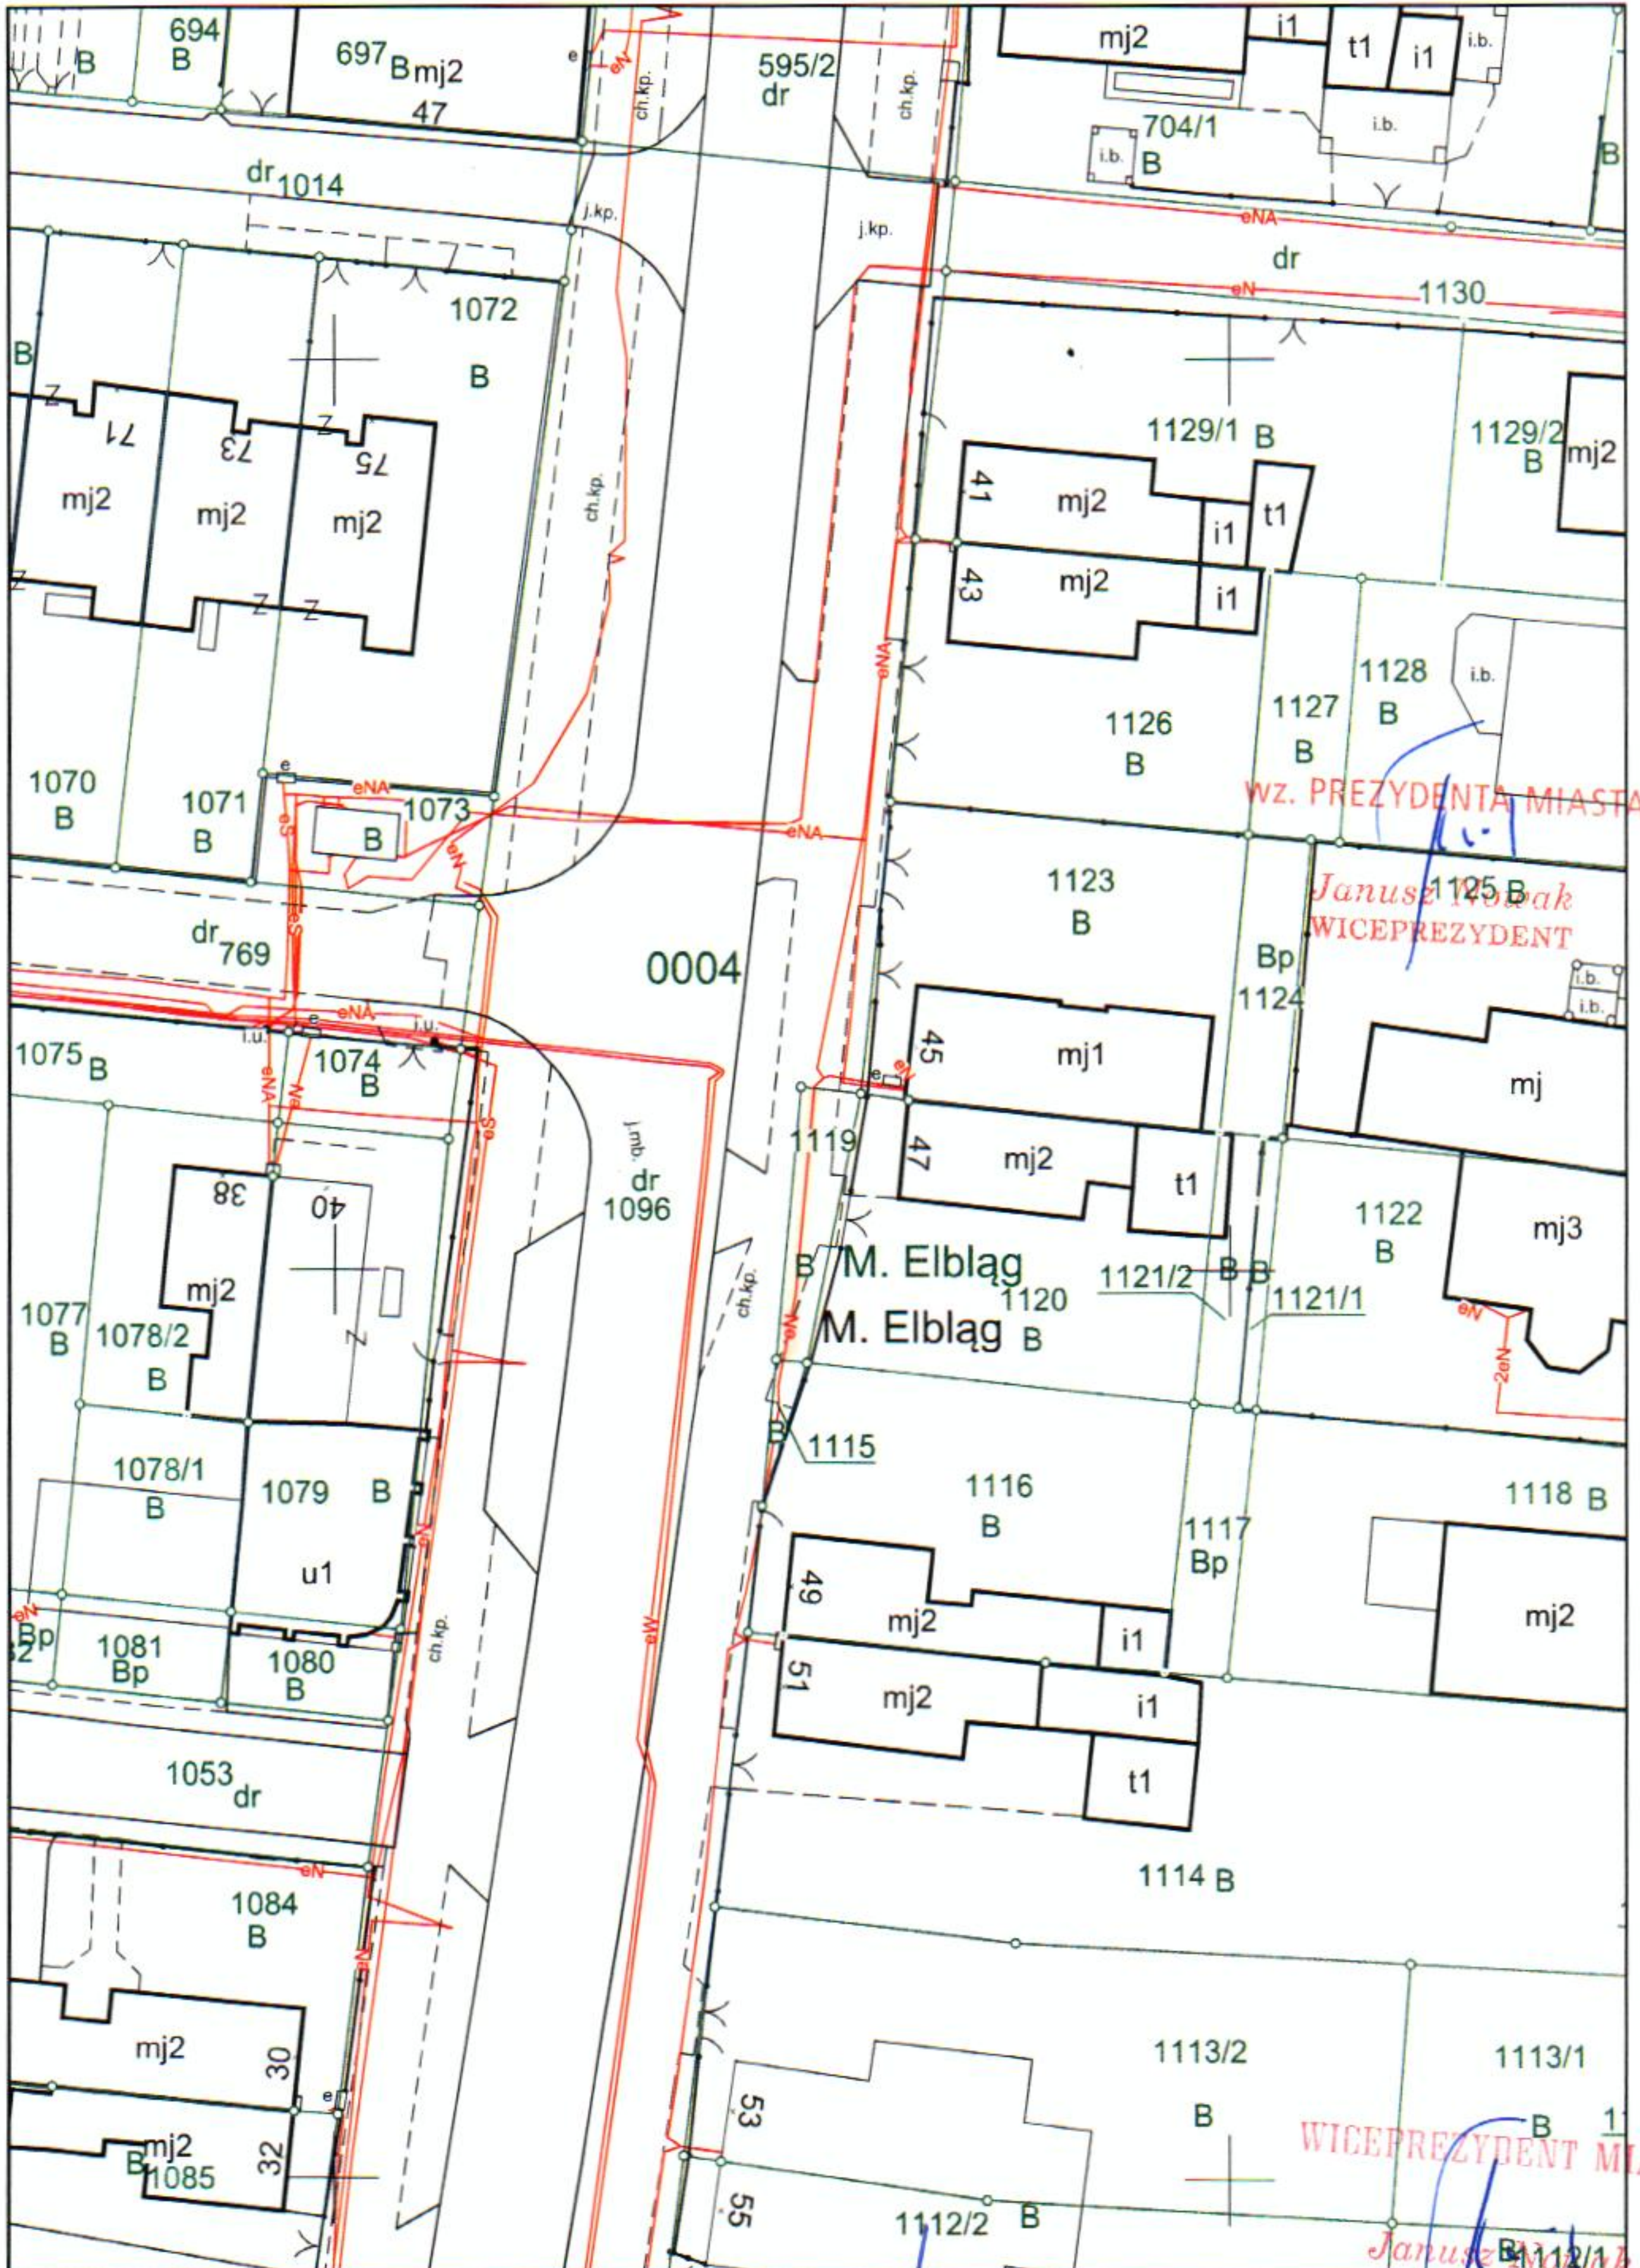

05-11-2018 r.
INSPEKTOR
mgr inż. Joanna Danilewicz

KIEROWNIK REFERATU
DYREKTOR DEPARTAMENTU
GEODETY
Bożena Malz
01.11.2018
Sławomir Skrupa

obraz 4 1:500

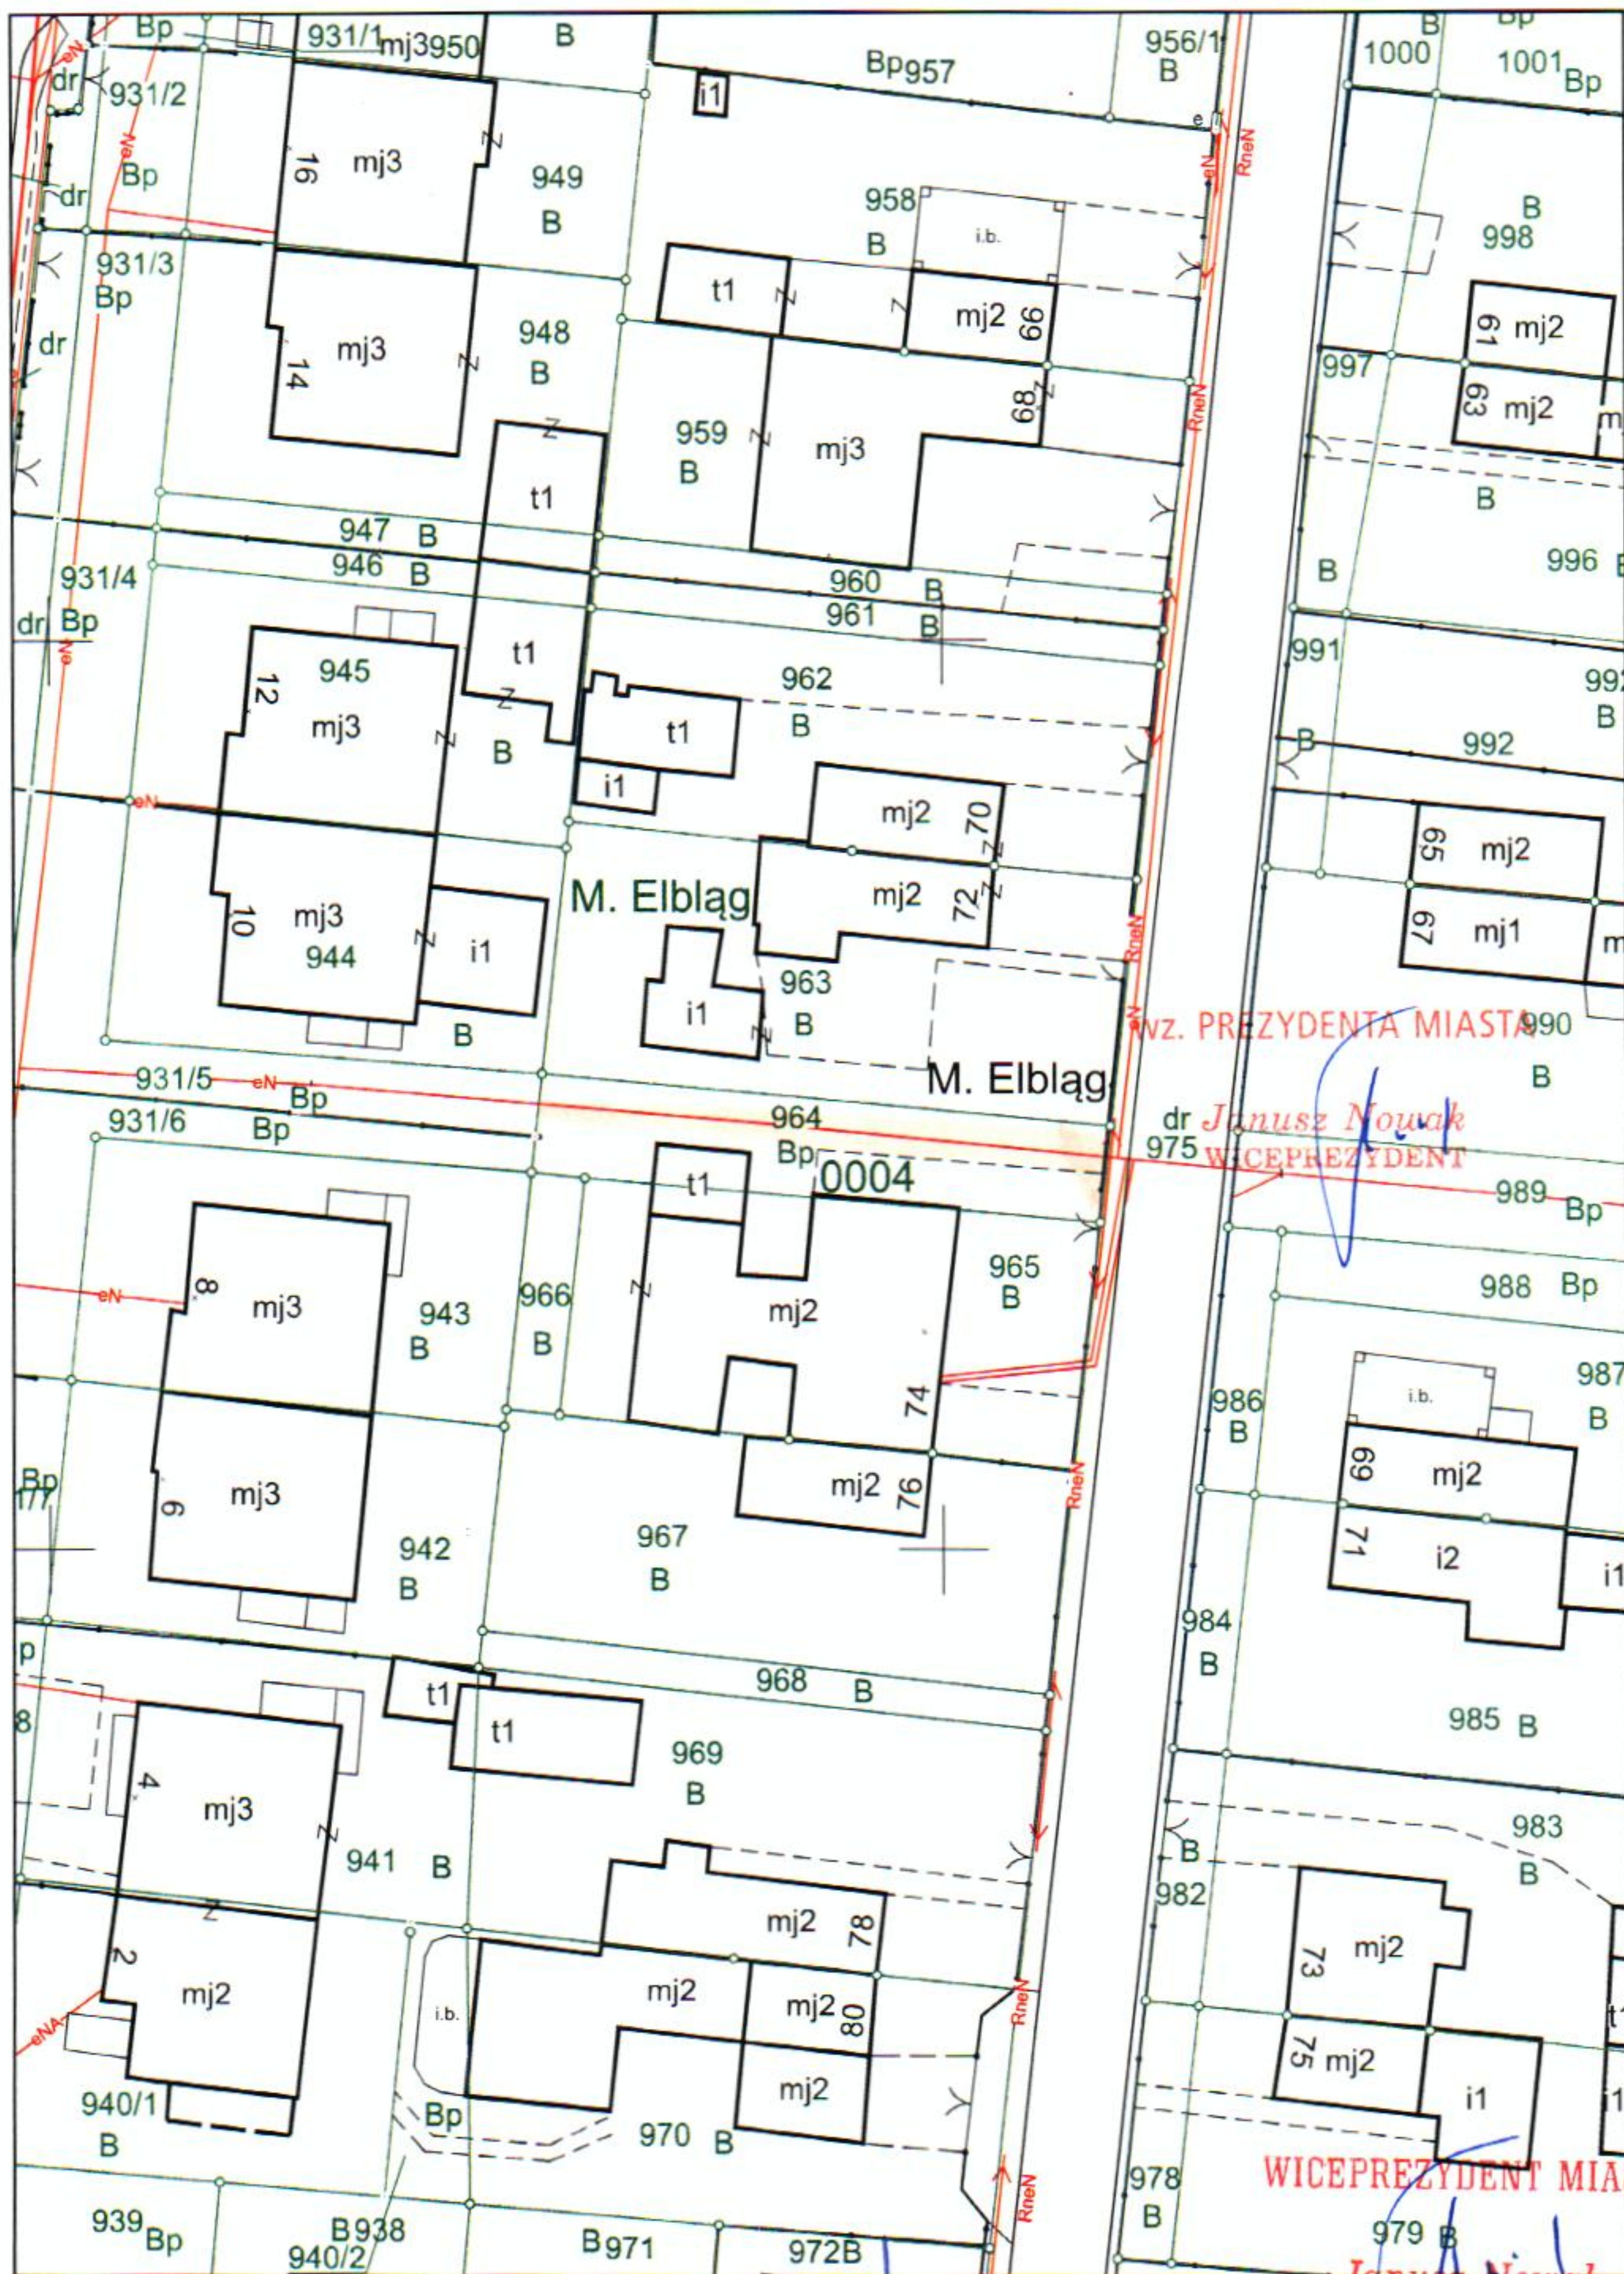

05-11-2018 r.

INSPEKTOR

KIEROWNIK REFERATU


Bożena Malcz
01.11.2018

DYREKTOR DEPARTAMENTU
GEOGRAFII MIEJSKIEJ

obwód 4 1:500

WICEPREZYDENT MIASTA
Janusz Nowak

mgr inż. Joanna Danilewicz

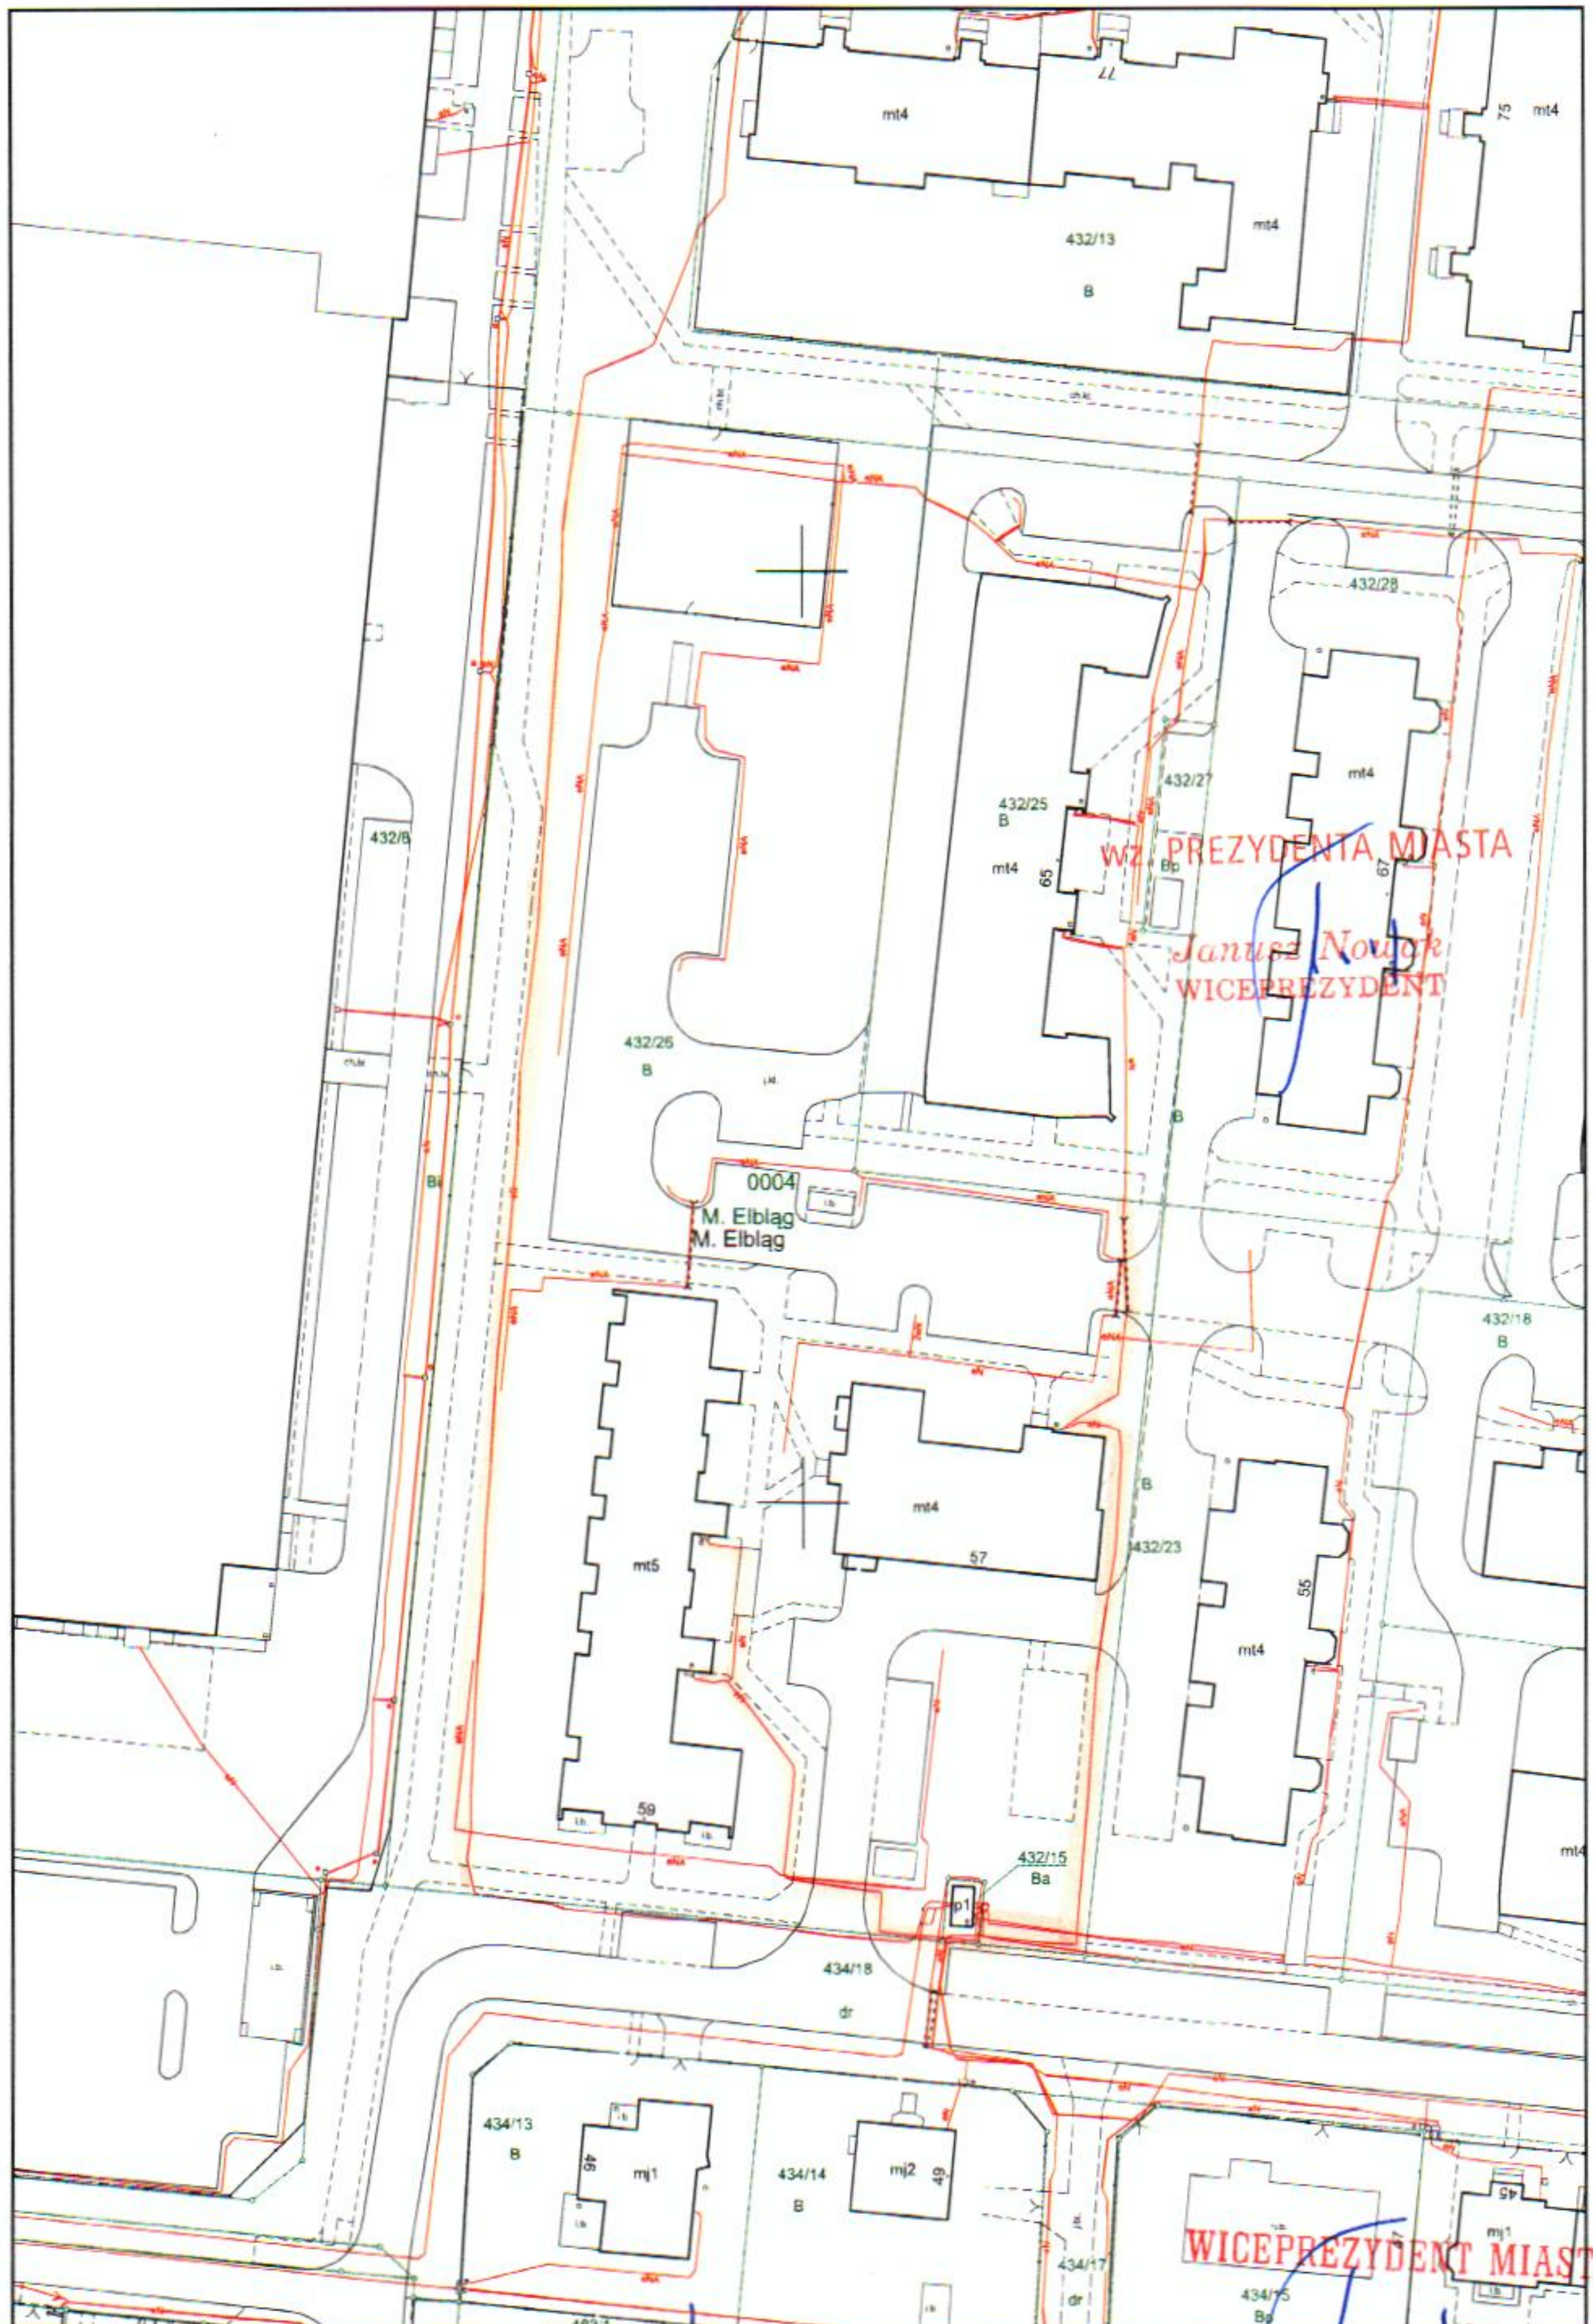

WZ PREZYDENTA MIASTA
Janusz Nowak
WICEPREZYDENT

WICEPREZYDENT MIASTA
Janusz Nowak

DYREKTOR DEPARTAMENTU
GEODETA MIEJSKI
Sławomir Skorupa

05-11-2018r
INSPEKTOR
mgr inż. Joanna Danilewicz

obwód 4 / 1:1000

1:500

wz. PREZYDENTA MIASTA

Janusz Nowak
WICEPREZYDENT

WICEPREZYDENT MIASTA

Janusz Nowak

KIEROWNIK REFERATU DYREKTOR DEPARTAMENTU
GEODEZA MIAJSKI


Božena Malz

05.11.2018,

Sławomir Skorupa

05-11-2018
INSPEKTOR

mgr inż. Joanna Danilewicz

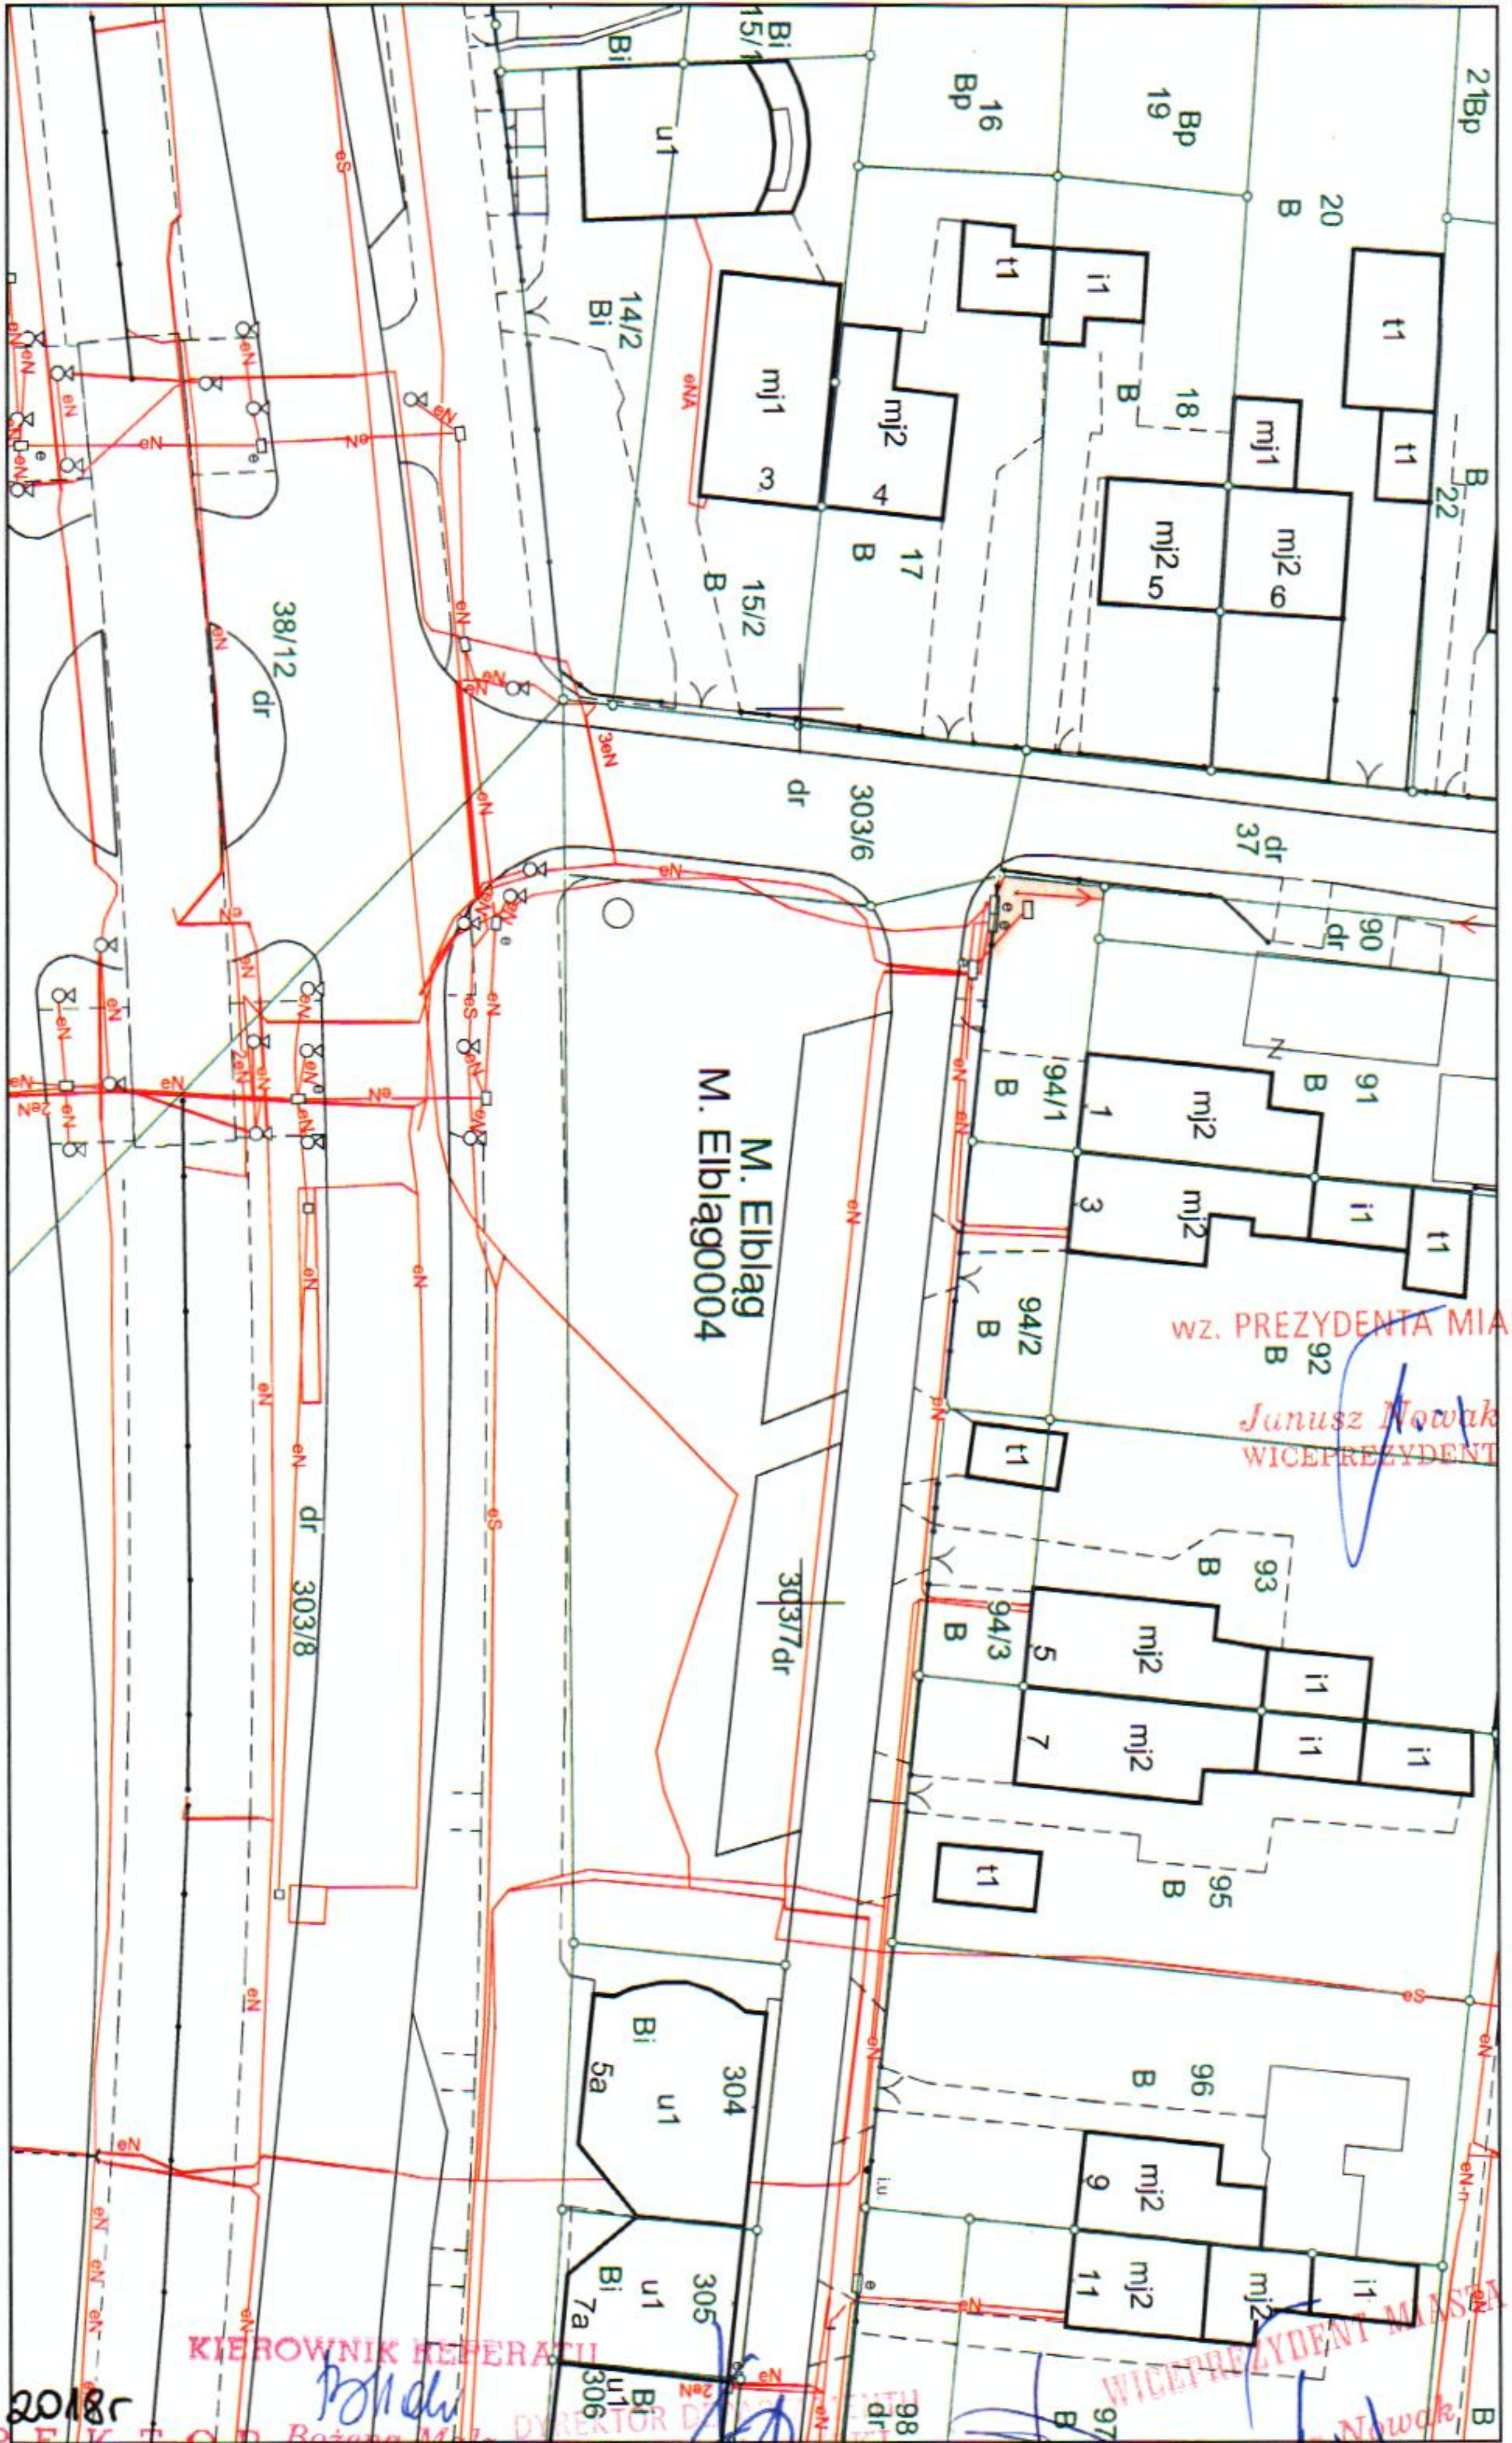

wz. PREZYDENTA MIASTA

Janusz Nowak
WICEPREZYDENT

KIEROWNIK REFERATU

01.11.2018

GEODEZJA

WICEPREZYDENT MIASTA

Janusz Nowak


obraz 4 1:500

05-11-2018

INSPEKTOR

mgr inż. Joanna Danilewicz

Sławomir Skarupa

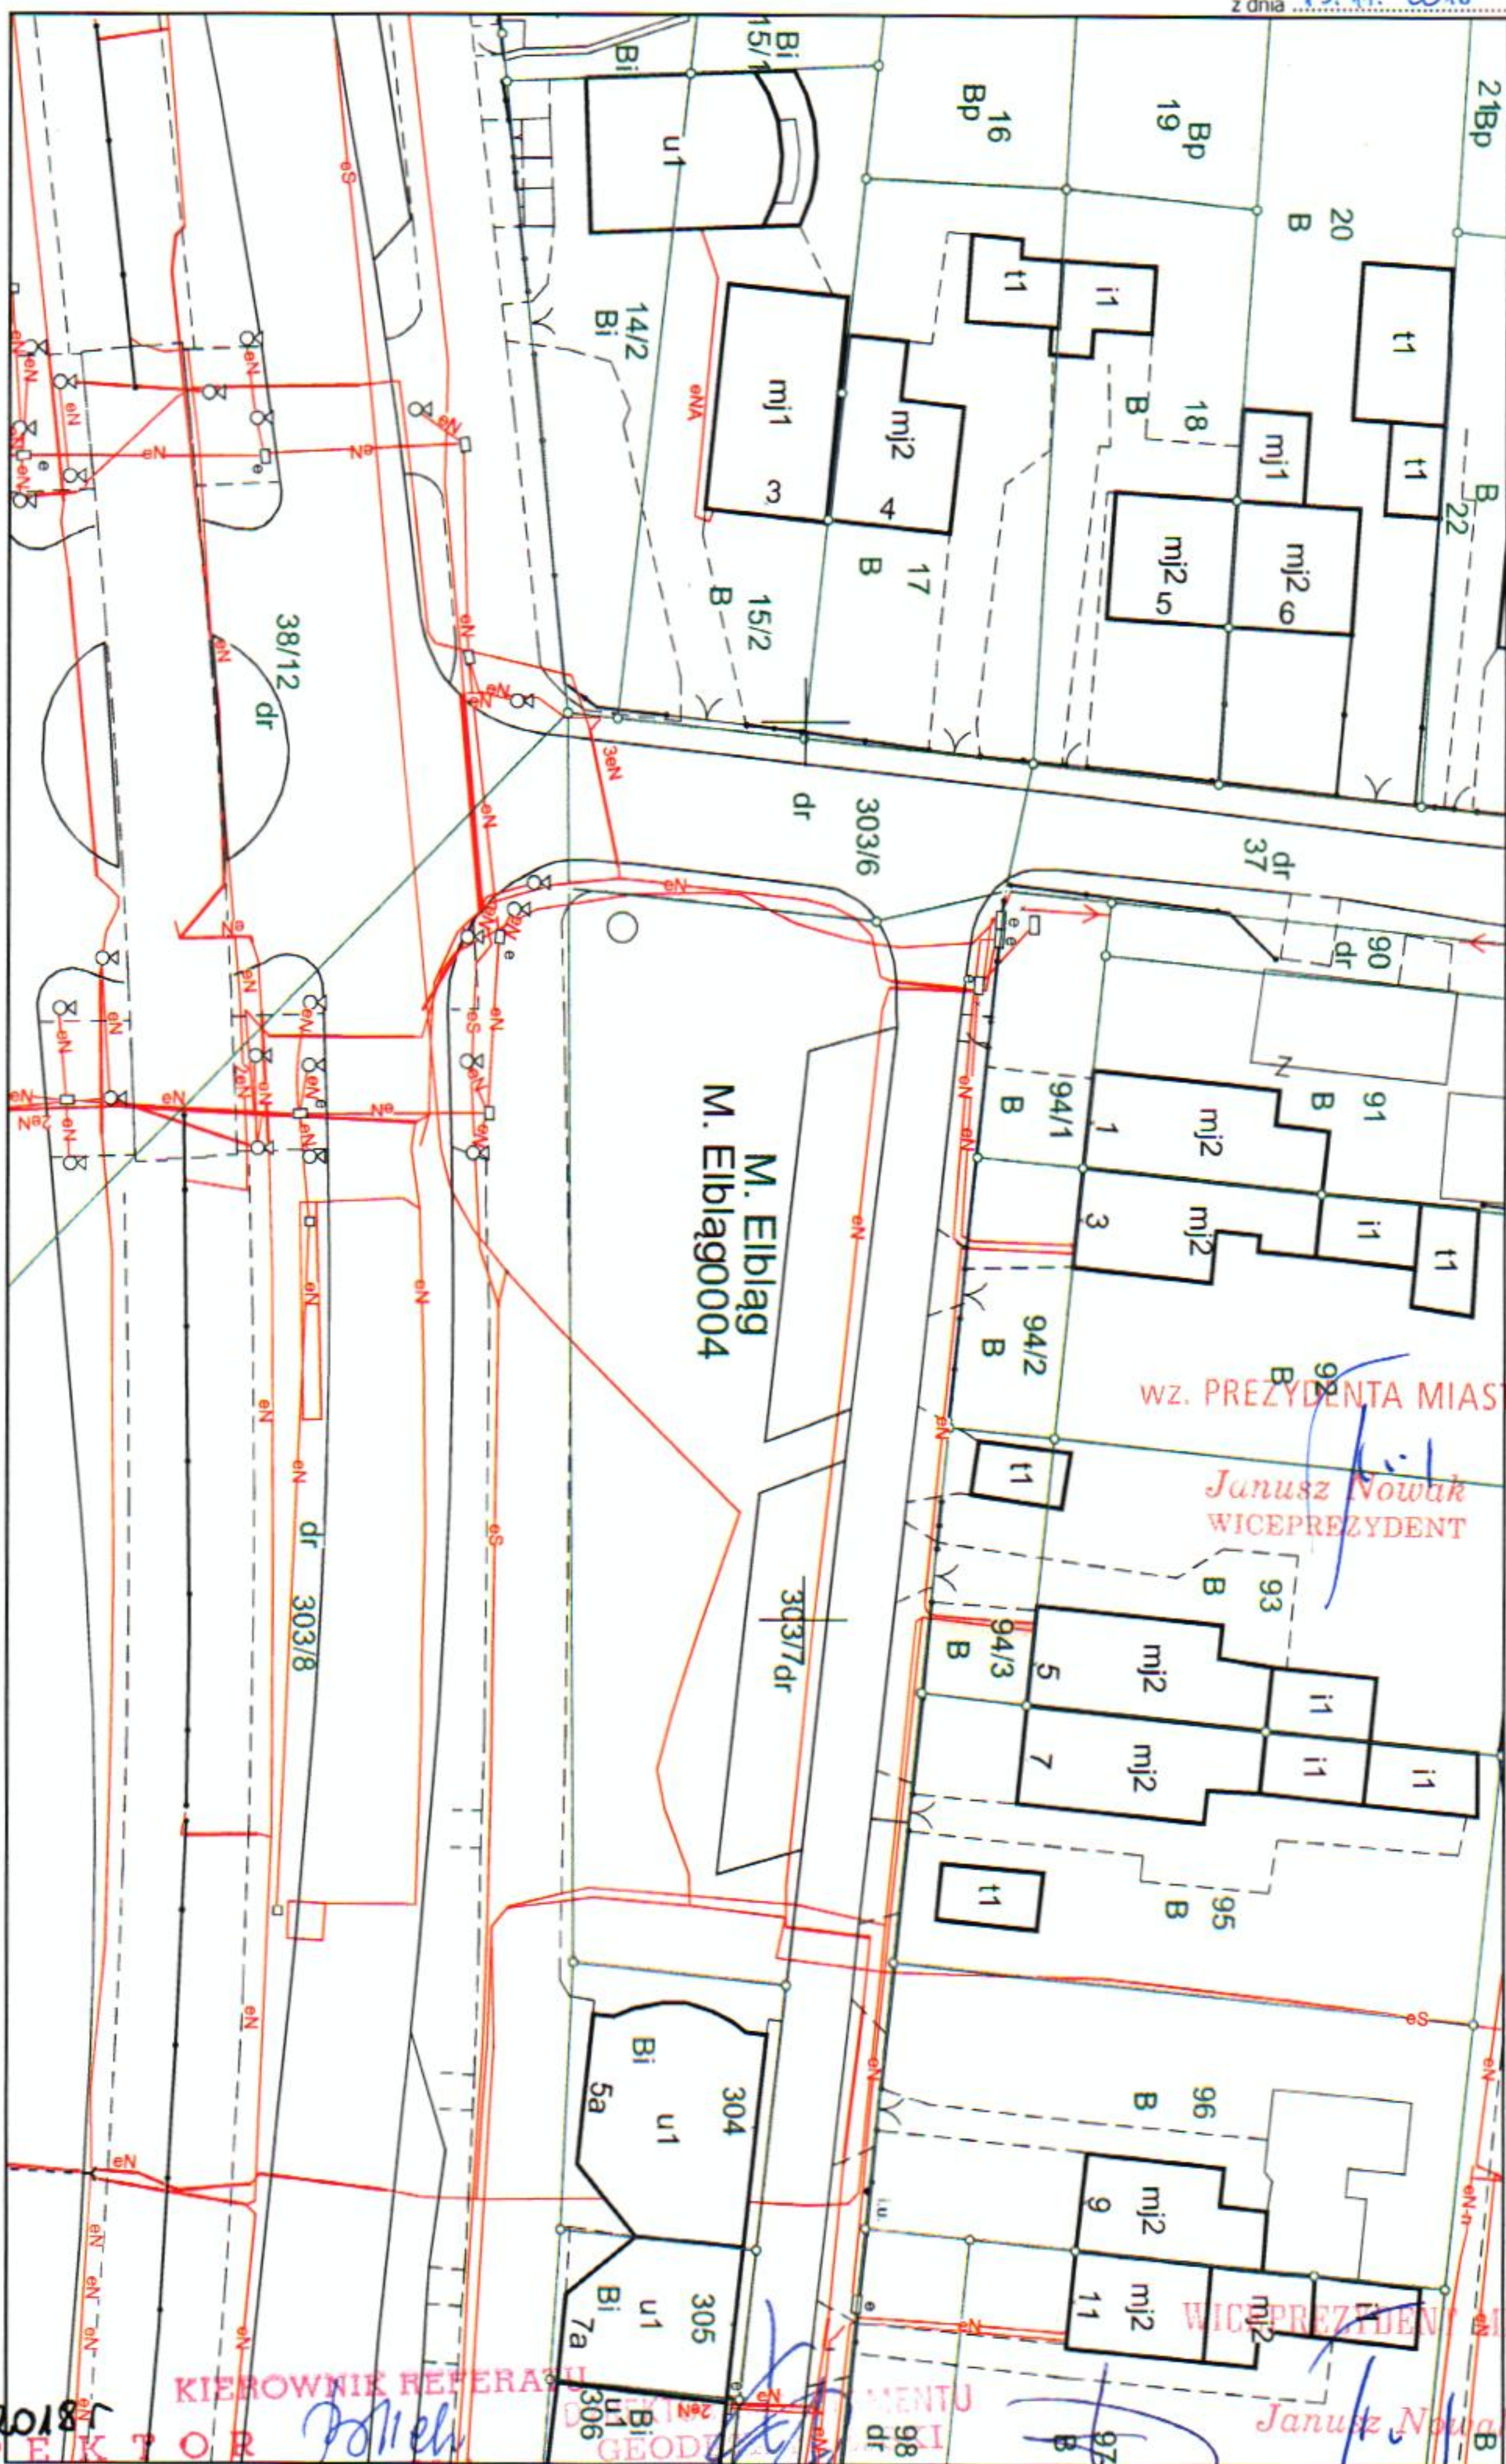

WZ. PREZYDENTA MIASTA

Janusz Nowak
WICEPREZYDENT

WICEPREZYDENT MIASTA

Janusz Nowak

M. Elbląg
0004

KIEROWNIK REFERATU


Bożena Maiz
05.11.2018

Sławomir Skorupa

skala 1:500

05-11-2018
INSPEKTOR

mgr inż. Joanna Danilewicz

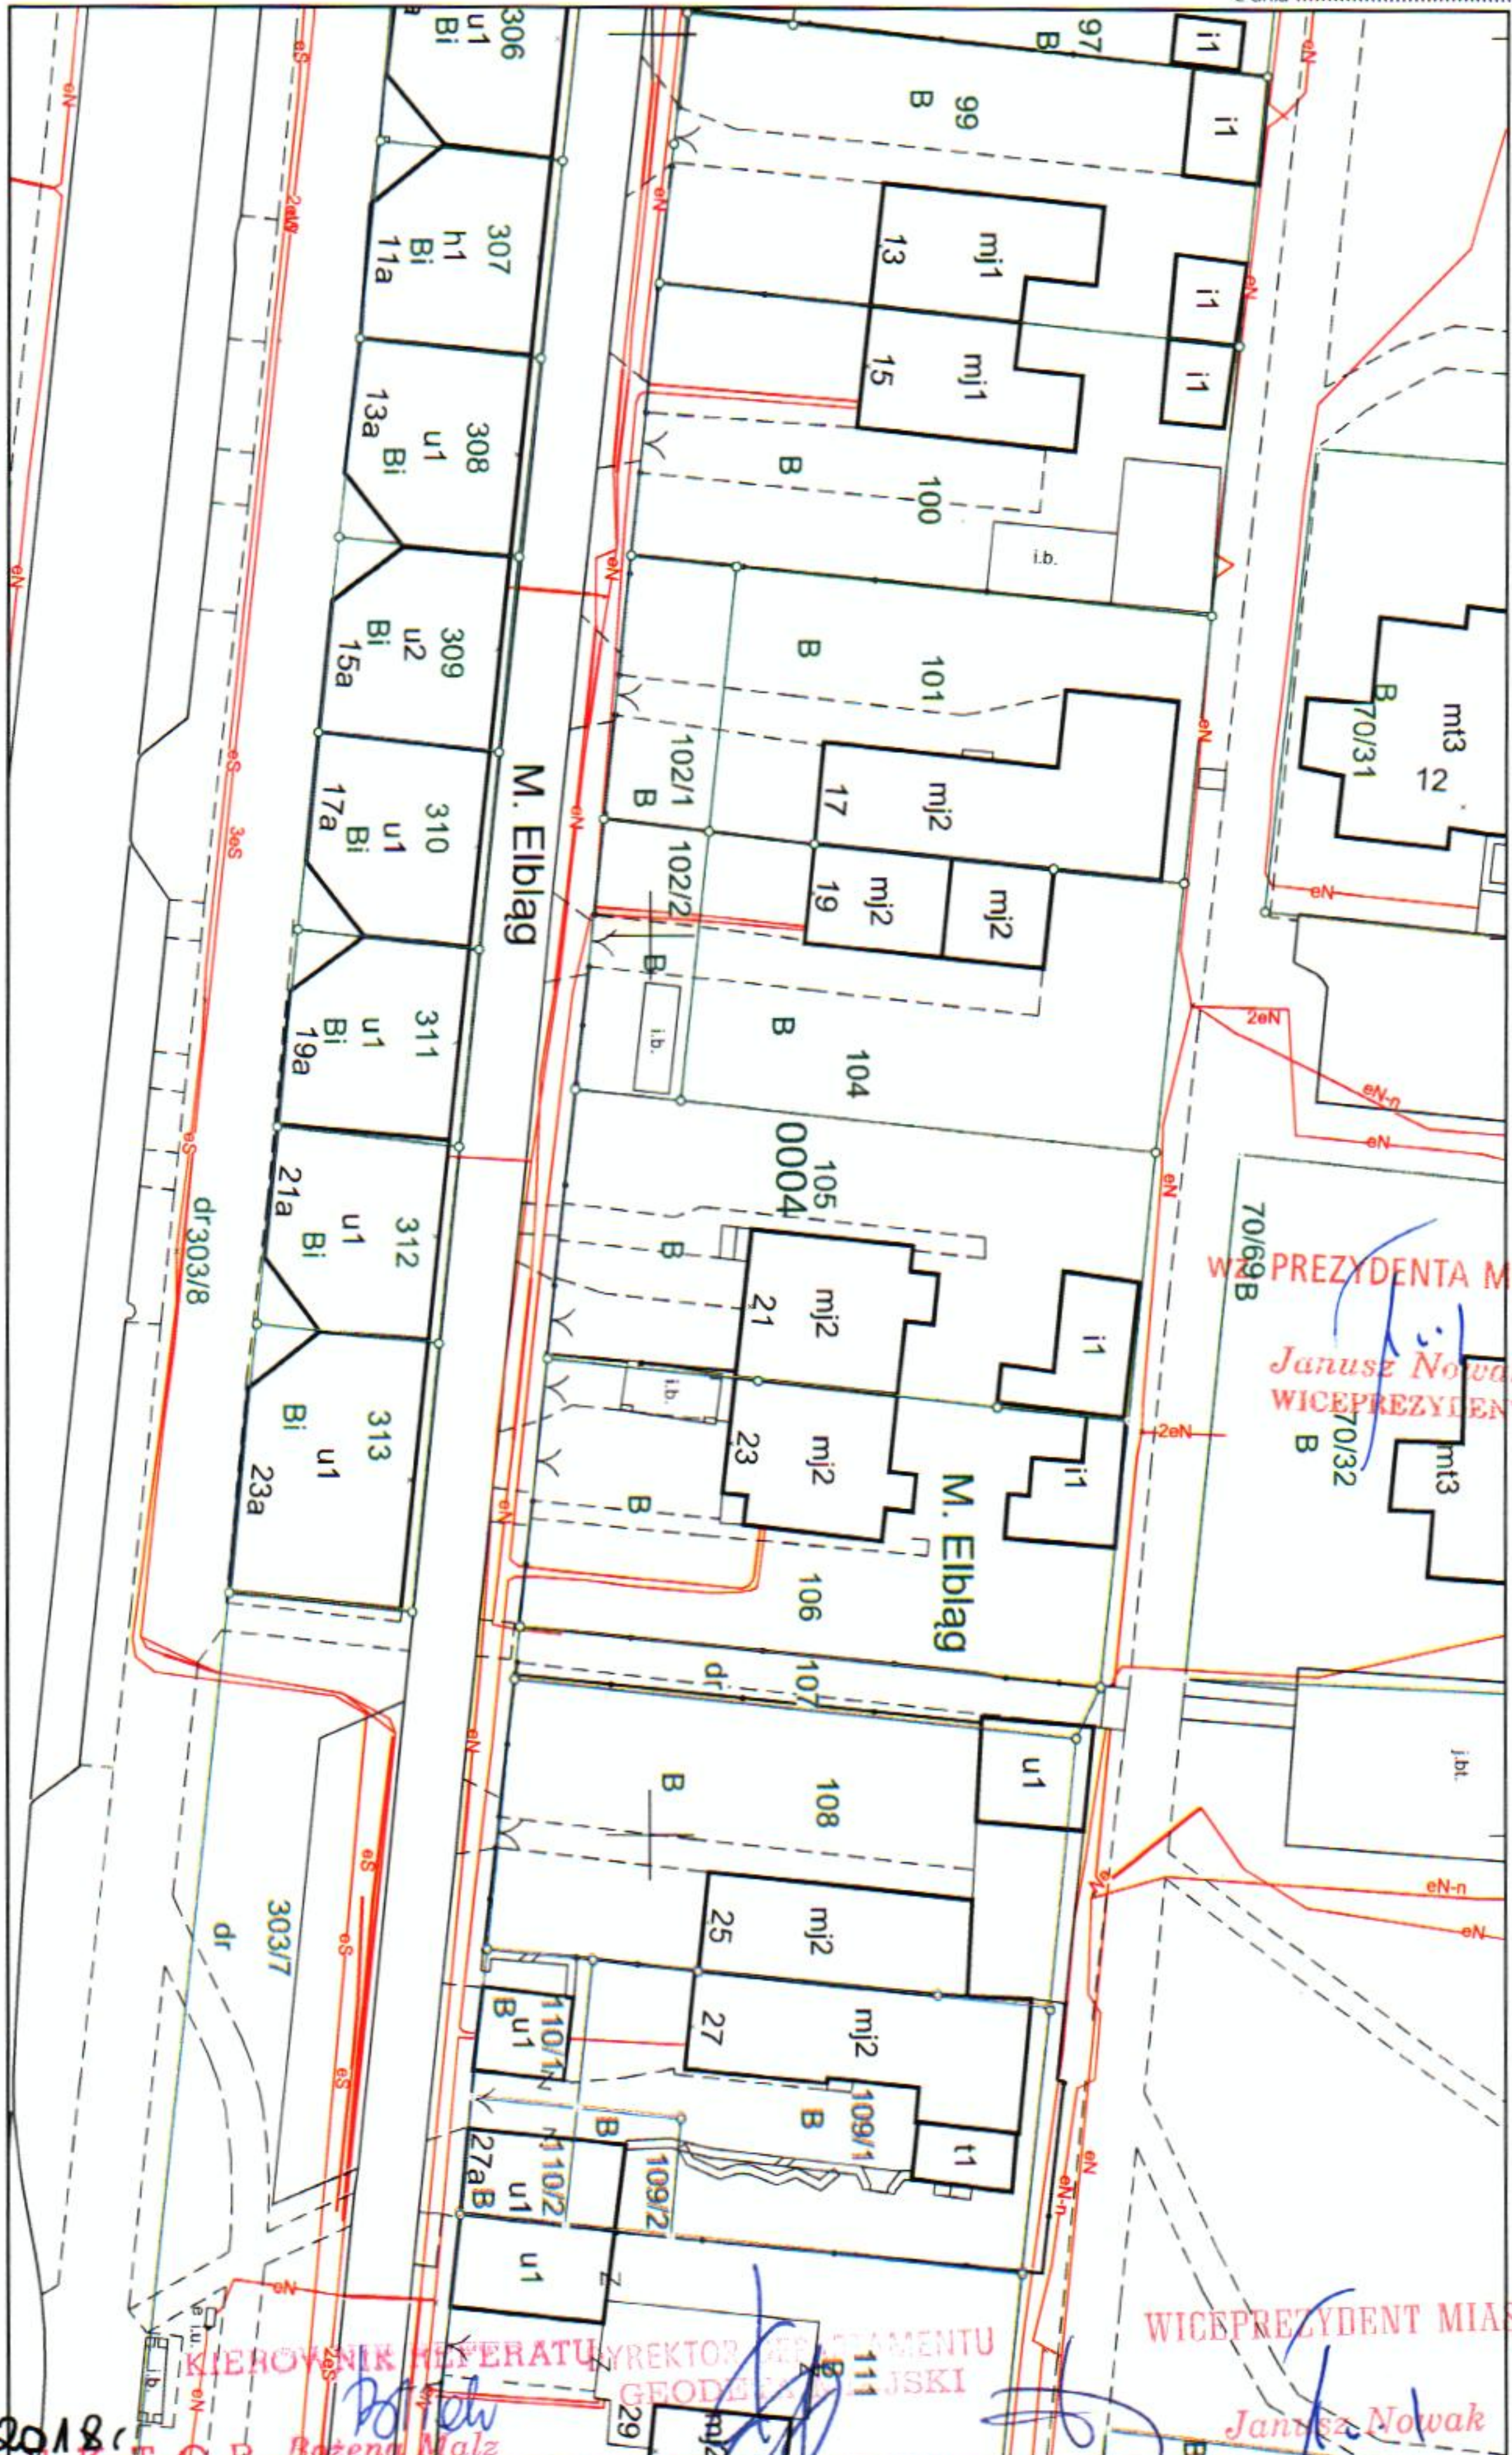

WICEPREZYDENT MIASTA
Janusz Nowak
WICEPREZYDENT
70/32

WICEPREZYDENT MIASTA
Janusz Nowak

KIEROWNIK REFERATU
Sławomir Skarupa
05.11.2018

05-11-2018
mgr inż. Joanna Danilewicz
INSPEKTOR

skala 1:500




obraz 4 1:500


05-11-2018r
INSPEKTOR
mgr inż. Joanna Danilewicz

DYREKTOR DEPARTAMENTU
GEODETY
Bożena Malz
Sławomir Skórupa

WICEPREZYDENT MIASTA
Janusz Nowak

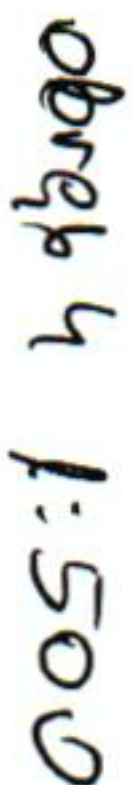

Janusz Nowak

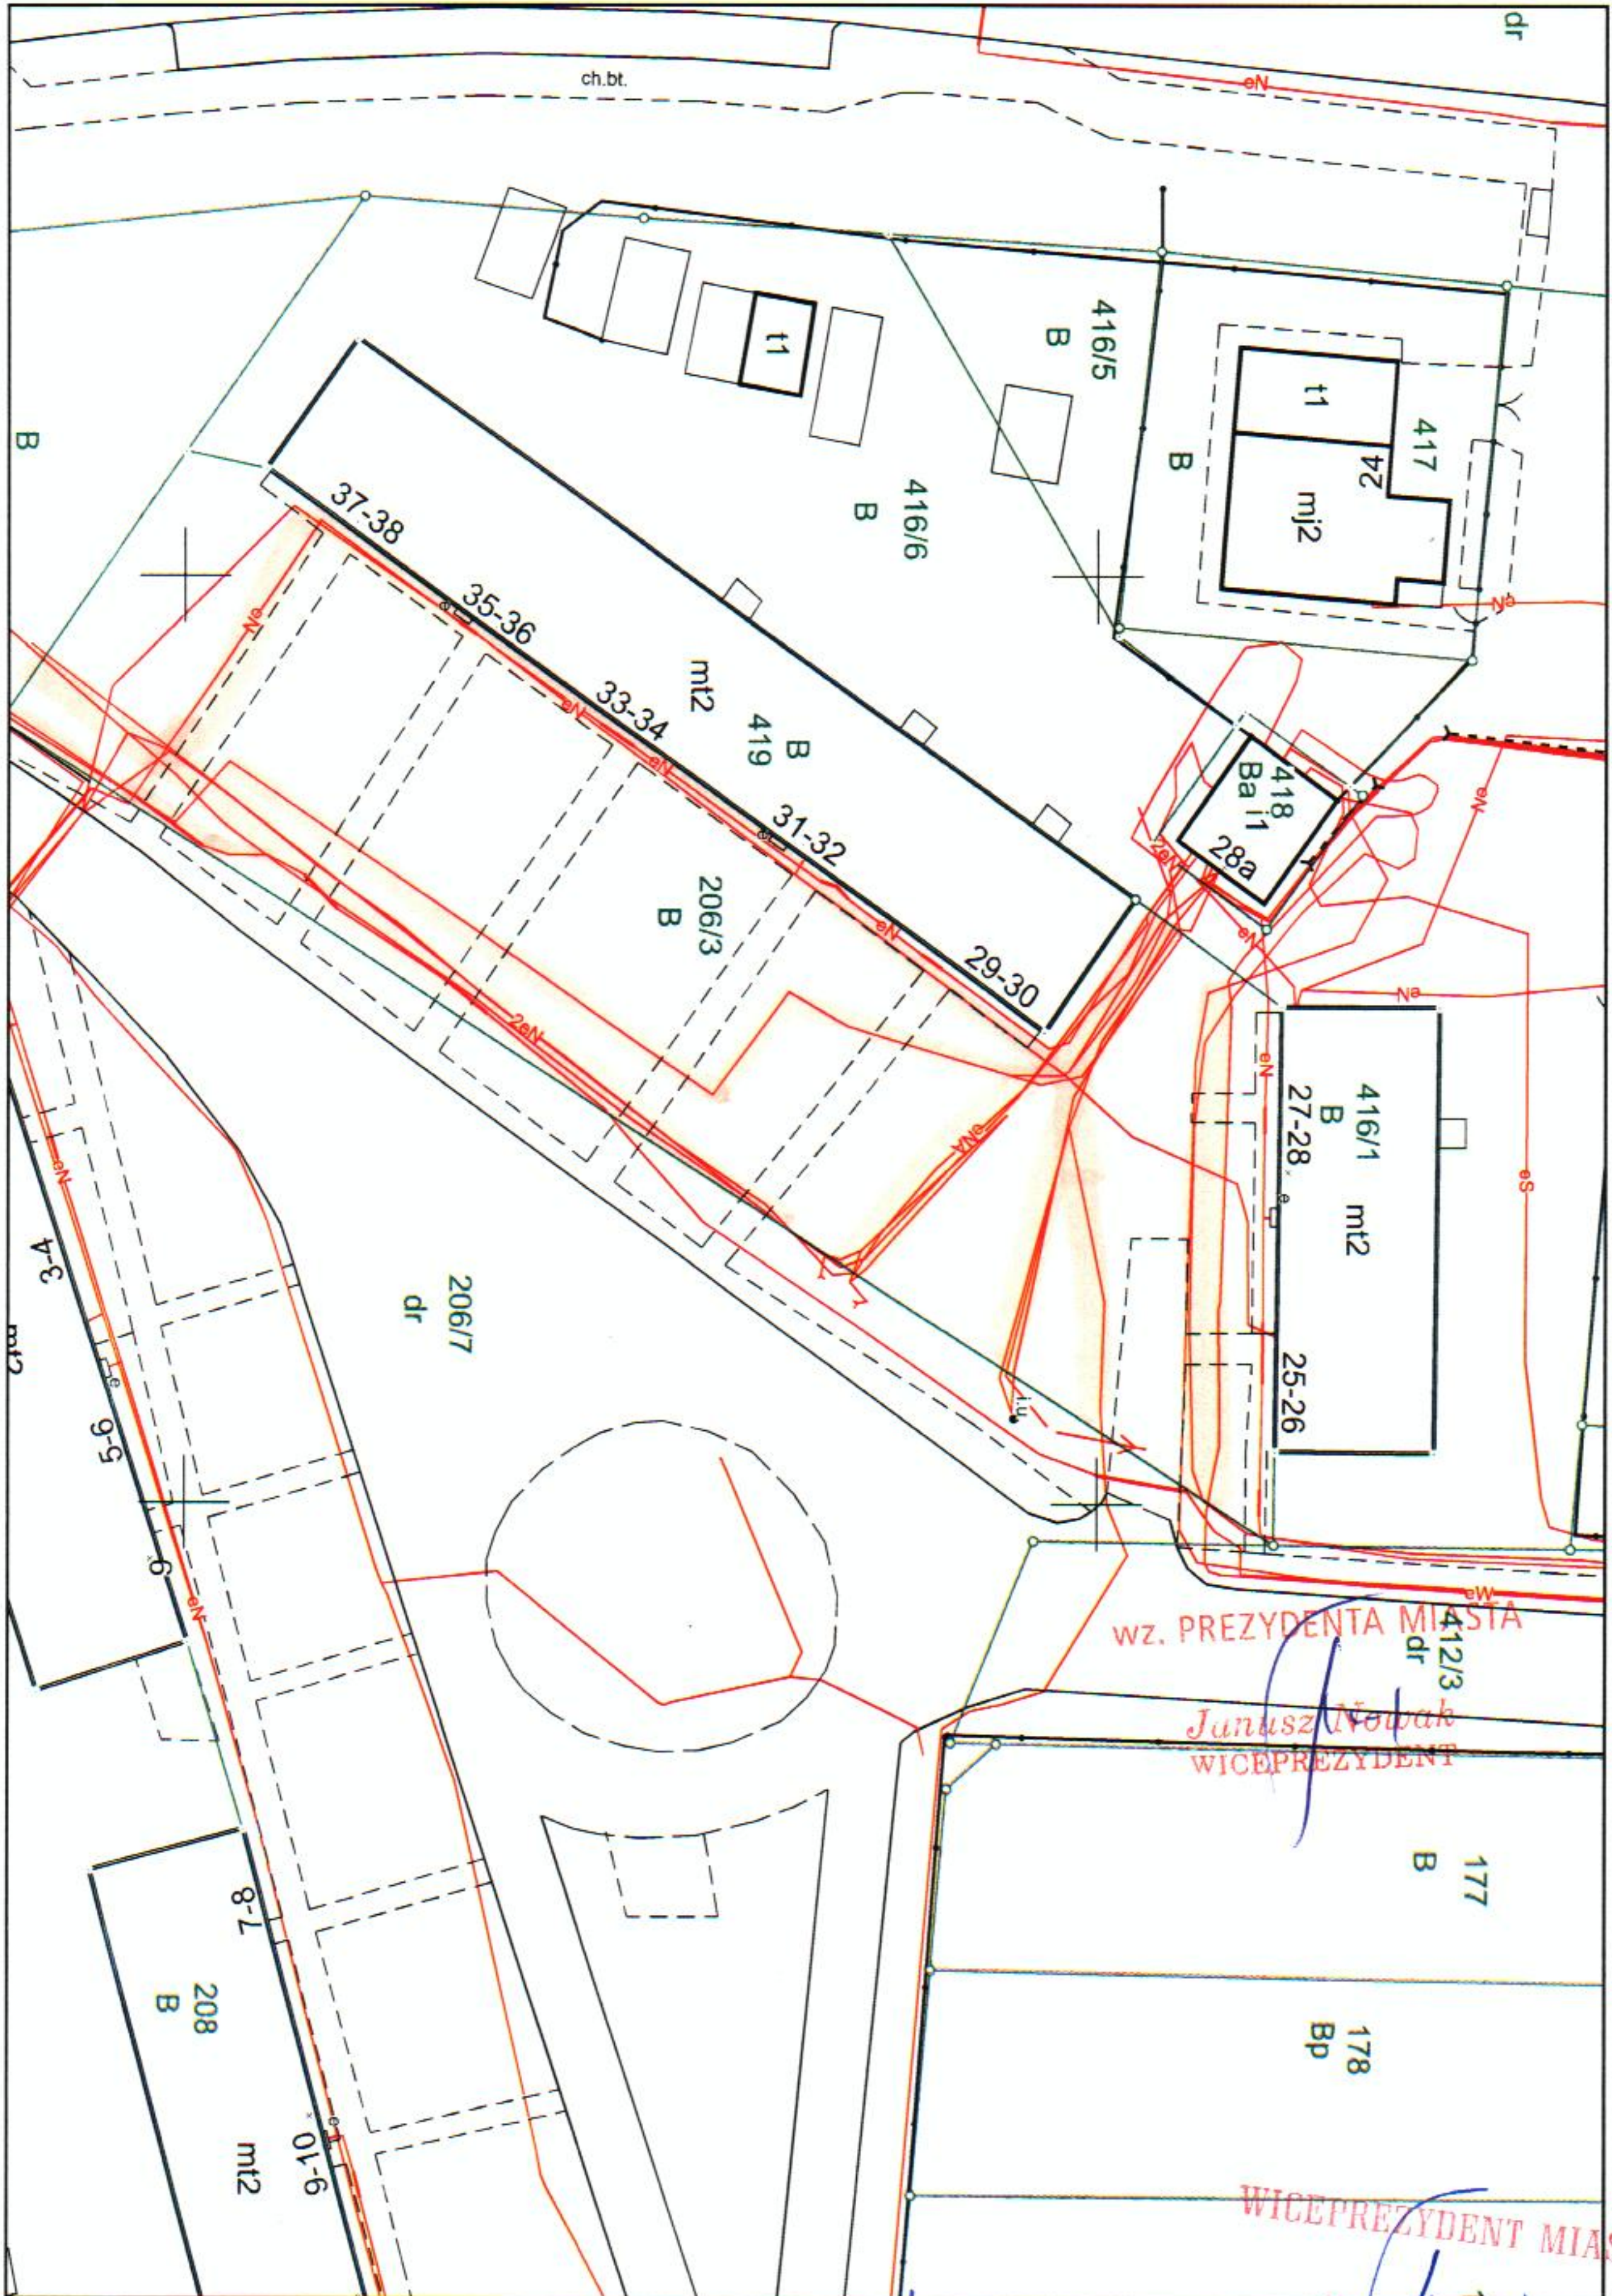


05-11-2018r
INSPEKTOR

mgr inż. Joanna Danilewicz

KIEROWNIK REFERATU
DYREKTOR DEPARTAMENTU
GEODEZYJNY
BOŻENA MALCZ
05.11.2018

Bożena Malcz
05.11.2018

Sławomir Skorupa

Janusz Nowak
WICEPREZYDENT MIASTA

Janusz Nowak
WICEPREZYDENT MIASTA



WZ. PREZYDENTA MIASTA
Janusz Nowak
WICEPREZYDENT

WICEPREZYDENT MIASTA
Janusz Nowak

obrys 1:500

mgr inż. Joanna Danilewicz
05-11-2018
INSPEKTOR

mgr inż. Piotr Skorupa


Nr 53

Załącznik do Zarządzenia

Nr 428 / 2018 Prezydenta Miasta Elbląga

z dnia 19.11.2018 r.

obwód 1:1000

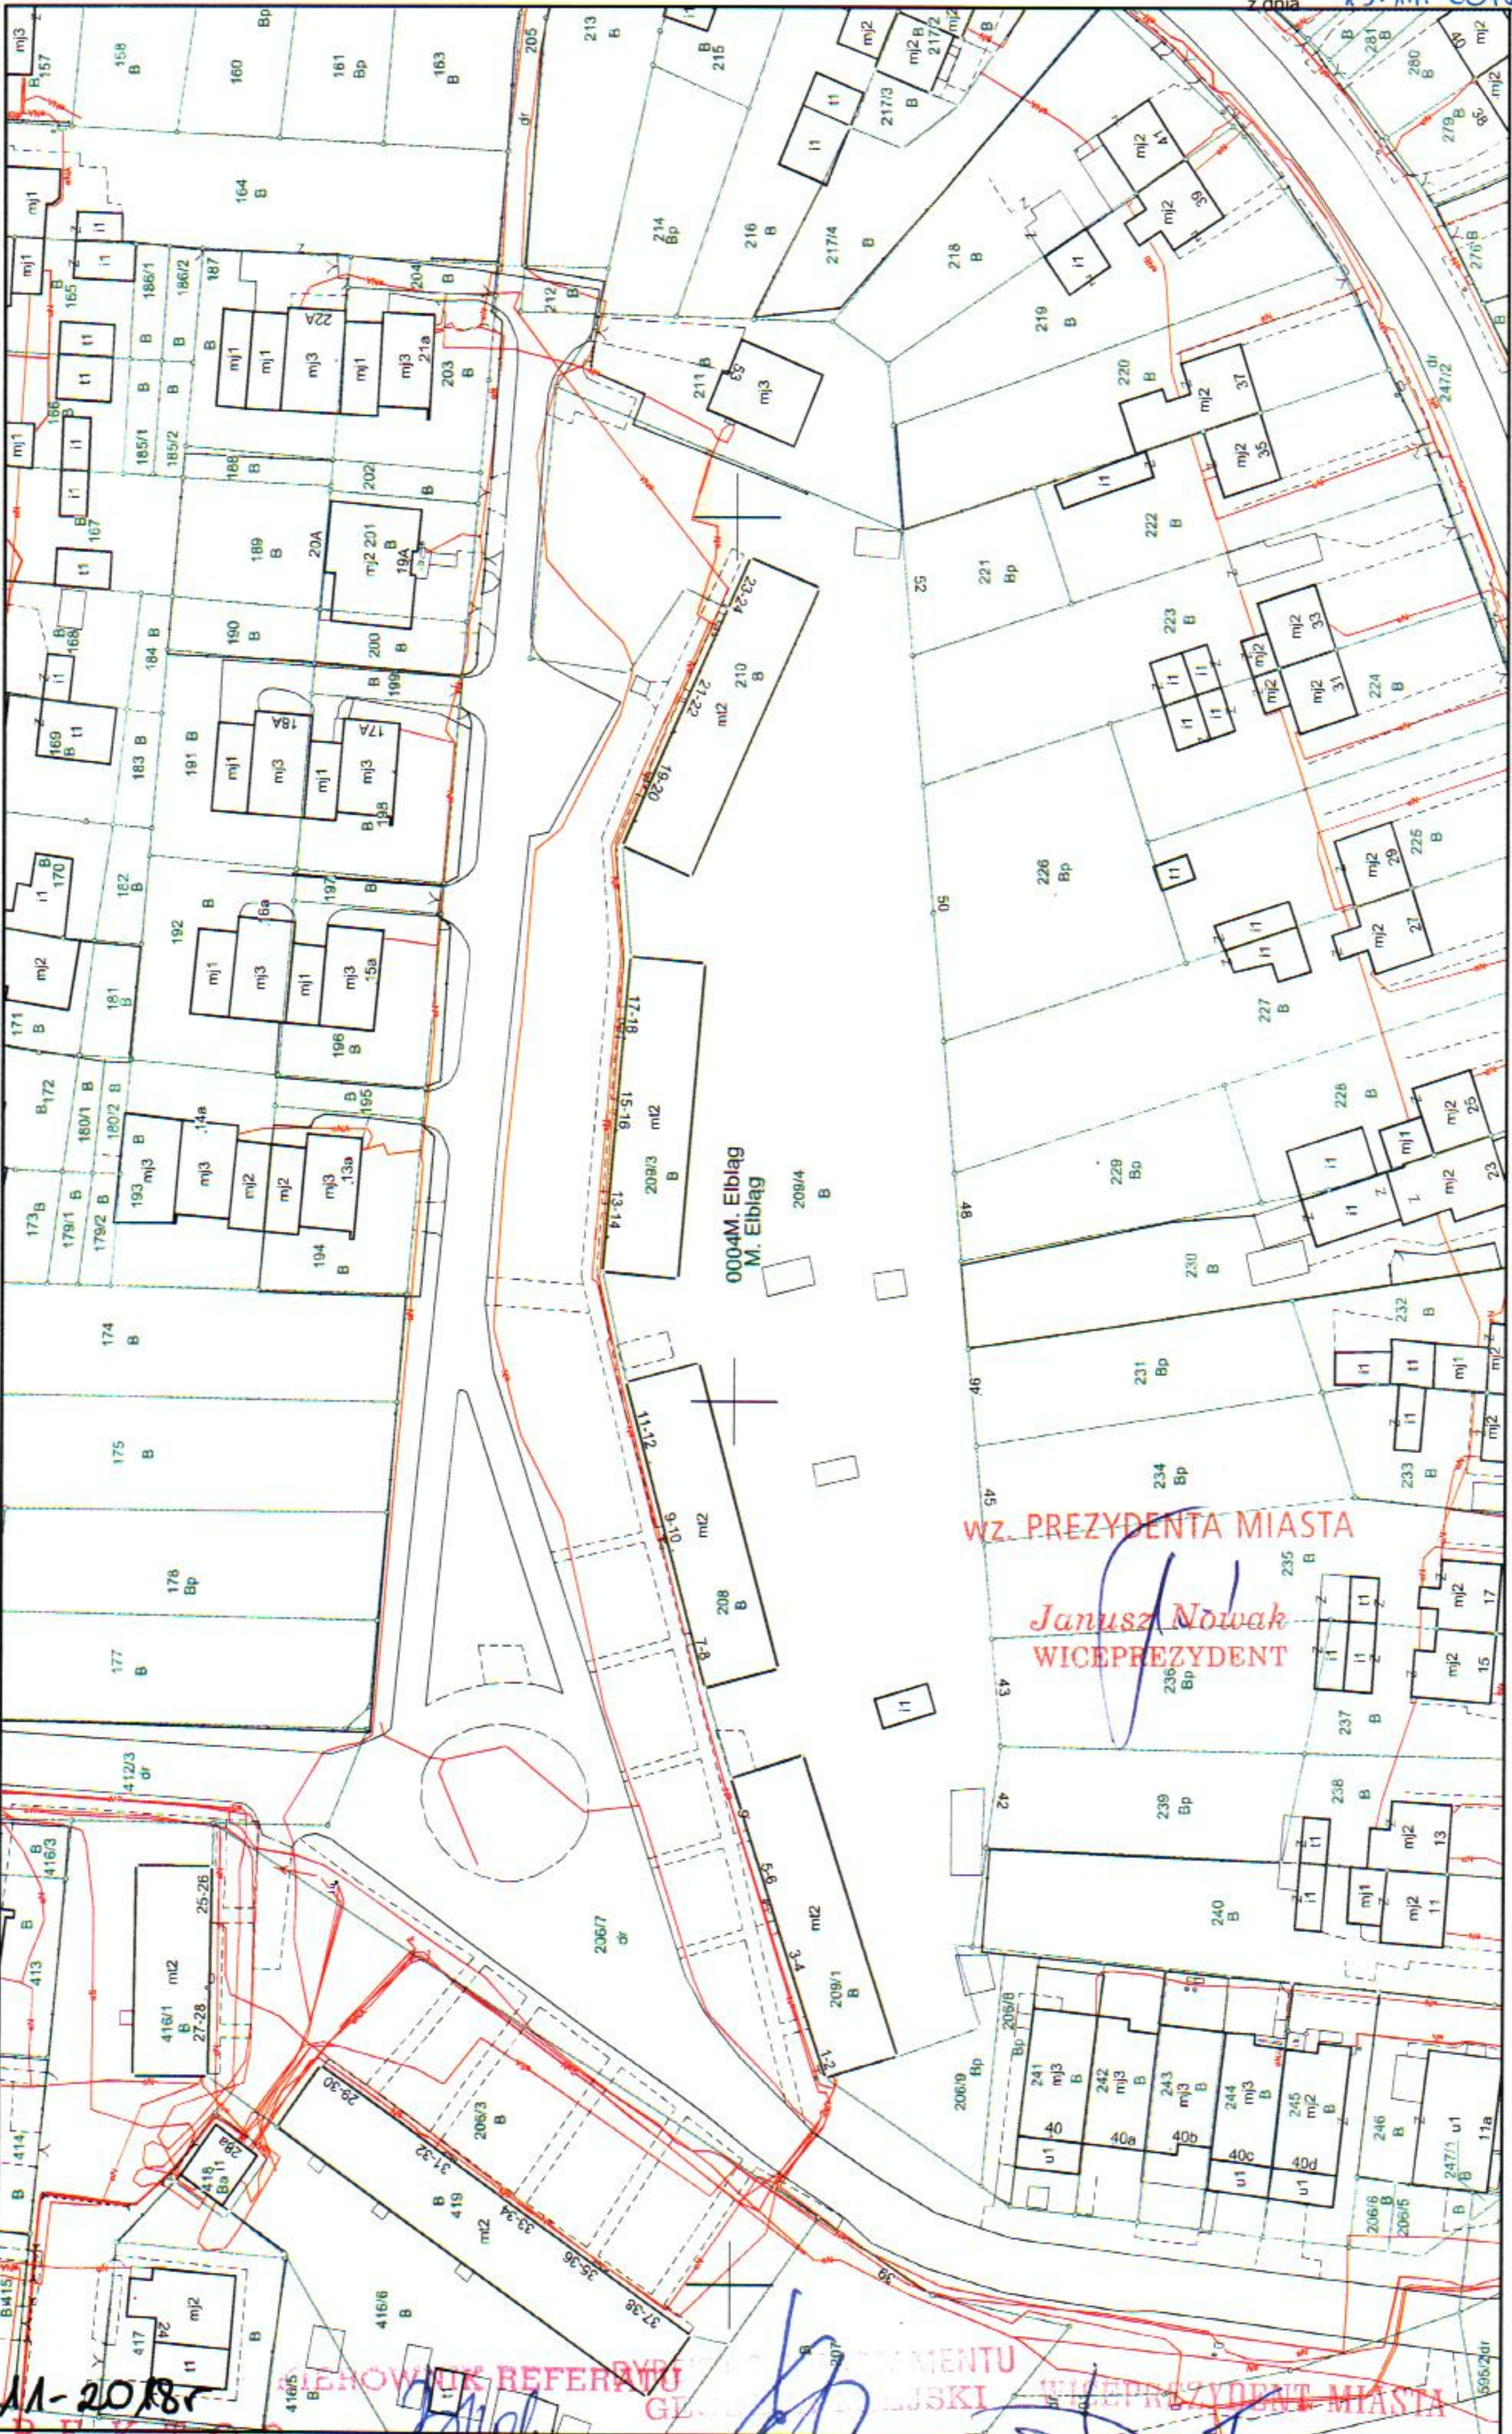

05-11-2018
INSPEKTOR

mgr inż. Joanna Danilewicz

Bożena Malz

19.11.2018

Stawomir Skorupa


Janusz Nowak

Nr 39

Załącznik do Zarządzenia

Nr 428 / 2018 Prezydenta Miasta Elbląg

z dnia 19.11.2018 r.

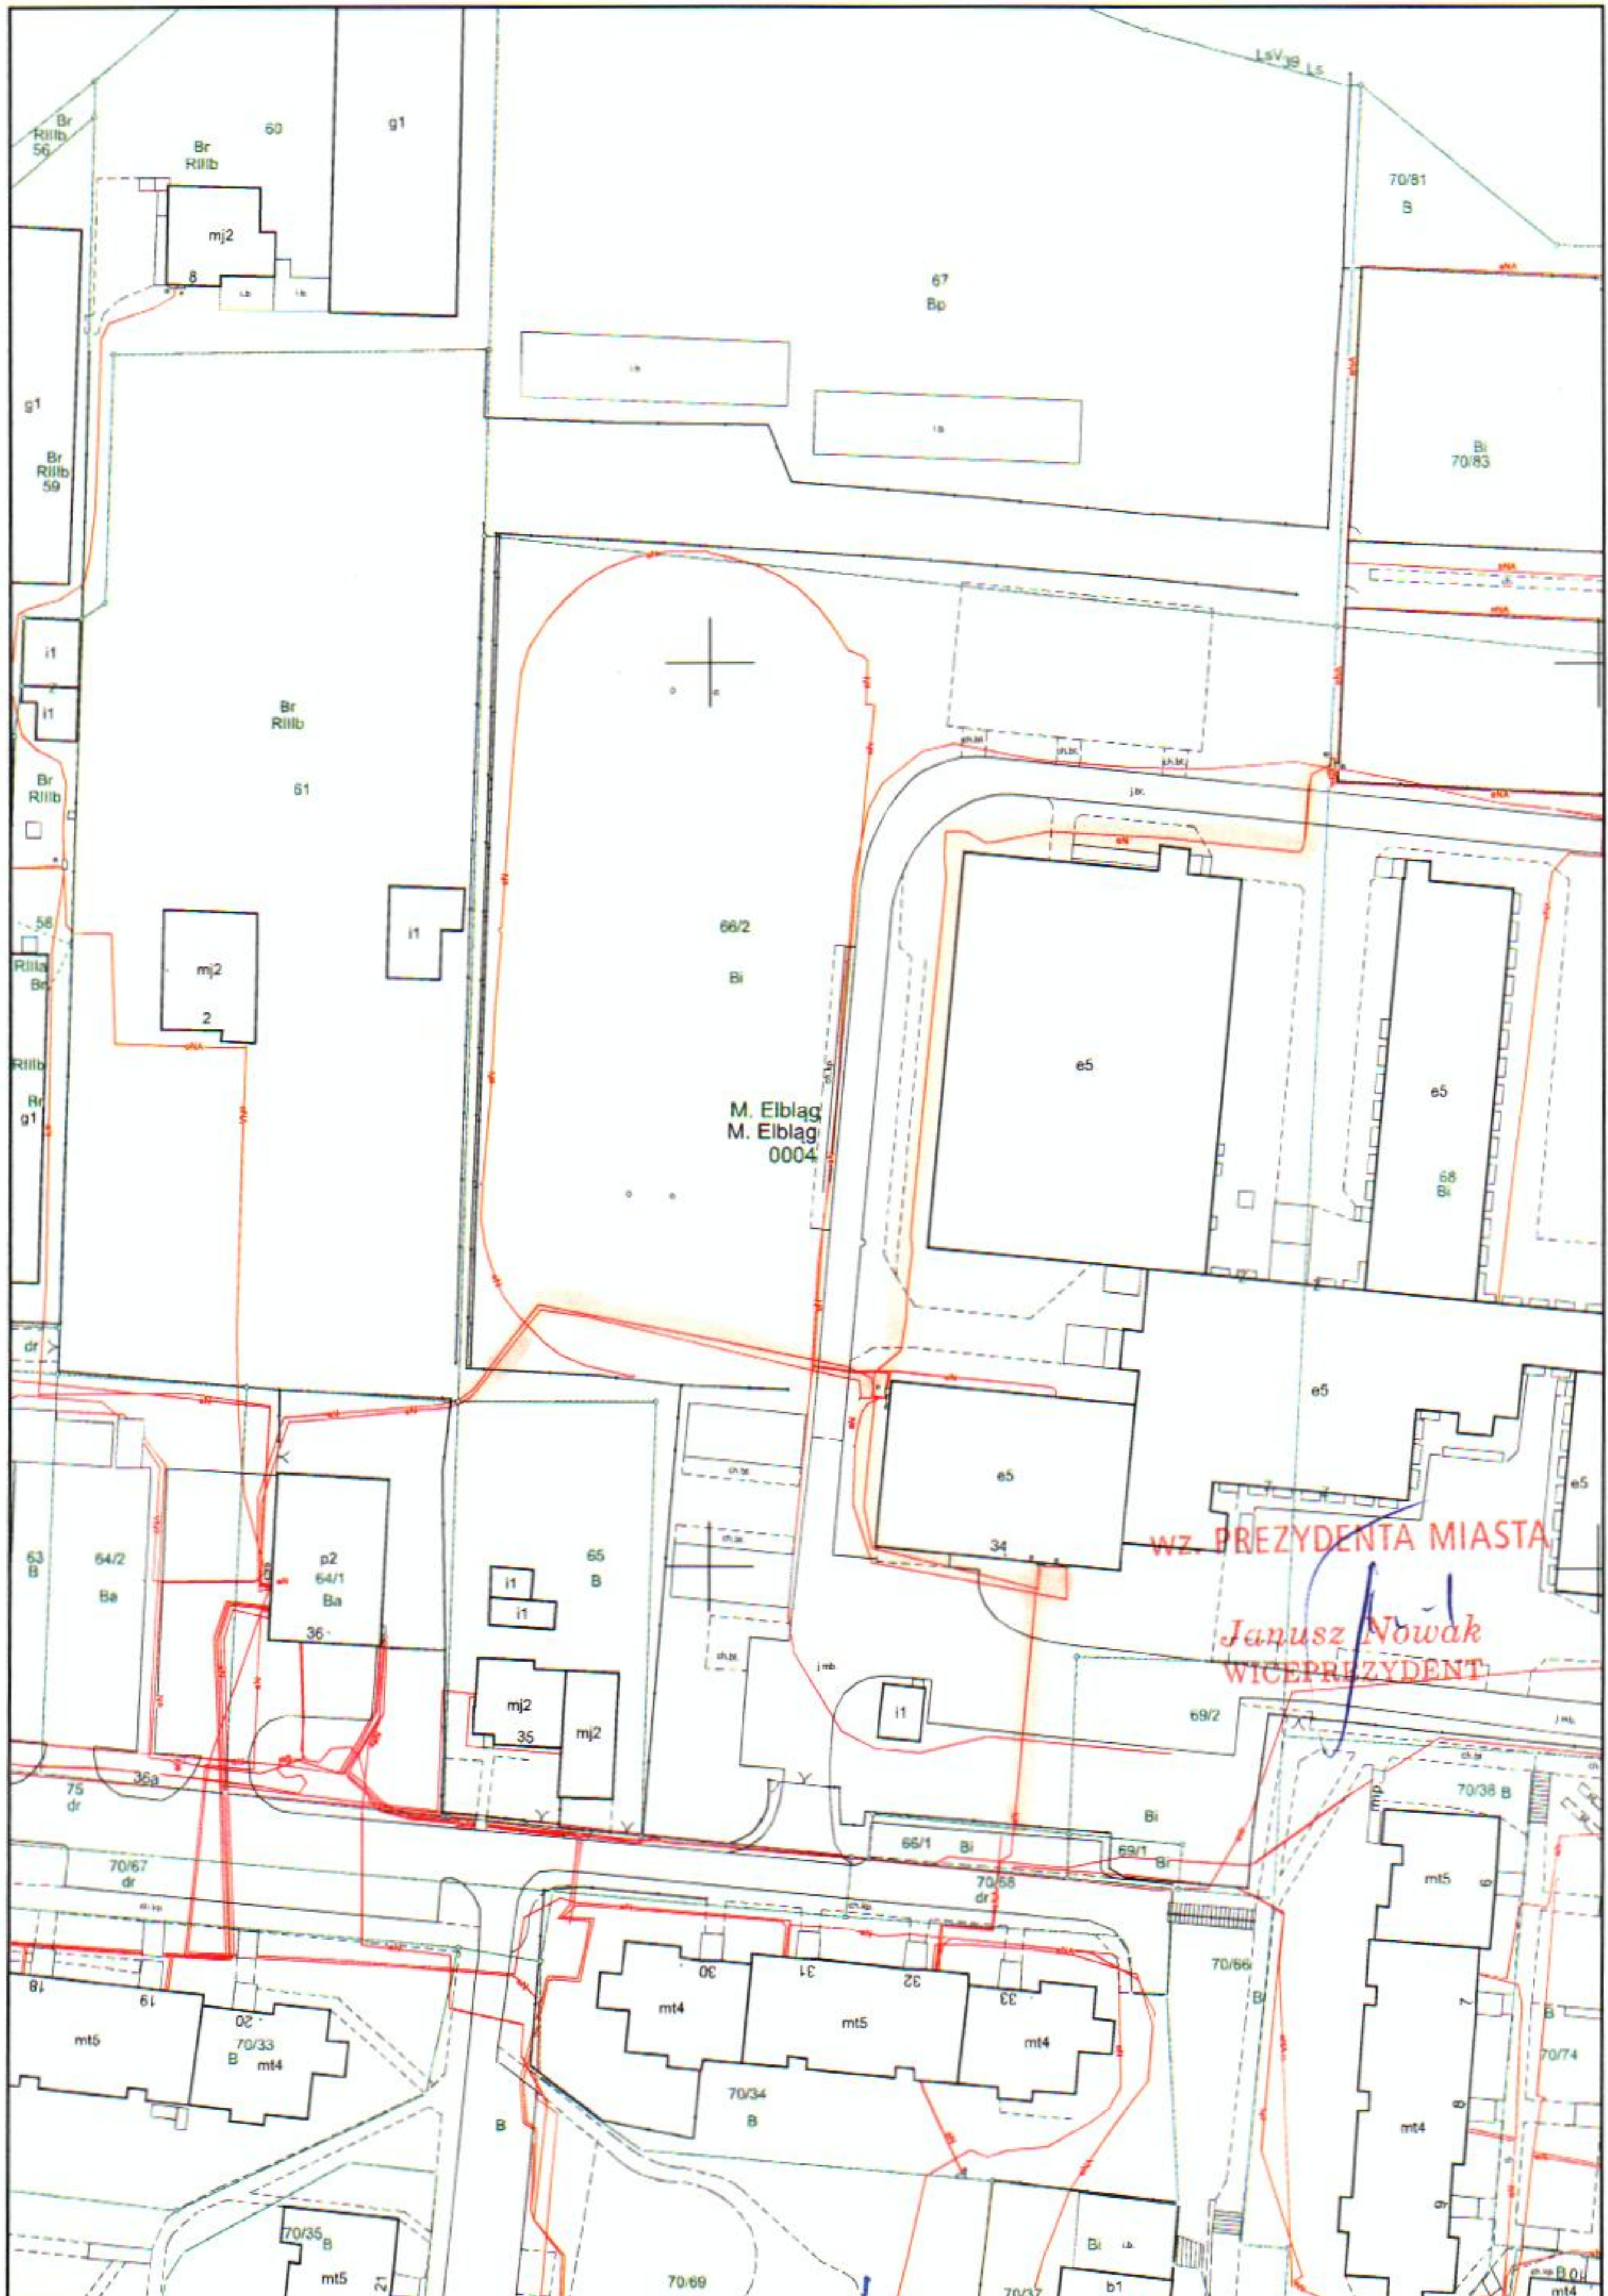

05-11-2018

INSPEKTOR


mgr inż. Joanna Danilewicz

Bożena Malcz
29.11.2018

DYREKTOR DEPARTAMENTU
KIEROWNIK REFERATU
GEODEZJA MIEJSKI

Sławomir Skorupa

obrob 4 1:1000

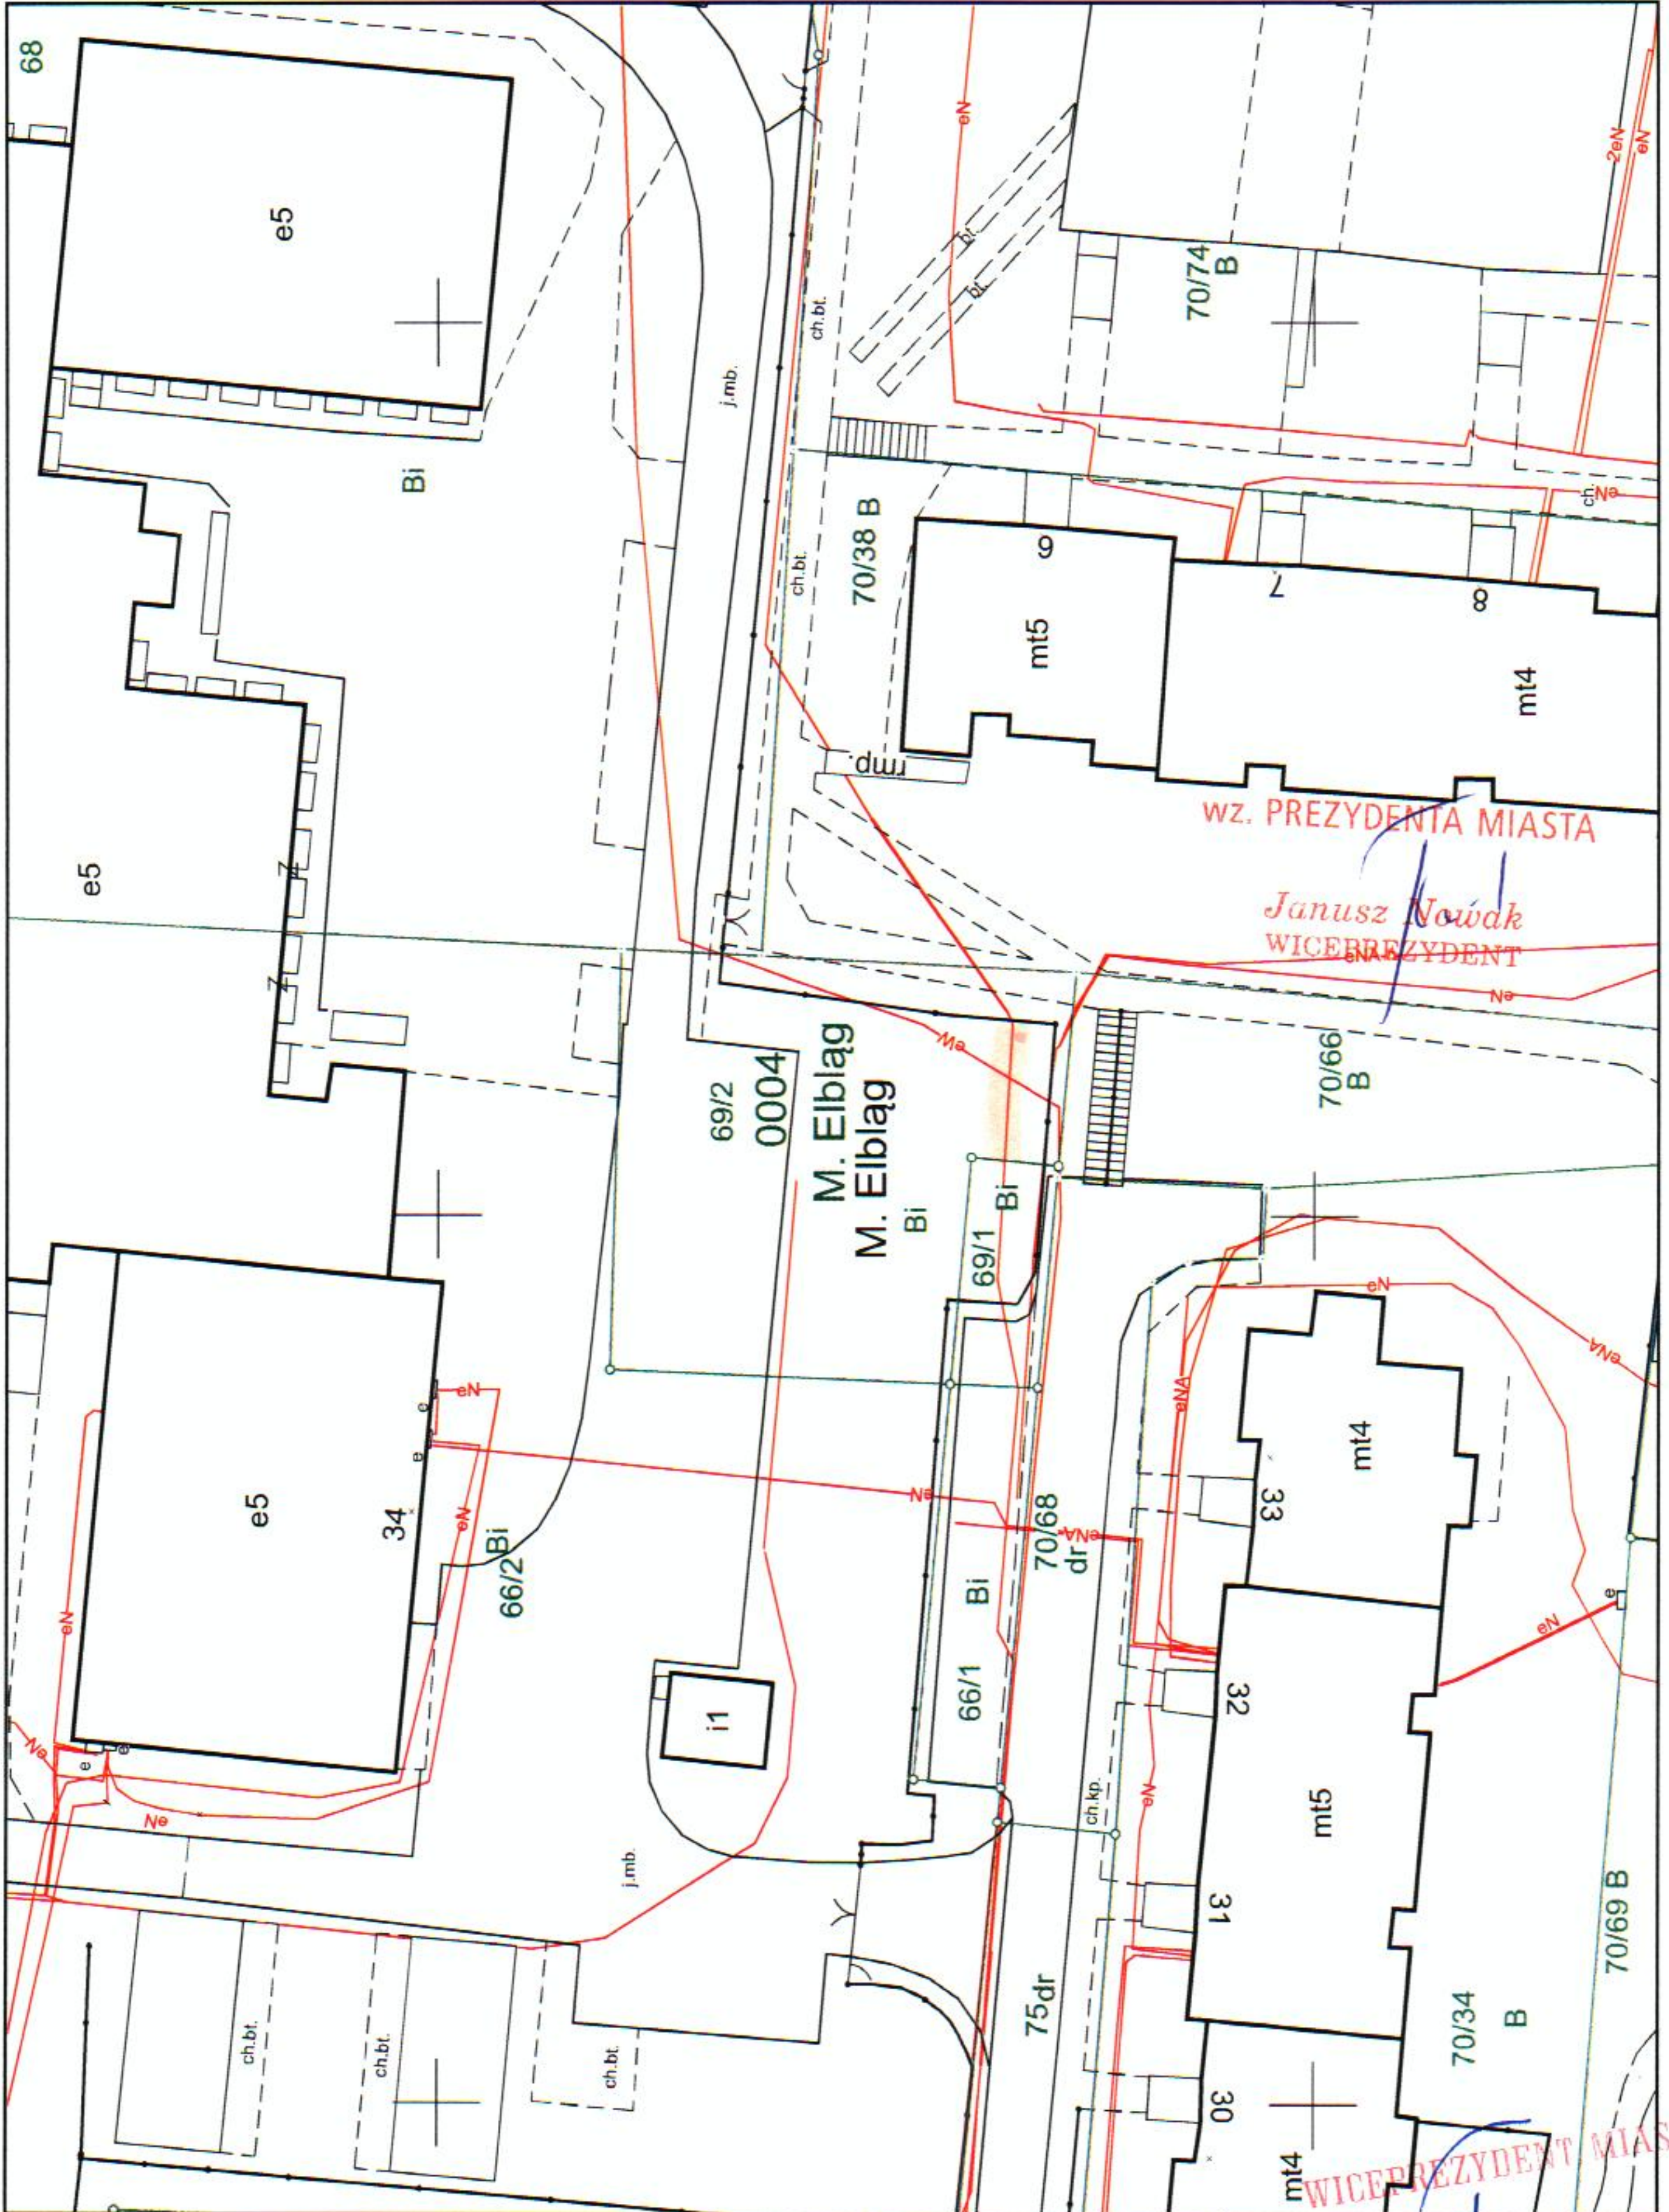

obraz 4 1:500

05-11-2018
INSPEKTOR

mgr inż. Joanna Danilewicz

KIEROWNIK REFERATU


Bożena Malz

05.11.2018

DYREKTOR DEPARTAMENTU
GEODETA MIEJSKI


Sławomir Skorupa

Janusz Nowak

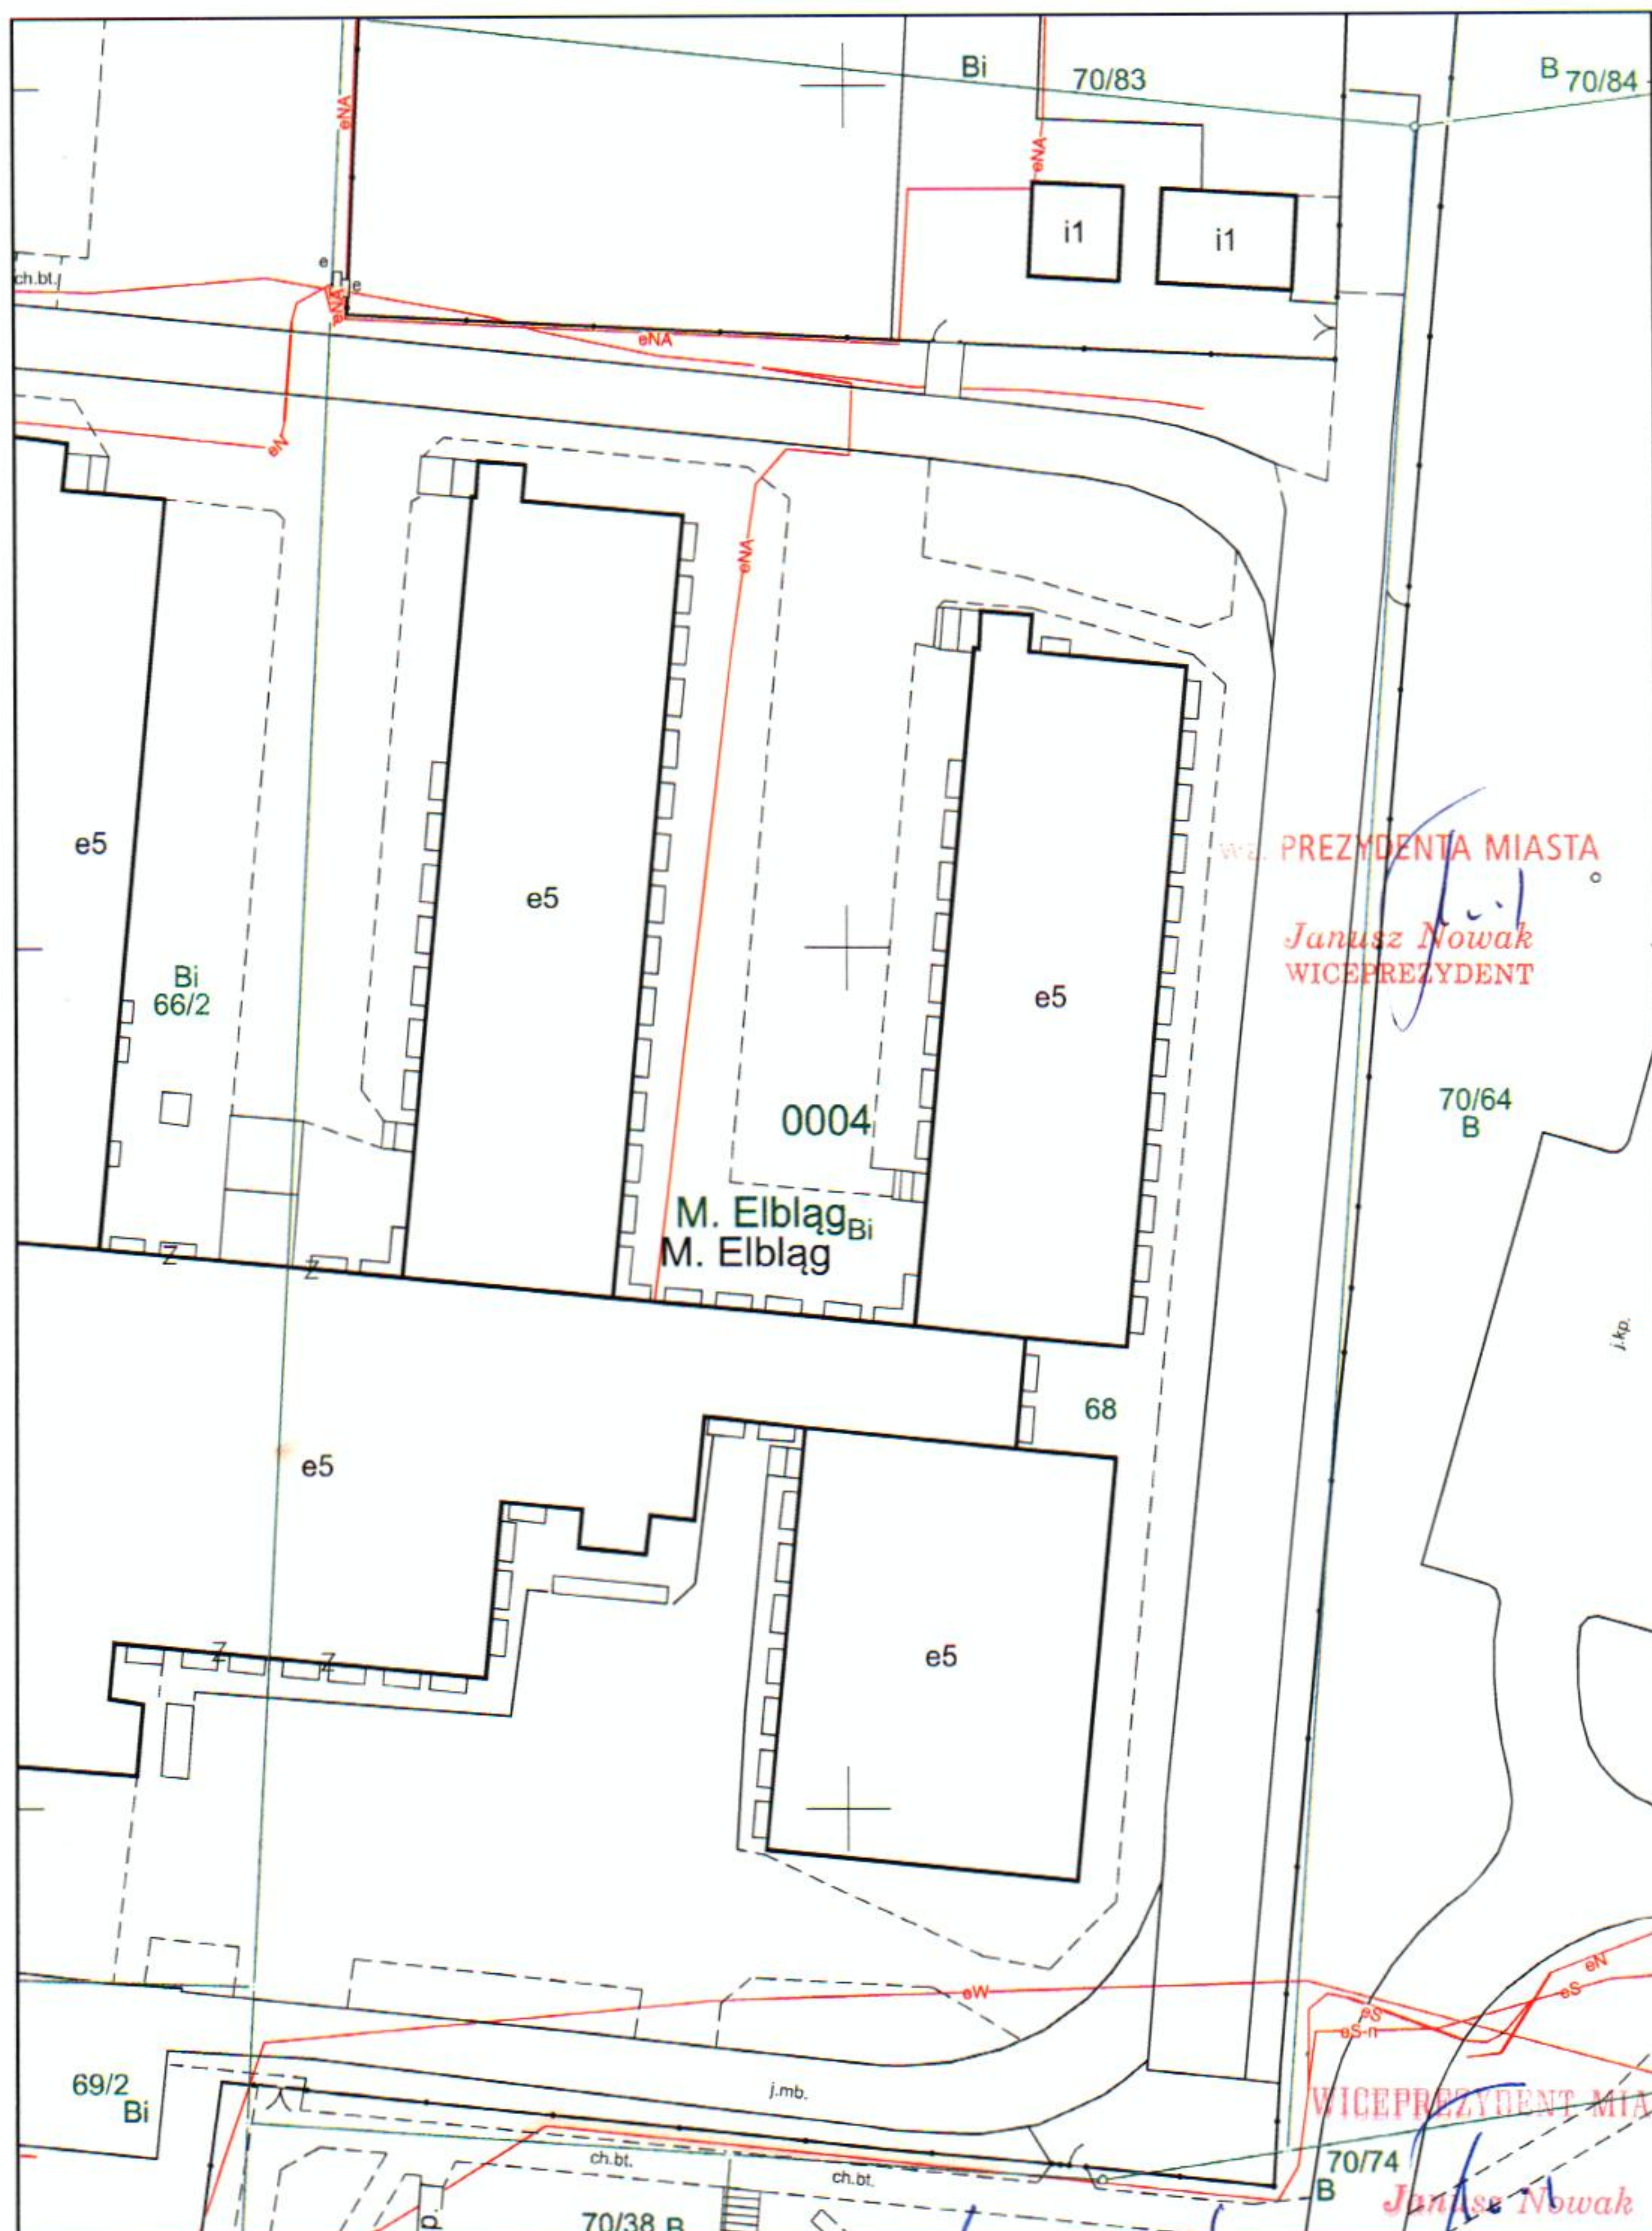

WZ. PREZYDENTA MIASTA
Janusz Nowak
 WICEPREZYDENT

WICEPREZYDENT MIASTA
Janusz Nowak

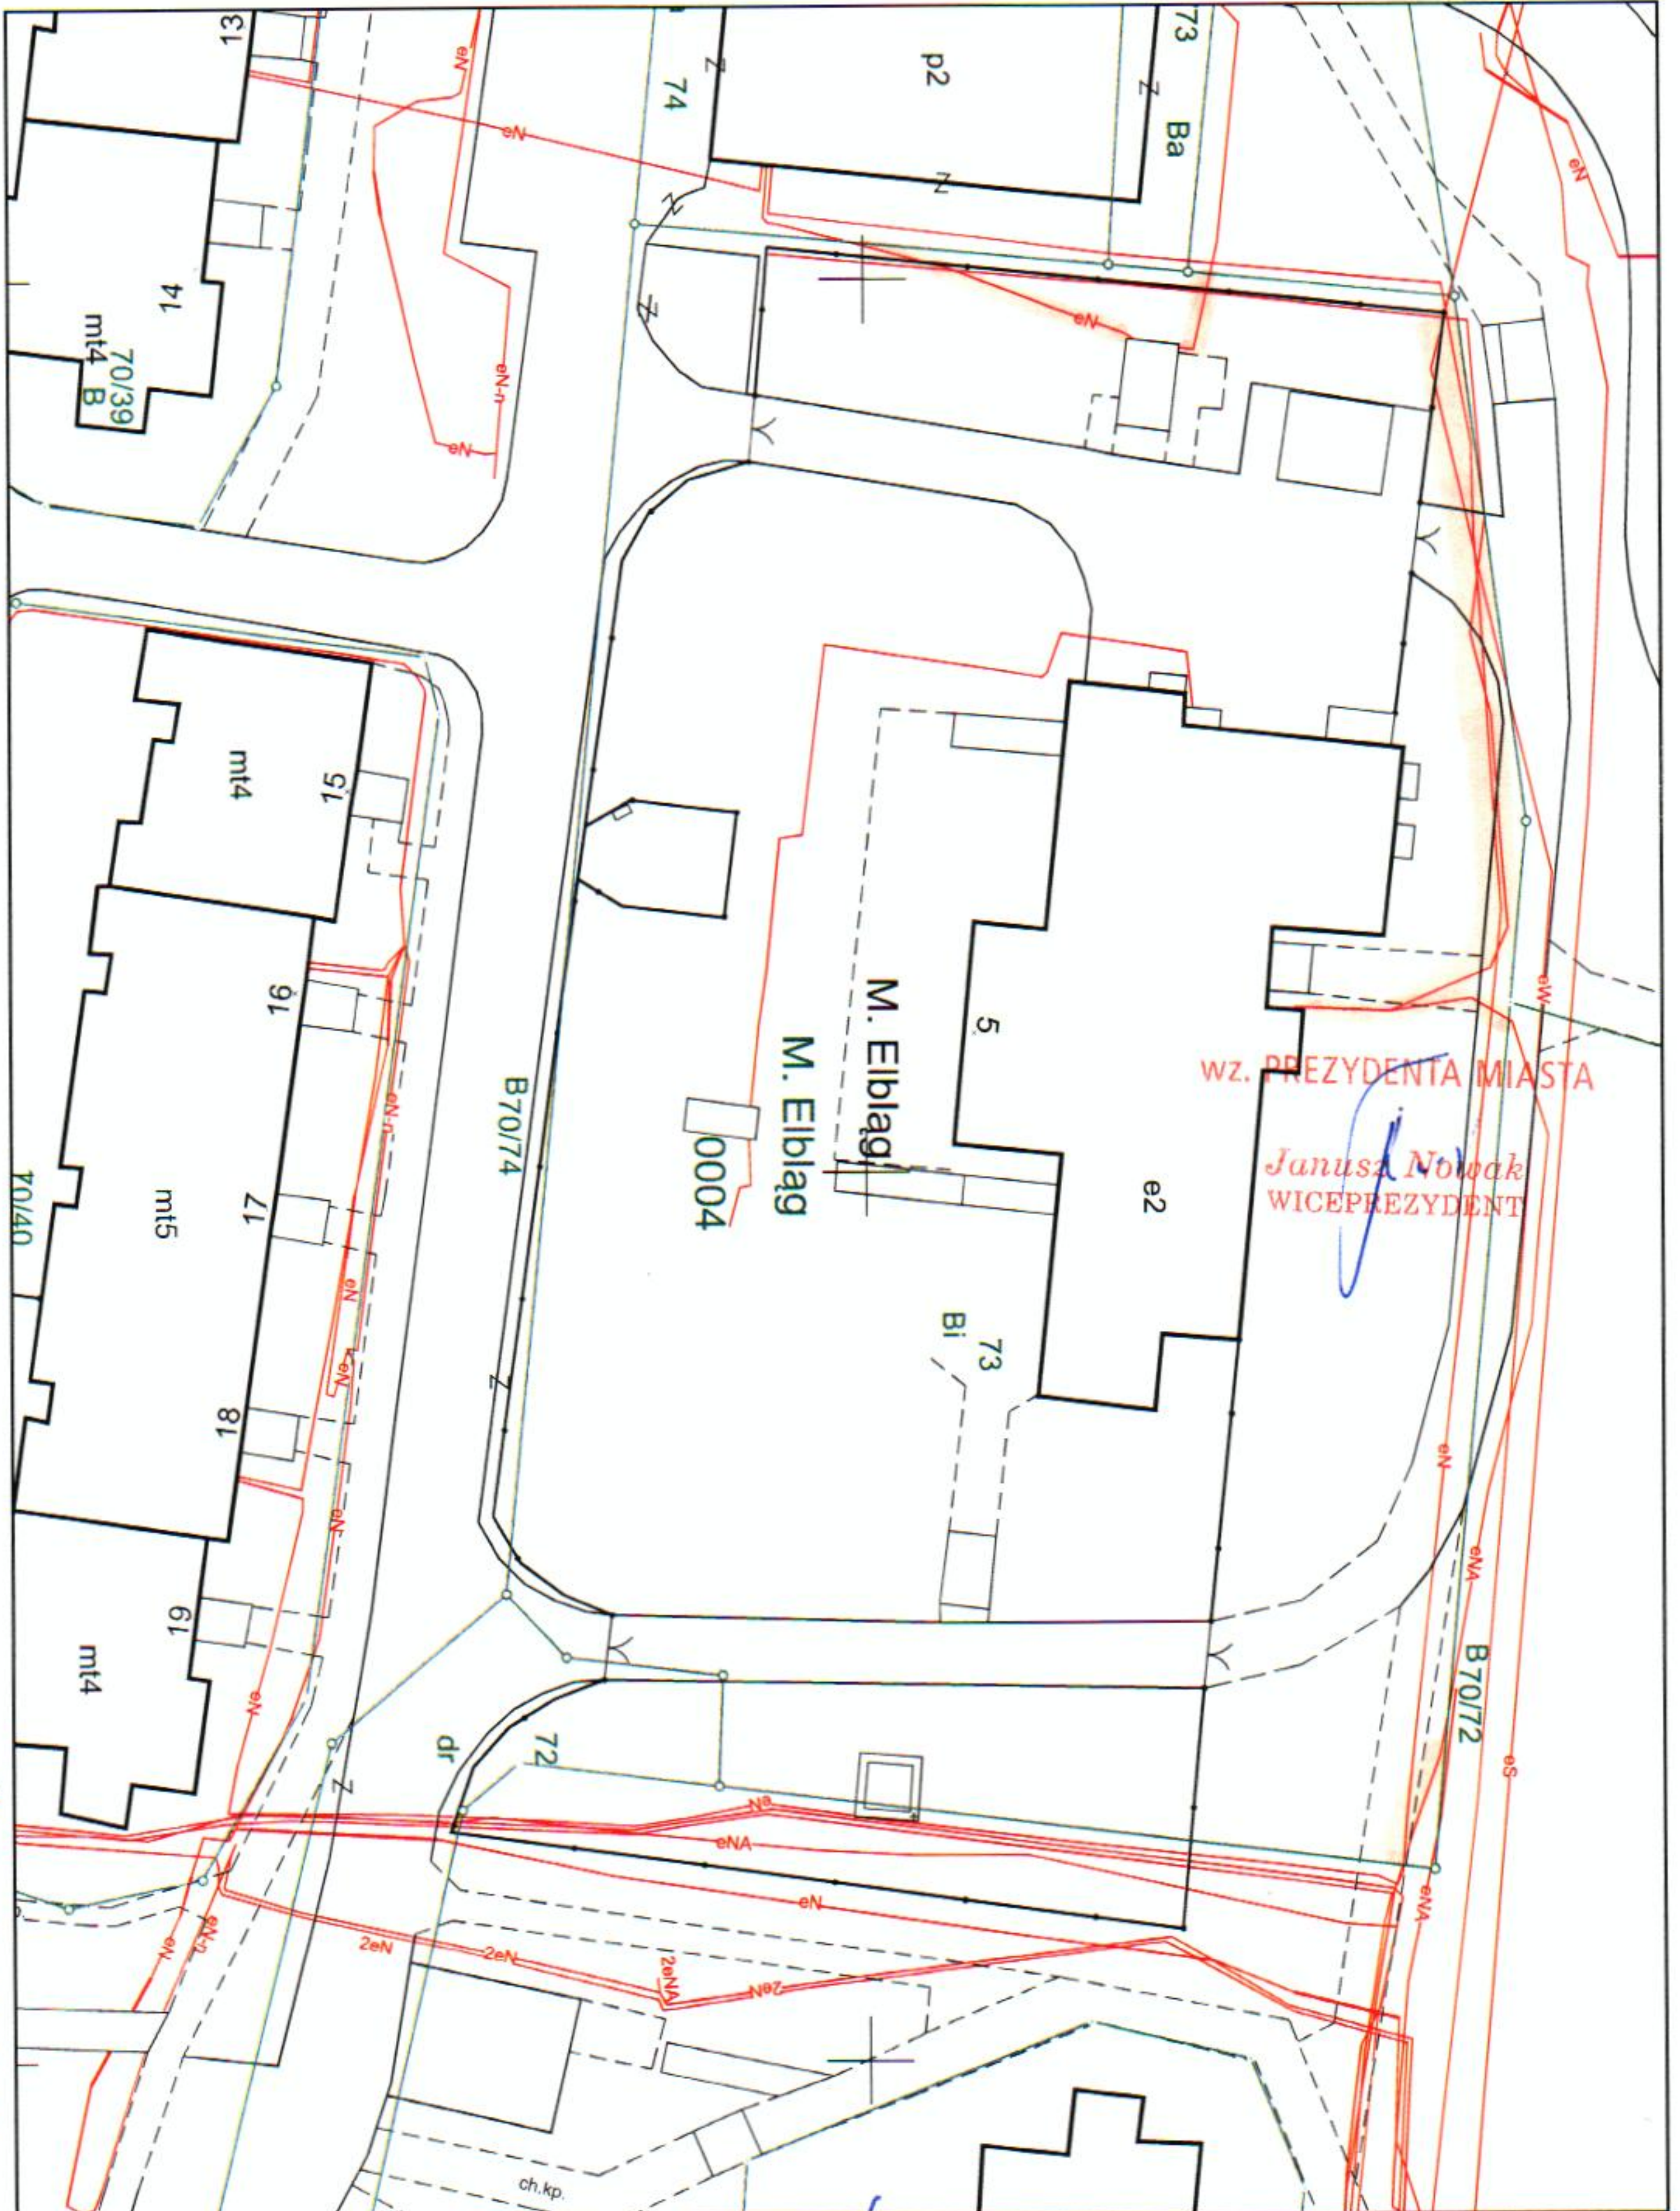

obrys u 1:500

05-11-2018
INSPEKTOR
mgr inż. Joanna Danilewicz

KIEROWNIK REFERATU
Bożena Malcz
01.11.2018
DIREKTOR DEPARTAMENTU
GEODETY MIĘJSKI
Sławomir Skorupa

WICEPREZYDENT MIASTA
Janusz Nowak